


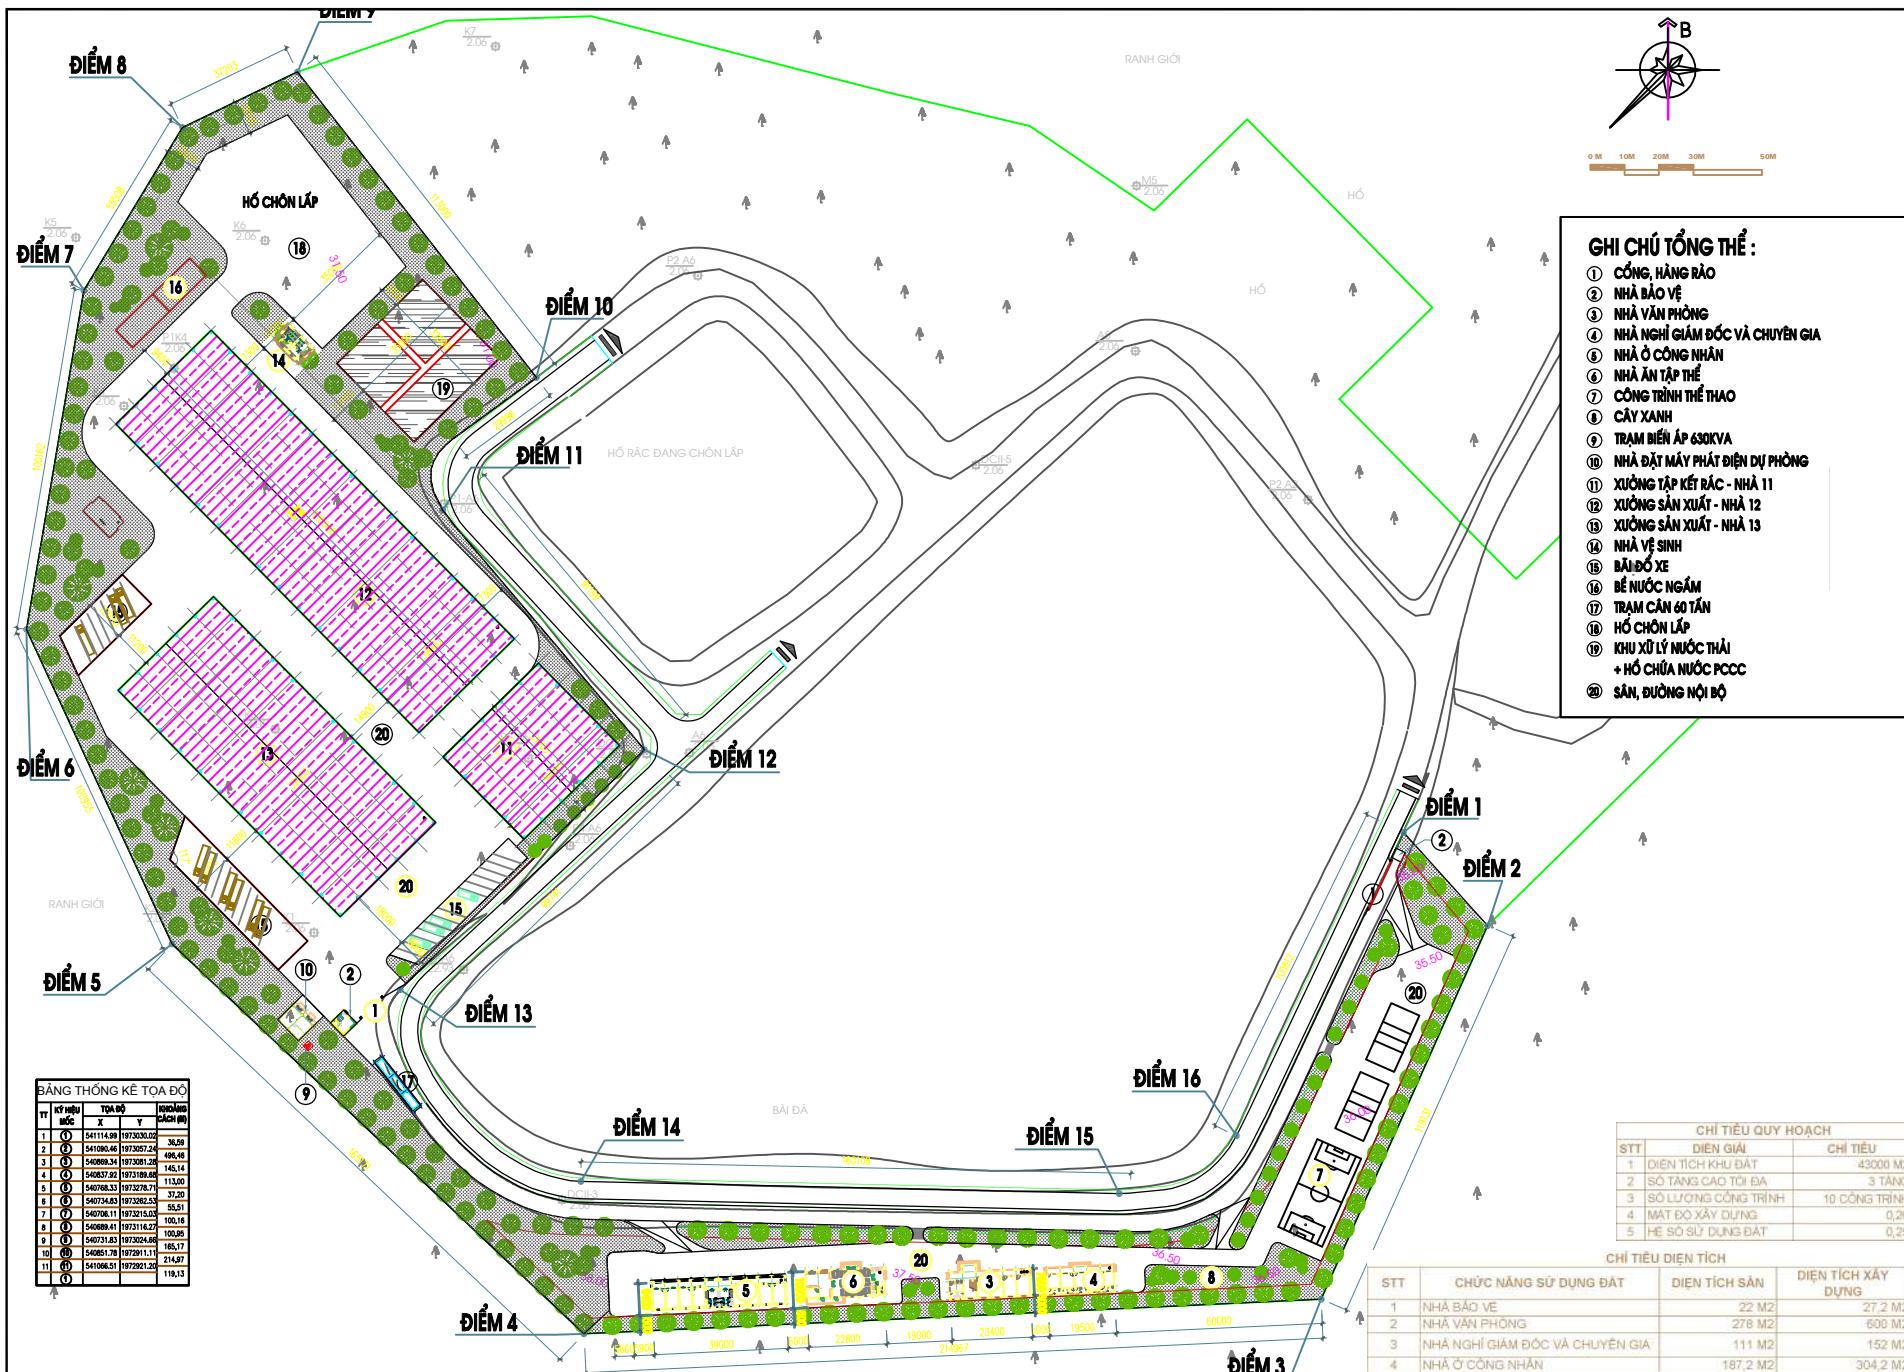

- GHI CHÚ TỔNG THỂ :**
- ① CỐNG, HÀNG RÀO
 - ② NHÀ BẢO VỆ
 - ③ NHÀ VĂN PHÒNG
 - ④ NHÀ NGHỈ GIÁM ĐỐC VÀ CHUYÊN GIA
 - ⑤ NHÀ Ở CÔNG NHÂN
 - ⑥ NHÀ ẨM TẬP THỂ
 - ⑦ CÔNG TRÌNH THỂ THAO
 - ⑧ CÂY XANH
 - ⑨ TRẠM BIẾN ÁP 630KVA
 - ⑩ NHÀ ĐẶT MÁY PHÁT ĐIỆN DỰ PHÒNG
 - ⑪ XƯỞNG TẬP KẾT RÁC - NHÀ 11
 - ⑫ XƯỞNG SẢN XUẤT - NHÀ 12
 - ⑬ XƯỞNG SẢN XUẤT - NHÀ 13
 - ⑭ NHÀ VỆ SINH
 - ⑮ BỂ ĐÓ XE
 - ⑯ BỂ NƯỚC NGẤM
 - ⑰ TRẠM CÁN 60 TẤN
 - ⑱ HỒ CHỒN LẤP
 - ⑲ KHU XỬ LÝ NƯỚC THẢI + HỒ CHỨA NƯỚC PCCC
 - ⑳ SÂN, ĐƯỜNG NỘI BỘ

TT	Ký hiệu	Nhãn	X	Y	Điểm (m)

STT	DIỆN GIẢI	CHỈ TIÊU
1	DIỆN TÍCH KHU ĐẤT	43000 M2
2	SỐ TẦNG CAO TỐI ĐA	3 TẦNG
3	SỐ LƯỢNG CÔNG TRÌNH	10 CÔNG TRÌNH
4	MẬT ĐỘ XÂY DỰNG	0,26
5	HỆ SỐ SỬ DỤNG ĐẤT	0,25

STT	CHỨC NĂNG SỬ DỤNG ĐẤT	DIỆN TÍCH SÀN	DIỆN TÍCH XÂY DỰNG
1	NHÀ BẢO VỆ	22 M2	27,2 M2
2	NHÀ VĂN PHÒNG	278 M2	600 M2
3	NHÀ NGHỈ GIÁM ĐỐC VÀ CHUYÊN GIA	111 M2	152 M2
4	NHÀ Ở CÔNG NHÂN	187,2 M2	304,2 M2
5	NHÀ ẨM TẬP THỂ	148,8 M2	214 M2
6	NHÀ ĐẶT MÁY PHÁT ĐIỆN DỰ PHÒNG	48 M2	65 M2
7	NHÀ VỆ SINH	44 M2	58 M2
8	BỂ ĐÓ XE TẬP TRUNG - NHÀ SỐ 11	1310,4 M2	1310,4 M2
9	XƯỞNG SẢN XUẤT - NHÀ SỐ 12	4914,0 M2	4914,0 M2
10	XƯỞNG SẢN XUẤT - NHÀ SỐ 13	3603,6 M2	3603,6 M2
TỔNG CỘNG		10667,0 M2	11243,2 M2

MẶT BẰNG QUY HOẠCH TỔNG THỂ . T/L1:1000

GHI CHÚ:

CHỦ ĐẦU TƯ:

CÔNG TY TNHH MÔI TRƯỜNG XANH MIỀN TRUNG

DỰÁN:

NHÀ MÁY XỬ LÝ NẮC THẢI SINH HOẠT HUYỆN QUẢNG TRẠCH VÀ TỰ XÃ BÀ ĐỒN

ĐỊA ĐIỂM:

XÃ QUẢNG LƯU VÀ XÃ QUẢNG TỐI HUYỆN QUẢNG TRẠCH, TỈNH QUẢNG BÌNH

CÔNG TY CP TƯ VẤN THIẾT KẾ, QUẢN LÝ DỰ ÁN VÀ PHÁT TRIỂN CÔNG NGHỆ DMT

DMT

Đo lường - Kiến trúc - Quy hoạch - Môi trường

Tầng 3, Tòa nhà Vimoco, Lô E9 Đường Phạm Hùng, Quận Cầu Giấy, Hà Nội
Tel: 0942 801 777
Email: trungnguyen@dmr.net.vn

GIÁM ĐỐC

KS. NGUYỄN THÀNH TRUNG
CHỦ NHIỆM THIẾT KẾ

KTS. ĐÌNH HÀ SƠN THUY
CHỦ TRÌ

KTS. ĐÌNH HÀ SƠN THUY
THIẾT KẾ

KTS. ĐÌNH HÀ SƠN THUY
KIỂM

KS. TRẦN VĂN NGHỊ
HẠNG MỤC:

MẶT BẰNG TỔNG THỂ

TÊN BẢN VẼ:

MẶT BẰNG QUY HOẠCH TỔNG THỂ . T/L1:1000

SỐ HỢP ĐỒNG:

...

GIẢI ĐOẠN:

HS TKCS

TỶ LỆ BẢN VẼ:



...

NGÀY HT:

2025

SỐ HIỆU BẢN VẼ:

QH-01

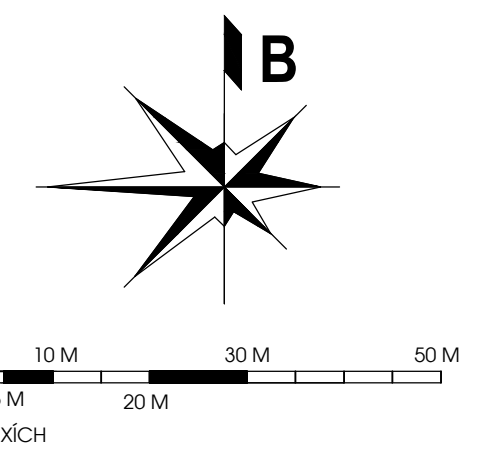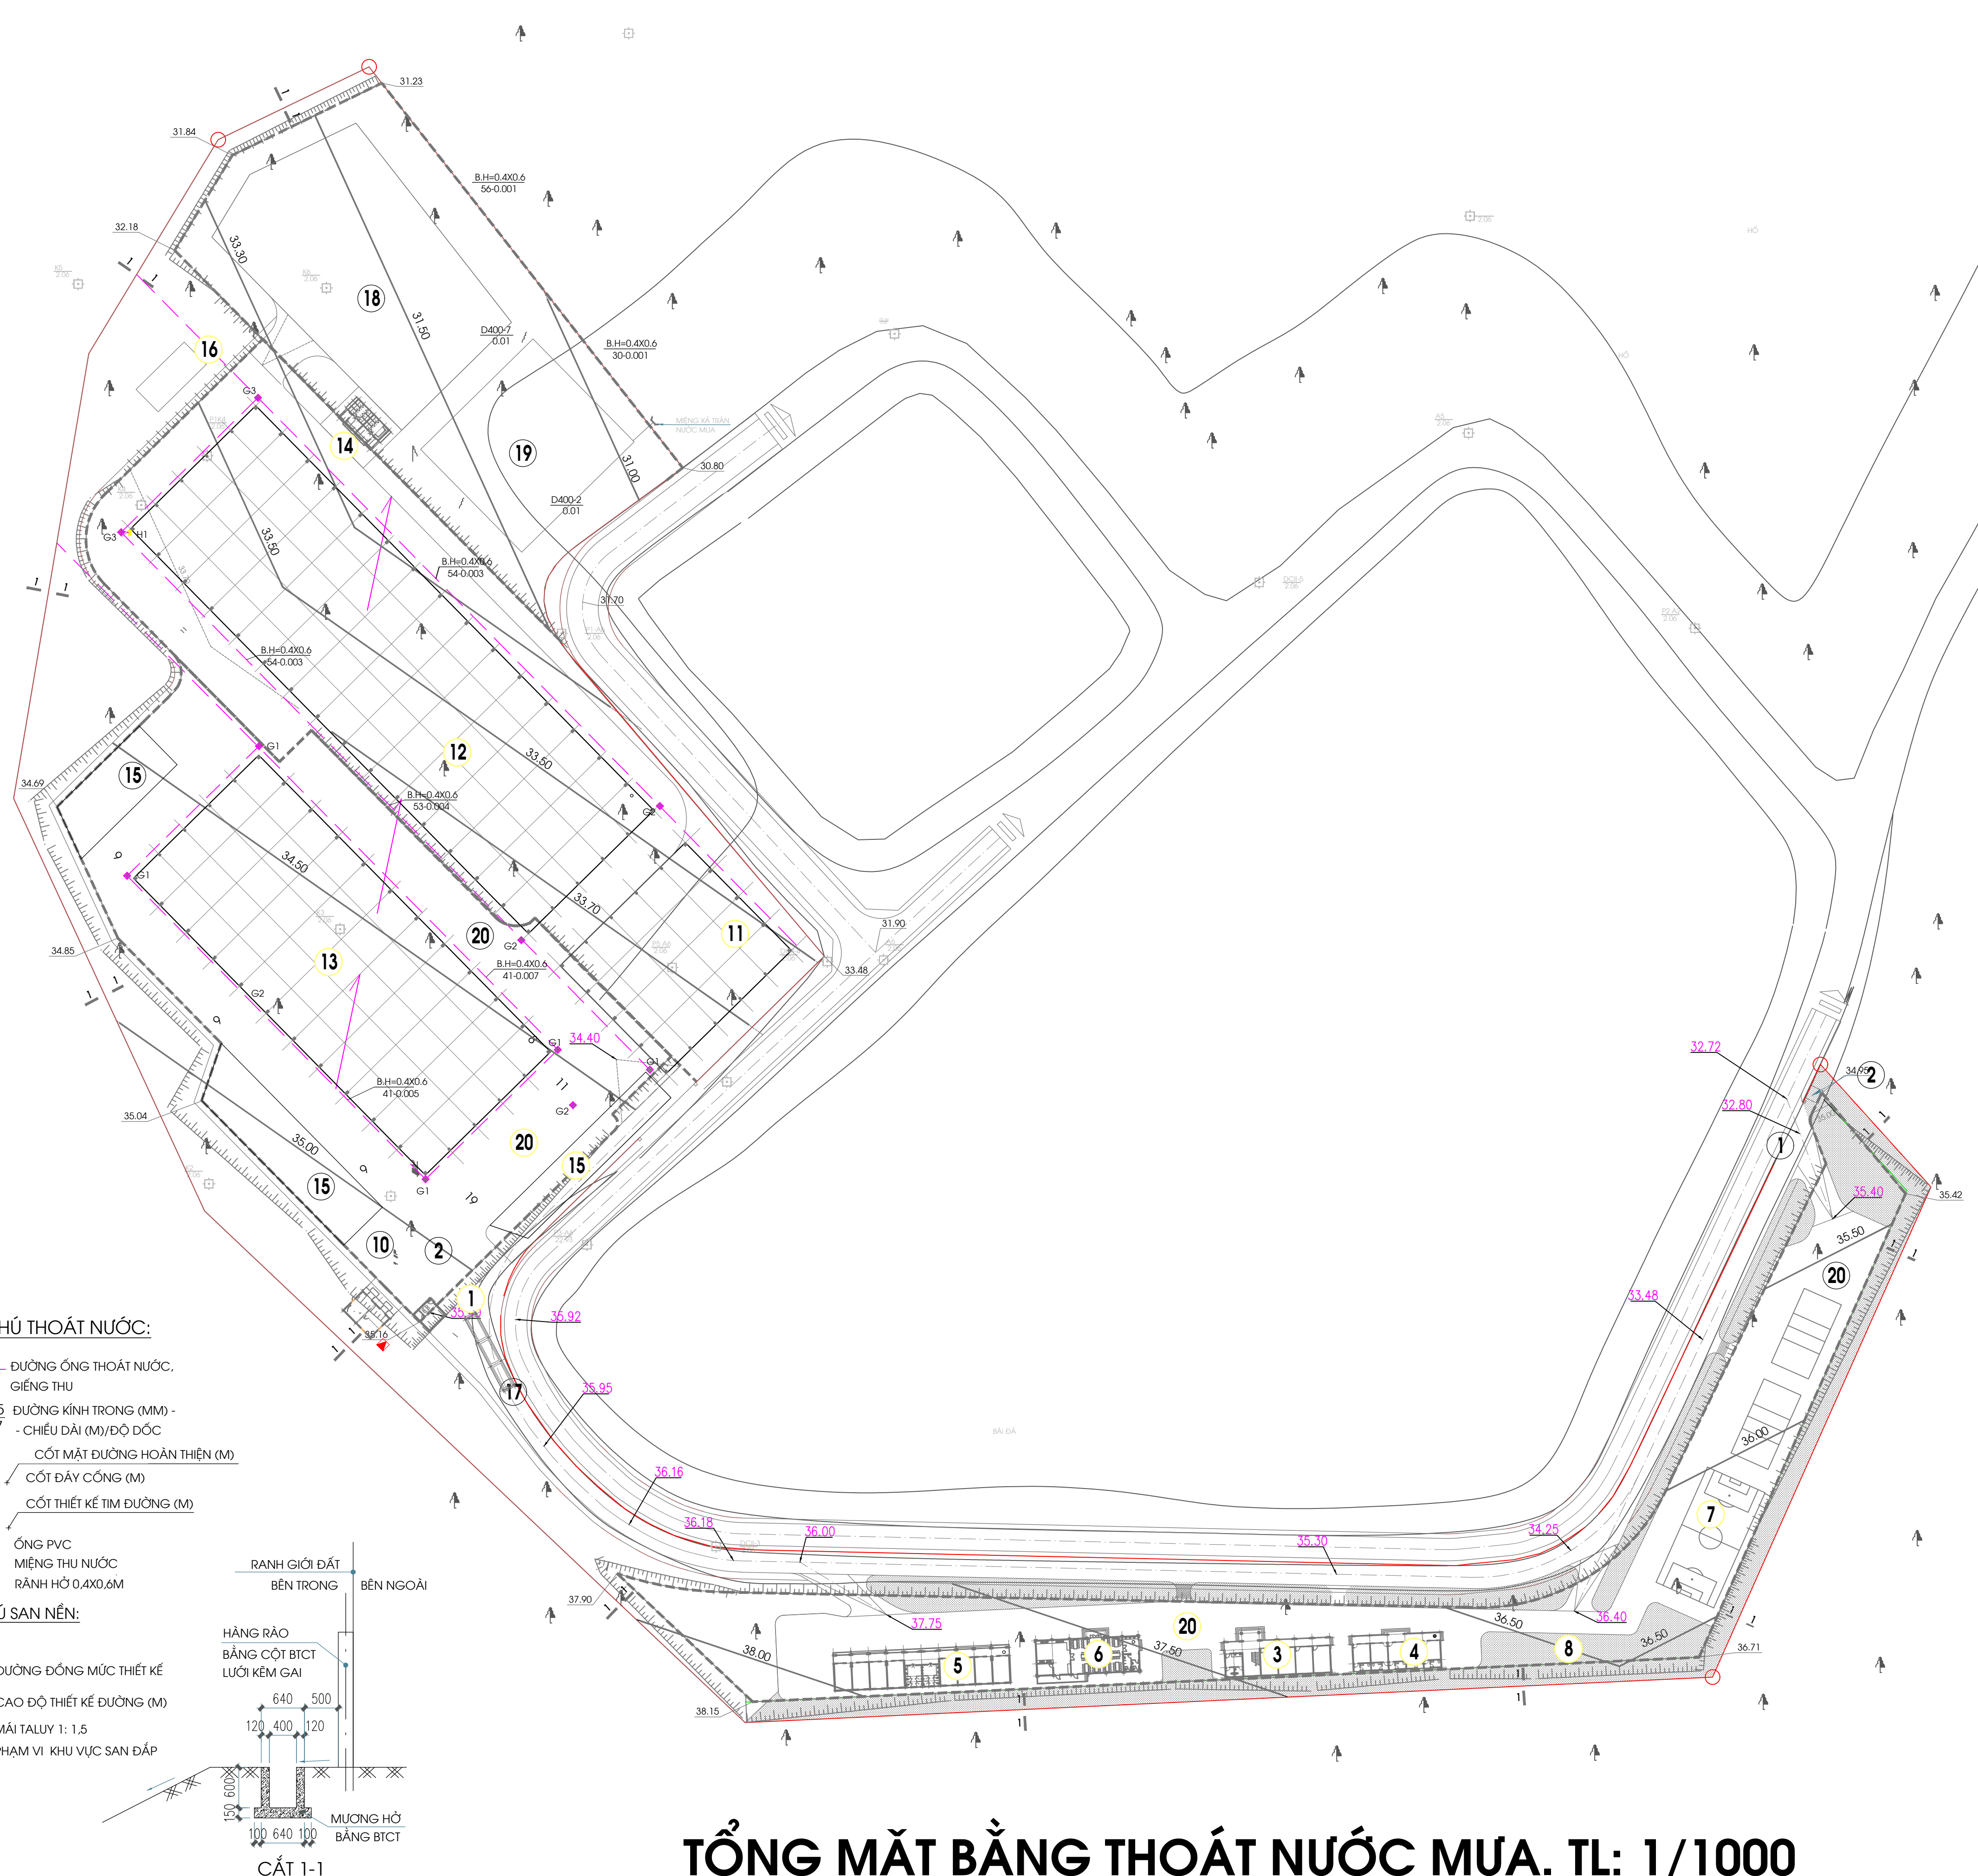

GHI CHÚ TỔNG THỂ :

- ① CỔNG, HÀNG RÀO
- ② NHÀ BẢO VỆ
- ③ NHÀ VĂN PHÒNG
- ④ NHÀ NGHỈ GIÁM ĐỐC VÀ CHUYÊN GIA
- ⑤ NHÀ Ở CÔNG NHÂN
- ⑥ NHÀ ĂN TẬP THỂ
- ⑦ CÔNG TRÌNH THỂ THAO
- ⑧ CÂY XANH
- ⑨ TRẠM BIẾN ÁP 630KVA
- ⑩ NHÀ ĐẶT MÁY PHÁT ĐIỆN DỰ PHÒNG
- ⑪ BÃI ĐÓ RÁC TẬP TRUNG - NHÀ 11
- ⑫ XƯỞNG SẢN XUẤT - NHÀ 12
- ⑬ XƯỞNG SẢN XUẤT - NHÀ 13
- ⑭ NHÀ VỆ SINH
- ⑮ BÃI ĐÓ XE
- ⑯ BỂ NƯỚC NGẦM
- ⑰ TRẠM CÁN 60 TẤN
- ⑱ BÃI VẬT LIỆU NẶNG VÀ LỚN
- ⑲ KHU XỬ LÝ NƯỚC THẢI + HỒ CHỨA NƯỚC PCCC
- ⑳ SÂN, ĐƯỜNG NỘI BỘ

GHI CHÚ THOÁT NƯỚC:

—■— ĐƯỜNG ỐNG THOÁT NƯỚC, GIẾNG THU

D600-105 ĐƯỜNG KÍNH TRONG (MM) - 0.0047 - CHIỀU DÀI (M)/ĐỘ DỐC

8.75 CỐT MẶT ĐƯỜNG HOÀN THIỆN (M)

7.45 CỐT ĐÁY CỐNG (M)

8.65 CỐT THIẾT KẾ TÌM ĐƯỜNG (M)

— PVC

— MIẾNG THU NƯỚC

— RÀNH HỖ 0.4X0.6M

GHI CHÚ SAN NỀN:

34.50 ĐƯỜNG ĐỒNG MỨC THIẾT KẾ

36.10 CAO ĐỘ THIẾT KẾ ĐƯỜNG (M)

MÁI TÁLUY 1: 1.5

PHẠM VI KHU VỰC SAN ĐẬP

RANH GIỚI ĐẤT BÊN TRONG BÊN NGOÀI

HÀNG RÀO BĂNG CỘT BTCT LƯỚI KẼM GAI

MƯƠNG HỖ BĂNG BTCT

CẮT 1-1

TỔNG MẶT BẰNG THOÁT NƯỚC MƯA. TL: 1/1000

GHI CHÚ:

CHỦ ĐẦU TƯ:

CÔNG TY TNHH MÔI TRƯỜNG XANH MIỀN TRUNG

DỰ ÁN:

NHÀ MÁY XỬ LÝ RÁC THẢI SINH HOẠT HUYỆN QUẢNG TRẠCH VÀ THỊ XÃ BA ĐỒN

ĐỊA ĐIỂM:

XÃ QUẢNG LUY VÀ XÃ QUẢNG TIẾN
HUYỆN QUẢNG TRẠCH, TỈNH QUẢNG BÌNH

**CÔNG TY CP TƯ VẤN THIẾT KẾ,
QUẢN LÝ DỰ ÁN VÀ PHÁT TRIỂN CÔNG NGHỆ DMT**



Tầng 3, Toà nhà Vimeco, Lô E9
Đường Phạm Hùng, Quận Cầu Giấy, Hà Nội
Tel: 0942 801 777
Email: trungnguyen@dmtnet.vn

GIÁM ĐỐC

KS. NGUYỄN THÀNH TRUNG

CHỦ NHIỆM THIẾT KẾ

KTS. ĐÌNH HÀ SƠN THUỶ

CHỦ TRÌ

KS. NGUYỄN VĂN DŨNG

THIẾT KẾ

KS. NGUYỄN VĂN DŨNG

KIỂM

KS. TRỮ VĂN NGHỊ

HANG MỤC:

MẶT BẰNG TỔNG THỂ

TÊN BẢN VẼ:

**TỔNG MẶT BẰNG
THOÁT NƯỚC MƯA**

SỐ HỢP ĐỒNG:

GIAI ĐOẠN:

HS TKBVTC

TỶ LỆ BẢN VẼ:

NGÀY HT:

2025

SỐ HIỆU BẢN VẼ:

TNM-01

GHI CHÚ THOÁT NƯỚC:

D315-0.007-38 ĐƯỜNG KÍNH (MM)- ĐỘ DỐC (%)- CHIỀU DÀI (M)

HƯỚNG NƯỚC CHẢY



 CỐT NÁP GA

 CỐT ĐÂY ỐNG T

 ĐƯỜNG ỐNG THOÁT NƯỚC THẢI

BẢNG TỔNG HỢP KHỐI LƯỢNG

T.T	TÊN QUY CÁCH VẬT LIỆU	ĐƠN VỊ	SỐ LƯỢNG
1	GIẾNG THU G1,G1A	GIẾNG	1,1
2	GIẾNG THU G2,G2A	GIẾNG	3,1
3	ỐNG HDPE D200 DÂY 11.9	M	50
4	ỐNG HDPE D315 DÂY 15	M	148
5	HỒ THU H1	HỒ	6

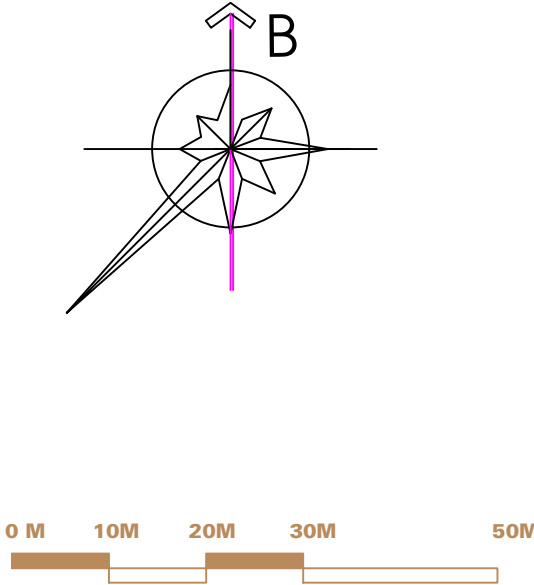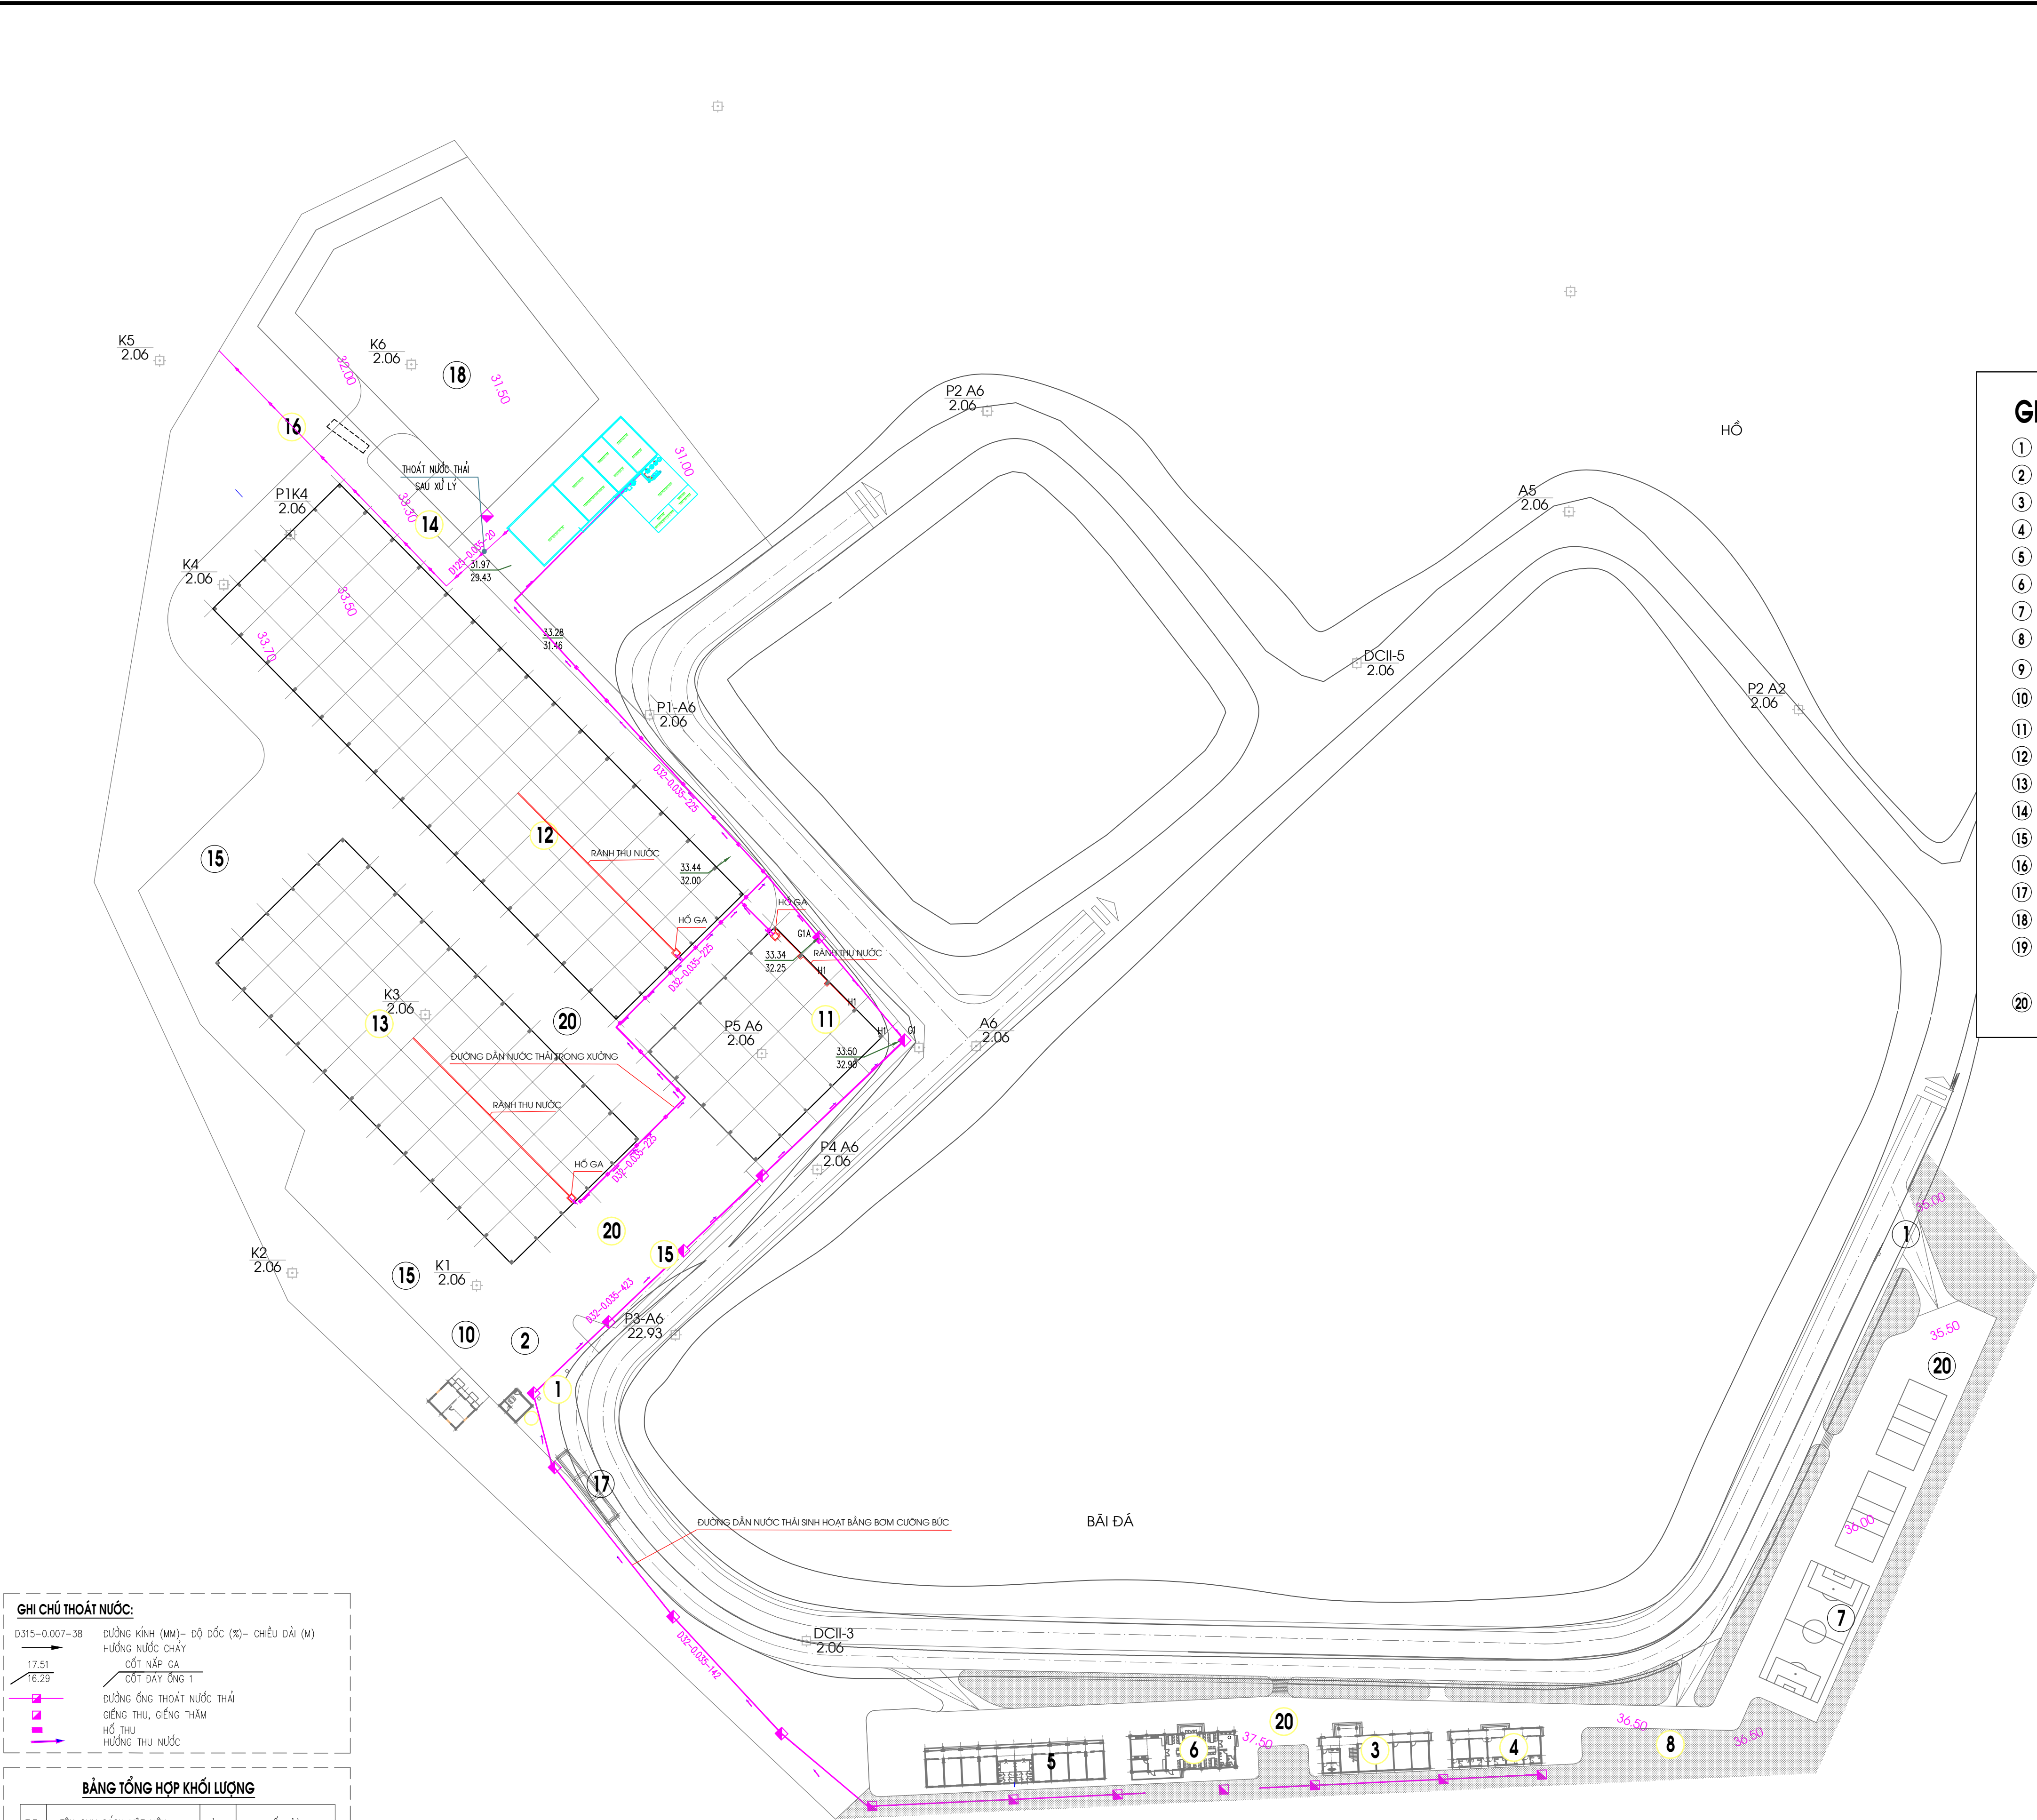

GHI CHÚ TỔNG THỂ :

- ① CỔNG, HÀNG RÀO
- ② NHÀ BẢO VỆ
- ③ NHÀ VĂN PHÒNG
- ④ NHÀ NGHỈ GIÁM ĐỐC VÀ CHUYÊN GIA
- ⑤ NHÀ Ở CÔNG NHÂN
- ⑥ NHÀ ĂN TẬP THỂ
- ⑦ CÔNG TRÌNH THỂ THAO
- ⑧ CÂY XANH
- ⑨ TRẠM BIẾN ÁP 630KVA
- ⑩ NHÀ ĐẶT MÁY PHÁT ĐIỆN DỰ PHÒNG
- ⑪ BÃI ĐÓ RÁC TẬP TRUNG - NHÀ 11
- ⑫ XƯỞNG SẢN XUẤT - NHÀ 12
- ⑬ XƯỞNG SẢN XUẤT - NHÀ 13
- ⑭ NHÀ VỆ SINH
- ⑮ BÃI ĐÓ XE
- ⑯ BỂ NƯỚC NGẦM
- ⑰ TRẠM CÁN 60 TẤN
- ⑱ BÃI VẬT LIỆU NẶNG VÀ LỚN
- ⑲ KHU XỬ LÝ NƯỚC THẢI
- + HỒ CHỨA NƯỚC PCCC
- ⑳ SÂN, ĐƯỜNG NỘI BỘ

TỔNG MẶT BẰNG THOÁT NƯỚC THẢI. TL: 1/1000

GHI CHÚ:

CHỦ ĐẦU TƯ:

**CÔNG TY TNHH MÔI TRƯỜNG XANH
MIỀN TRUNG**

DỰ ÁN:

**NHÀ MÁY XỬ LÝ RÁC THẢI SINH HOẠT
HUYỆN QUẢNG TRẠCH VÀ THỊ XÃ BA ĐỒN**

ĐỊA ĐIỂM:

XÃ QUẢNG LUY VÀ XÃ QUẢNG TIẾN
HUYỆN QUẢNG TRẠCH, TỈNH QUẢNG BÌNH

**CÔNG TY CP TƯ VẤN THIẾT KẾ,
QUẢN LÝ DỰ ÁN VÀ PHÁT
TRIỂN CÔNG NGHỆ DMT**



Tầng 3,Toà nhà Vimeco, Lô E9
Đường Phạm Hùng, Quận Cầu Giấy, Hà Nội
Tel: 0942 801 777
Email: trungnguyen@dmr.net.vn
GIÁM ĐỐC

KS. NGUYỄN THÀNH TRUNG

CHỦ NHIỆM THIẾT KẾ

KTS. ĐINH HÀ SƠN THUY

CHỦ TRÌ

KS. NGUYỄN VĂN DŨNG

THIẾT KẾ

KS. NGUYỄN VĂN DŨNG

KIỂM

KS. TRỮ VĂN NGHỊ

HẠNG MỤC:

MẶT BẰNG TỔNG THỂ

TÊN BẢN VẼ:

**TỔNG MẶT BẰNG
THOÁT NƯỚC THẢI**

SỐ HỢP ĐỒNG:

....

GIẢI ĐOẠN:

HS TKBVTC

TỶ LỆ BẢN VẼ:


NGÀY HT:

2025


SỐ HIỆU BẢN VẼ:

TNT-01


MẶT BẰNG Rãnh THU NƯỚC MƯA B400
PHẠM VI TRÊN MẶT ĐƯỜNG

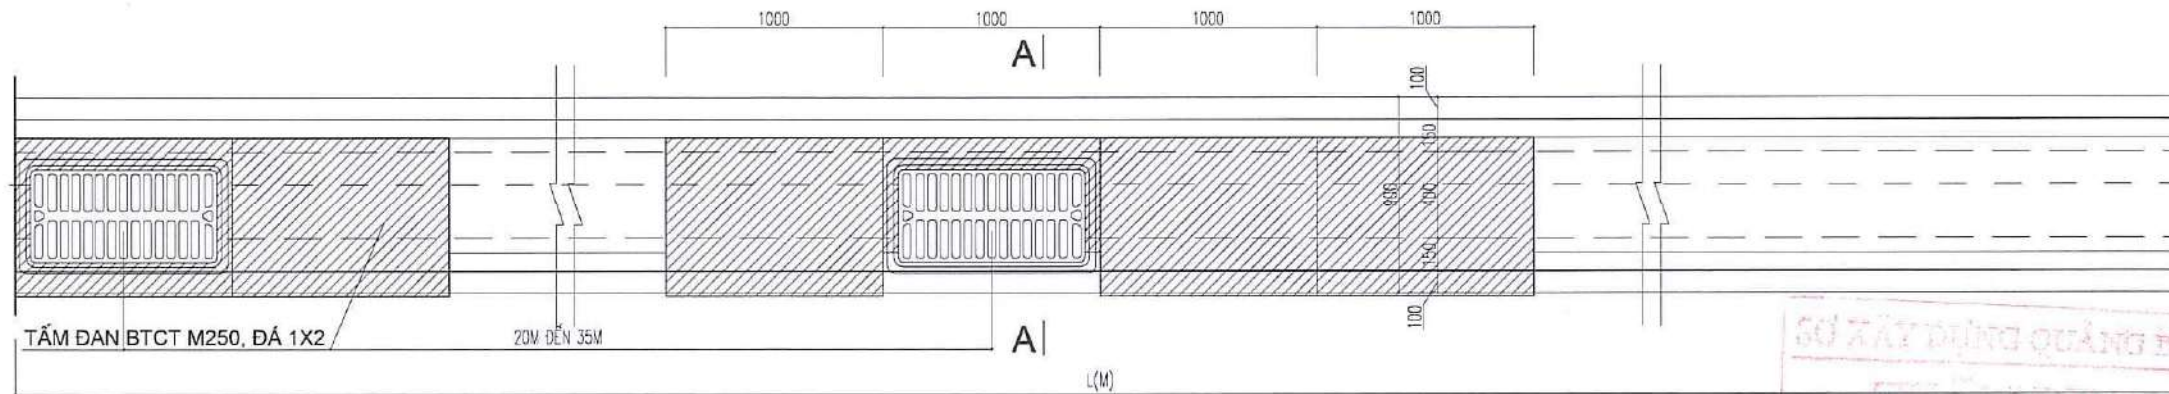


MẶT CẮT Dọc Rãnh THU NƯỚC MƯA B400
PHẠM VI TRÊN MẶT ĐƯỜNG

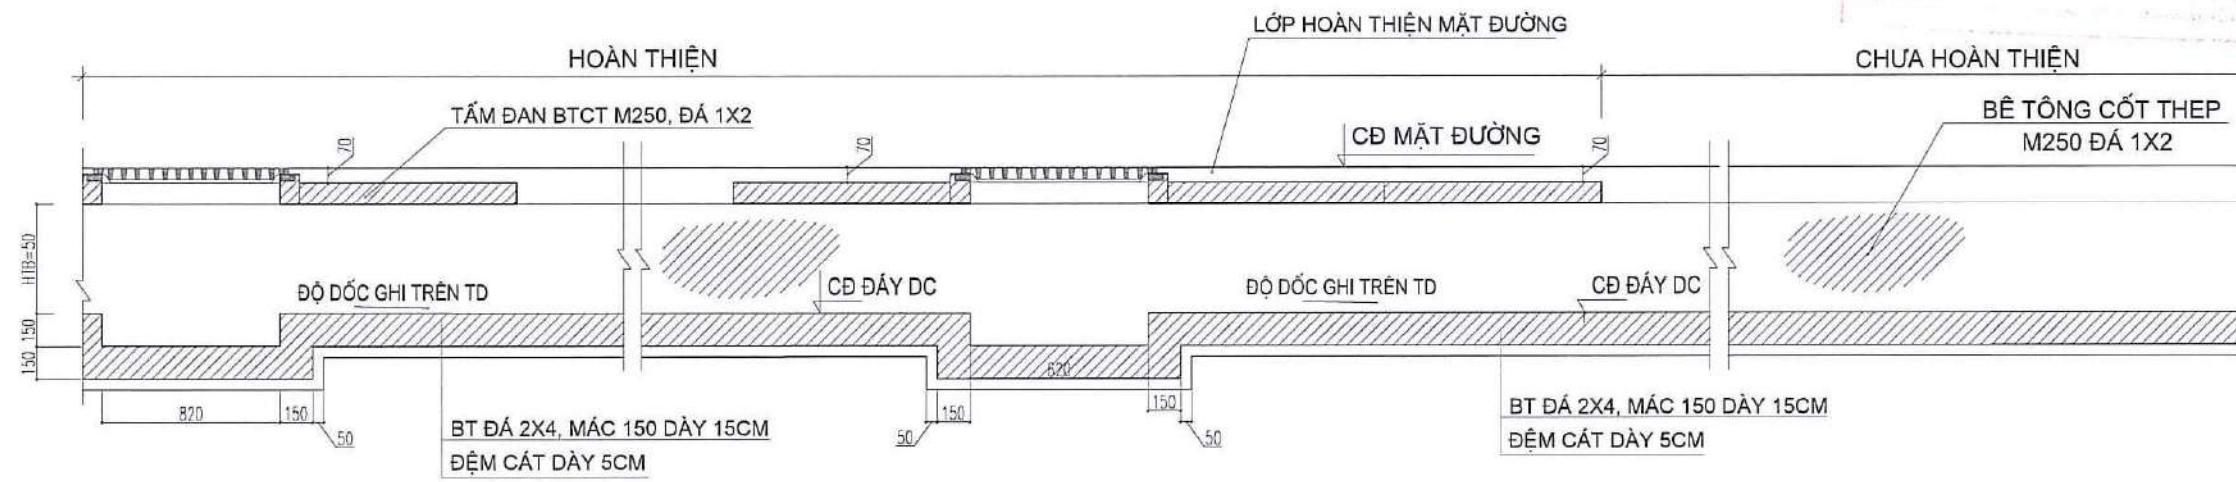

MẶT CẮT NGANG Rãnh
TẠI VỊ TRÍ CÓ SONG CHÂN RẮC

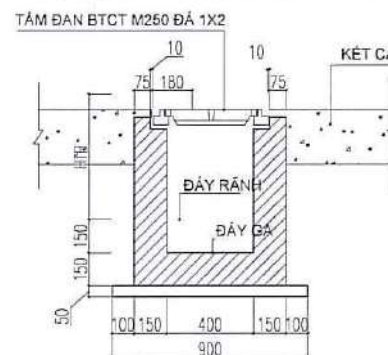


CHI TIẾT SONG CHÂN RẮC

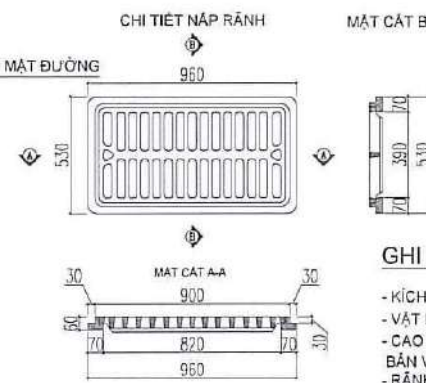


GHI CHÚ:

- KÍCH THƯỚC GHI TRONG BẢN VẼ LÀ MM;
- VẬT LIỆU COMPOSITE, TẢI TRỌNG 25 TẤN
- CAO ĐỘ MẶT Rãnh VÀ ĐÁY Rãnh XEM BẢN VẼ TỔNG MẶT BẰNG THOÁT NƯỚC MƯA;
- Rãnh THU NƯỚC MƯA BTCT ĐÓ TẠI CHỖ

MẶT CẮT NGANG Rãnh
TẠI VỊ TRÍ KHÔNG CÓ SONG CHÂN RẮC

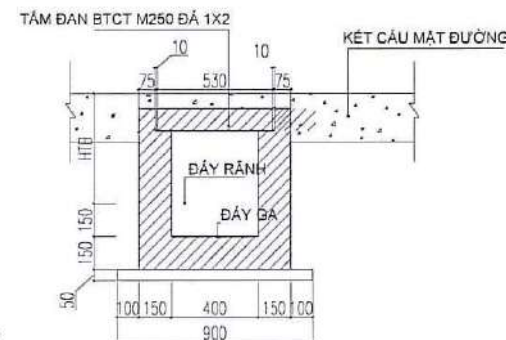

CHI TIẾT TẤM ĐAN 100X530X1000 (LOẠI 1)

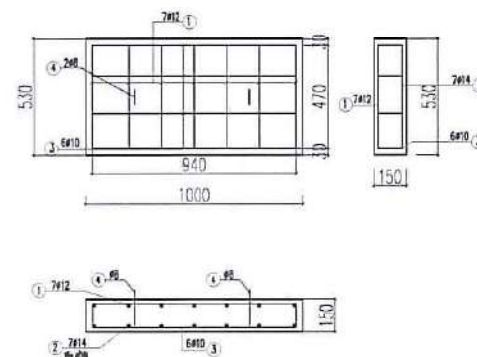

SỞ XÂY DỰNG QUẢNG BÌNH
TỔNG CỤC
Theo văn bản số /SXD-QLXD
Ngày tháng năm 20
Ký tên

Tầng 3 Toà nhà Vimeco, Lô E9
Đường Phạm Hùng, Quận Cầu Giấy, Hà Nội
Tel: 0942 801 777
Email: trungnguyen@dmtnet.vn
GIÁM ĐỐC
TƯ VẤN THIẾT KẾ
QUẢN LÝ DỰ ÁN VÀ PHÁT TRIỂN CÔNG NGHỆ DMT
KS. NGUYỄN THANH TRUNG
CHỦ NHẬN THIẾT KẾ
DMT
KTS. ĐINH HÀ SƠN THUY
CHỦ TRÌ

GHI CHÚ:

CHỦ ĐẦU TƯ:
CÔNG TY TNHH MÔI TRƯỜNG XANH
MIỀN TRUNG

DỰ ÁN:
NHÀ MÁY XỬ LÝ RÁC THẢI SINH HOẠT
HUYỆN QUẢNG TRẠCH VÀ THỊ XÃ BA ĐỒN

ĐỊA ĐIỂM:
XÃ QUẢNG LUY VÀ XÃ QUẢNG TIẾN
HUYỆN QUẢNG TRẠCH, TỈNH QUẢNG BÌNH

CÔNG TY CP TƯ VẤN THIẾT KẾ,
QUẢN LÝ DỰ ÁN VÀ PHÁT TRIỂN CÔNG NGHỆ DMT

DMT
Design-Management-Technology

Tầng 3 Toà nhà Vimeco, Lô E9
Đường Phạm Hùng, Quận Cầu Giấy, Hà Nội
Tel: 0942 801 777
Email: trungnguyen@dmtnet.vn
GIÁM ĐỐC
TƯ VẤN THIẾT KẾ
QUẢN LÝ DỰ ÁN VÀ PHÁT TRIỂN CÔNG NGHỆ DMT
KS. NGUYỄN THANH TRUNG
CHỦ NHẬN THIẾT KẾ
DMT
KTS. ĐINH HÀ SƠN THUY
CHỦ TRÌ

KS. NGUYỄN VĂN DŨNG
THIẾT KẾ

KS. NGUYỄN VĂN DŨNG
KIỂM

KS. TRẦN VĂN NGHỊ

HANG MỤC:
MẶT BẰNG TỔNG THỂ

TÊN BẢN VẼ:

CHI TIẾT Rãnh THU NƯỚC MƯA

SỐ HỢP ĐỒNG:



GIAI ĐOẠN: HS TKCS

TỶ LỆ BẢN VẼ:

NGÀY HT: 2025

SỐ HIỆU BẢN VẼ: TNM-02


CHI TIẾT HỐ GA 1

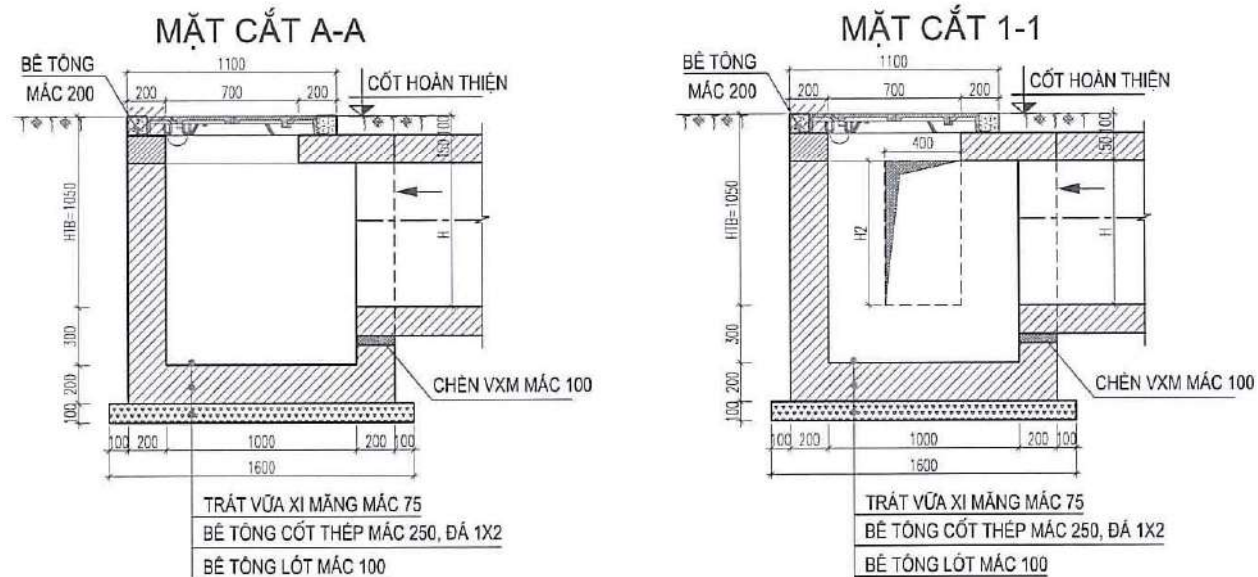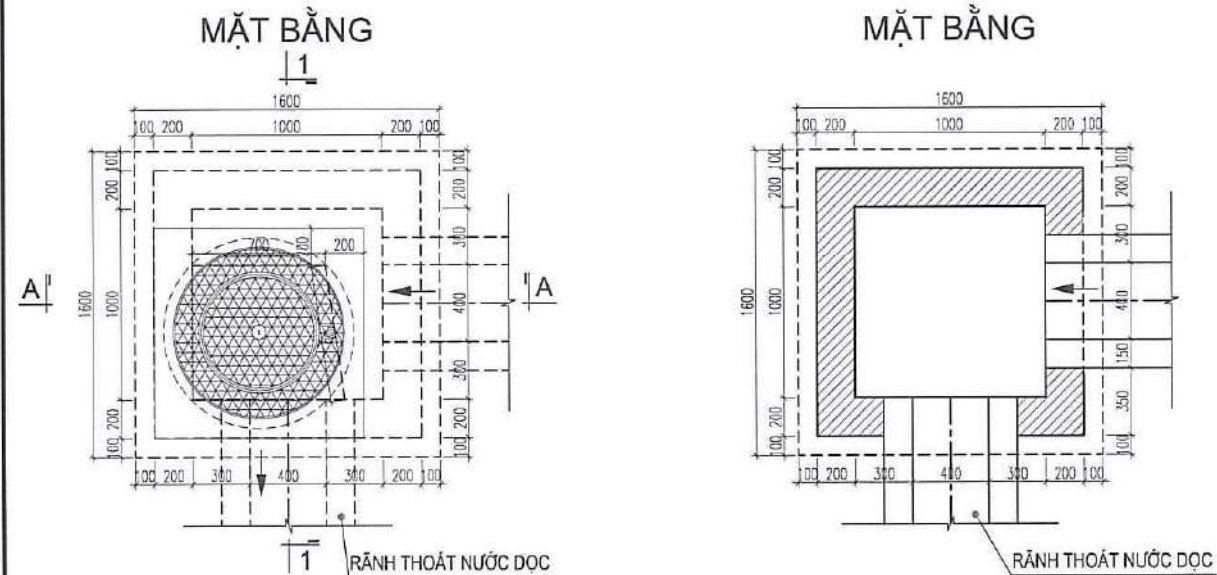



GHI CHÚ:

- KÍCH THƯỚC GHI TRONG BẢN VẼ LÀ MM
- RÀNH THOÁT NƯỚC MƯA DÙNG BÊ TÔNG CỐT THÉP ĐỔ TẠI CHỖ
- +TẢI TRỌNG B ĐỐI VỚI CỐNG ĐẶT TRÊN VÍA HÈ
- +TẢI TRỌNG C ĐỐI VỚI CỐNG ĐẶT DƯỚI LÒNG ĐƯỜNG
- THÀNH, ĐÁY GA ĐỔ BÊ TÔNG CỐT THÉP TOÀN KHỐI MẮC 200# KẾT HỢP
- XUNG QUANH RÀNH ĐẦU NỐI VỚI GA THÂM CHÈN VXM M100# DÀY 50MM
- SỬ DỤNG NẮP TIÊU CHUẨN SẢN PHẨM EN 124 CẤP (C)
- TẢI TRỌNG >=250 KN

CHI TIẾT NẮP GANG

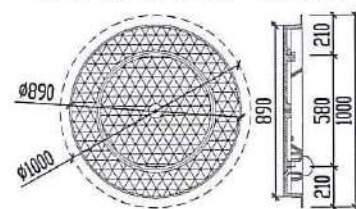


CHI TIẾT HỐ GA 2

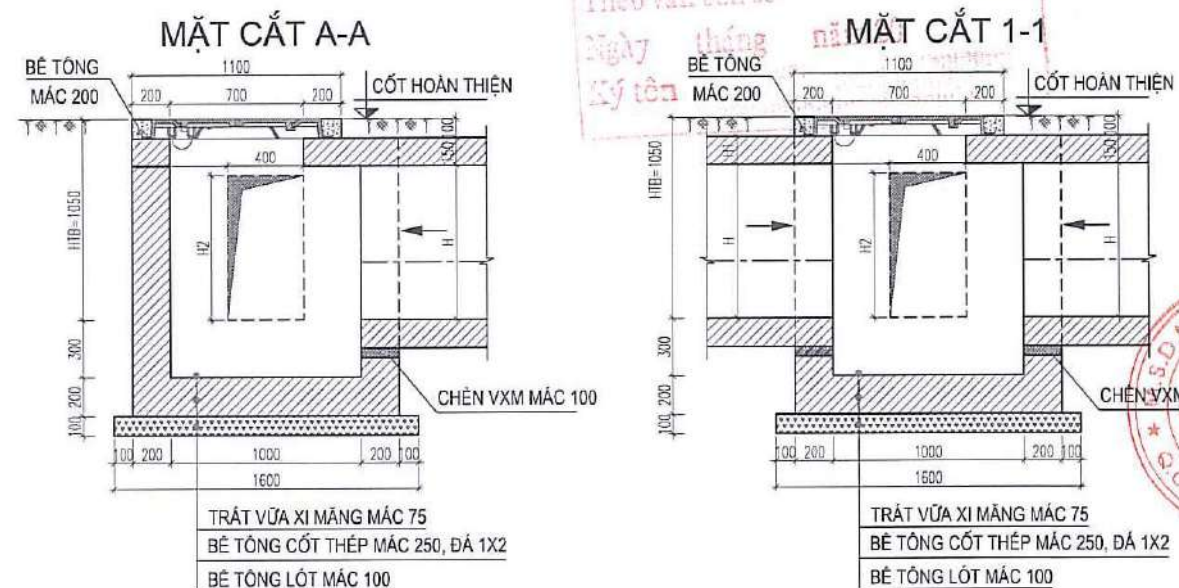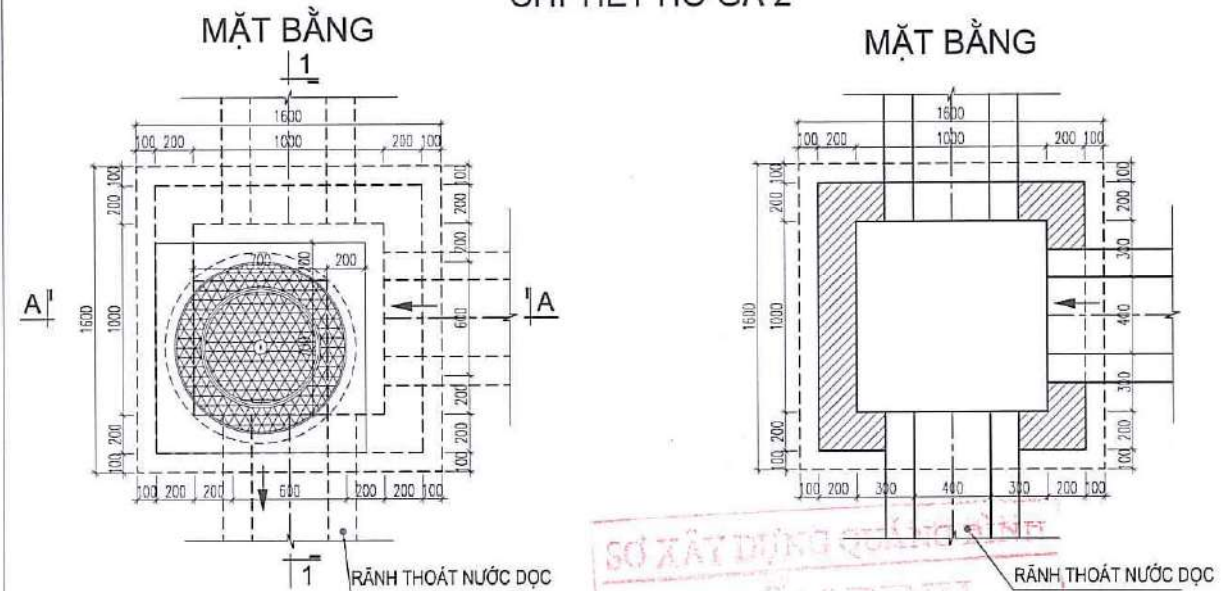

GHI CHÚ:

- KÍCH THƯỚC GHI TRONG BẢN VẼ LÀ MM
- RÀNH THOÁT NƯỚC MƯA DÙNG BÊ TÔNG CỐT THÉP ĐỔ TẠI CHỖ
- +TẢI TRỌNG B ĐỐI VỚI CỐNG ĐẶT TRÊN VÍA HÈ
- +TẢI TRỌNG C ĐỐI VỚI CỐNG ĐẶT DƯỚI LÒNG ĐƯỜNG
- THÀNH, ĐÁY GA ĐỔ BÊ TÔNG CỐT THÉP TOÀN KHỐI MẮC 200# KẾT HỢP
- XUNG QUANH RÀNH ĐẦU NỐI VỚI GA THÂM CHÈN VXM M100# DÀY 50MM
- SỬ DỤNG NẮP TIÊU CHUẨN SẢN PHẨM EN 124 CẤP (C)
- TẢI TRỌNG >=250 KN

CHI TIẾT NẮP GANG

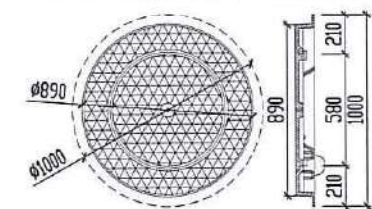

GHI CHÚ:

CHỦ ĐẦU TƯ:
CÔNG TY TNHH MÔI TRƯỜNG XANH
MIỀN TRUNG

DIỆN TÍCH:
NHÀ MÁY XỬ LÝ RÁC THẢI SINH HOẠT
HUYỆN QUẢNG TRẠCH VÀ THỊ XÃ ĐA ĐƠN

ĐỊA ĐIỂM:
XÃ QUẢNG LƯU VÀ XÃ QUẢNG TIẾN
HUYỆN QUẢNG TRẠCH, TỈNH QUẢNG BÌNH

CÔNG TY CP TƯ VẤN THIẾT KẾ,
QUẢN LÝ DỰ ÁN VÀ PHÁT
TRIỂN CÔNG NGHỆ DMT

DMT
Design-Management-Technology

Tầng 3, Tòa nhà Vimeco, Lô E9
Đường Phạm Hùng, Quận Cầu Giấy, Hà Nội
Tel: 0942 801 777
Email: trungnguyen@dmtnet.vn

GIÁM ĐỐC:
KTS. NGUYỄN THÀNH TRUNG

PHÁT THỊ:
KTS. ĐINH HÀ SƠN THUY

CHỦ TRƯ:
KTS. NGUYỄN VĂN DŨNG

THIẾT KẾ:
KTS. NGUYỄN VĂN DŨNG

KIỂM:
KTS. TRẦN VĂN NGHỊ

HÀNG MỤC:
MẶT BẰNG TỔNG THỂ

TÊN BẢN VẼ:
CHI TIẾT GA LOẠI 1,2

SỐ HỌ ĐỒNG:


GIAI ĐOẠN: HS TKCS

TỶ LỆ BẢN VẼ:


NGÀY HT: 2025

SỐ HIỆU BẢN VẼ: TNM-03


CHI TIẾT HỐ GA 3

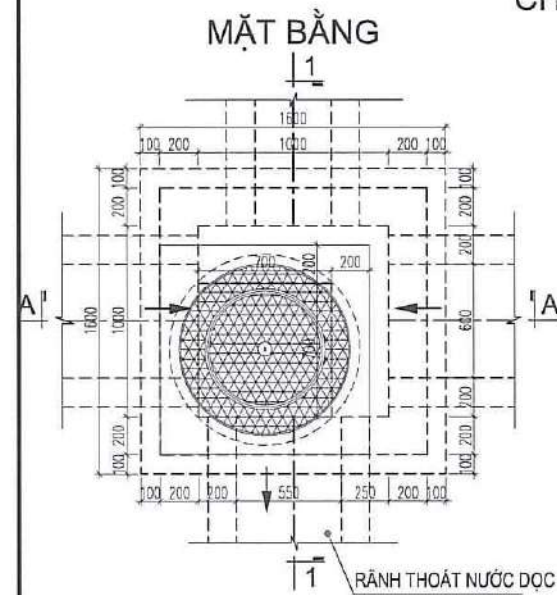


MẶT BẰNG

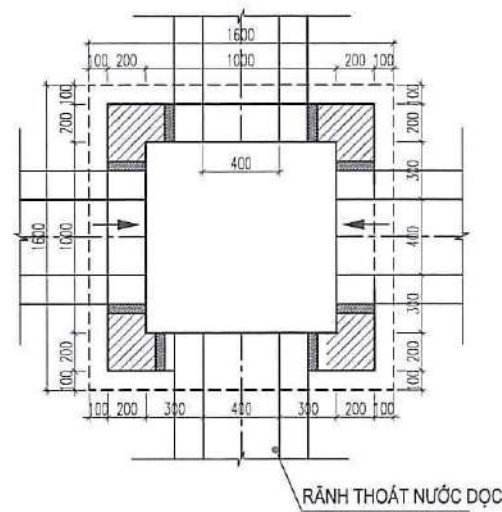


MẶT CẮT A-A

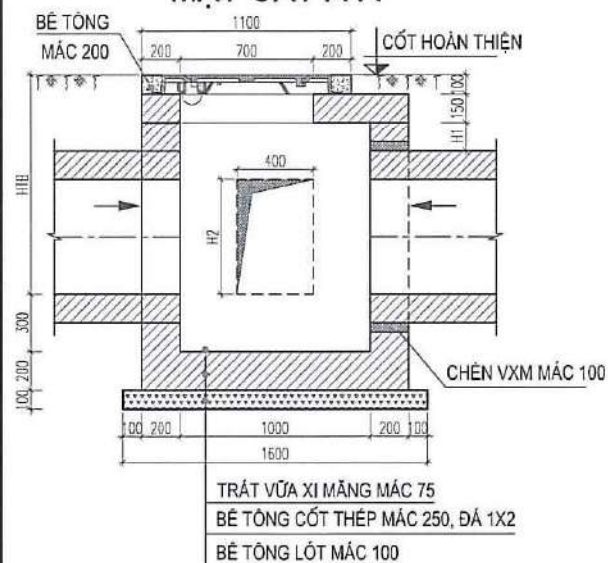

MẶT CẮT 1-1

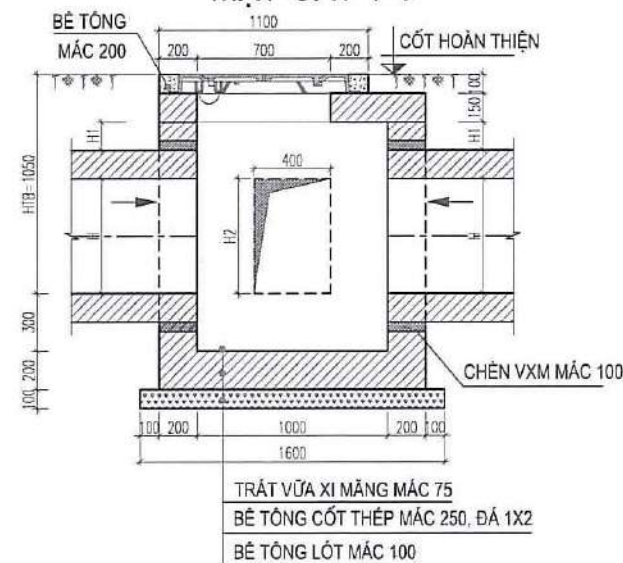

CHI TIẾT NẮP GANG

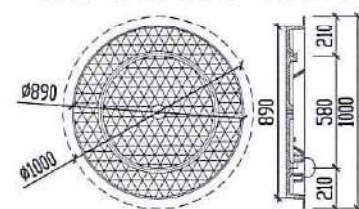


GHI CHÚ:


- KÍCH THƯỚC GHI TRONG BẢN VẼ LÀ MM
- RĂNG THOÁT NƯỚC MƯA DÙNG BÊ TÔNG CỐT THÉP ĐỔ TẠI CHỖ
- +TẢI TRỌNG B ĐỐI VỚI CỐNG ĐẶT TRÊN VÍA HÈ
- +TẢI TRỌNG C ĐỐI VỚI CỐNG ĐẶT DƯỚI LÒNG ĐƯỜNG
- THÀNH, ĐÁY GA ĐỔ BÊ TÔNG CỐT THÉP TOÀN KHỐI MẮC 200# KẾT HỢP
- XUNG QUANH RĂNG ĐẦU NỐI VỚI GA THÂM CHÈN VXM M100# DÀY 50MM
- SỬ DỤNG NẮP TIÊU CHUẨN SẢN PHẨM EN 124 CẤP (C)
- TẢI TRỌNG >=250 KN

CHI TIẾT HỐ GA 4


MẶT BẰNG

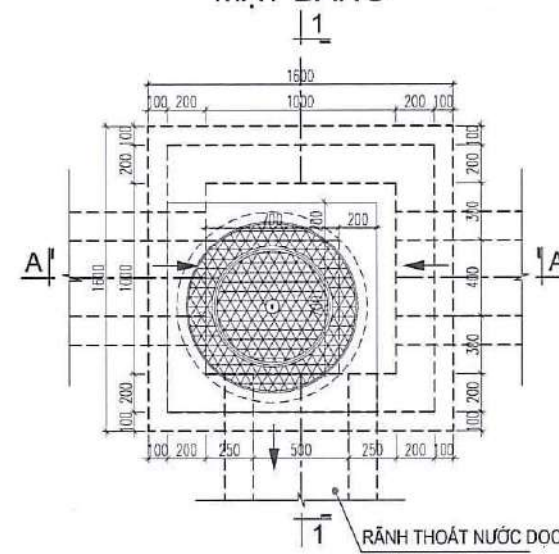


MẶT BẰNG

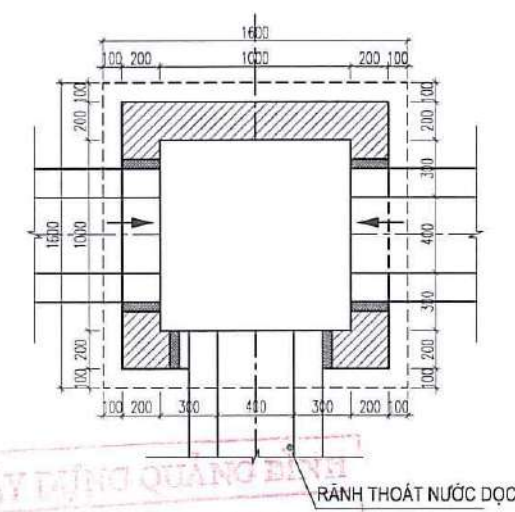


MẶT CẮT A-A

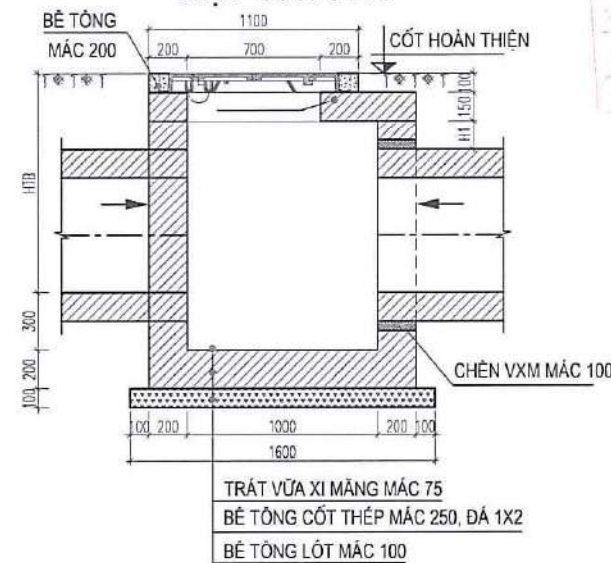

MẶT CẮT 1-1

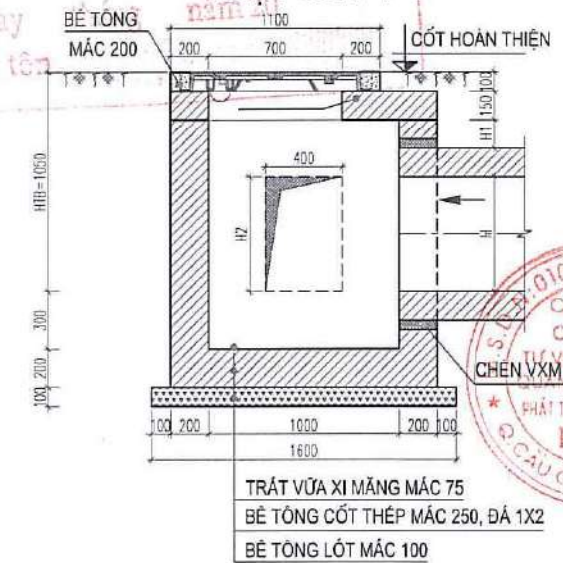

CHI TIẾT NẮP GANG

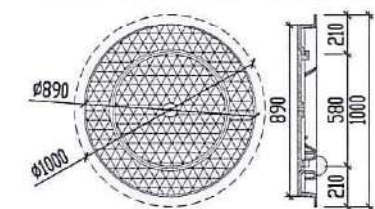

GHI CHÚ:

- KÍCH THƯỚC GHI TRONG BẢN VẼ LÀ MM
- RĂNG THOÁT NƯỚC MƯA DÙNG BÊ TÔNG CỐT THÉP ĐỔ TẠI CHỖ
- +TẢI TRỌNG B ĐỐI VỚI CỐNG ĐẶT TRÊN VÍA HÈ
- +TẢI TRỌNG C ĐỐI VỚI CỐNG ĐẶT DƯỚI LÒNG ĐƯỜNG
- THÀNH, ĐÁY GA ĐỔ BÊ TÔNG CỐT THÉP TOÀN KHỐI MẮC 200# KẾT HỢP
- XUNG QUANH RĂNG ĐẦU NỐI VỚI GA THÂM CHÈN VXM M100# DÀY 50MM
- SỬ DỤNG NẮP TIÊU CHUẨN SẢN PHẨM EN 124 CẤP (C)
- TẢI TRỌNG >=250 KN

GHI CHÚ:

CHỦ ĐẦU TƯ:
CÔNG TY TNHH MÔI TRƯỜNG XANH
MIỀN TRUNG

ĐƠN VỊ THIẾT KẾ:
NHÀ MÁY XỬ LÝ RÁC THẢI SINH HOẠT
HUYỆN QUẢNG TRẠCH VÀ THỊ XÃ BA ĐỒN

ĐỊA ĐIỂM:
XÃ QUẢNG LƯU VÀ XÃ QUẢNG TIẾN
HUYỆN QUẢNG TRẠCH, TỈNH QUẢNG BÌNH

CÔNG TY CP TƯ VẤN THIẾT KẾ,
QUẢN LÝ DỰ ÁN VÀ PHÁT
TRIỂN CÔNG NGHỆ DMT

DMT
Design-Management-Technology

Tầng 3, Tòa nhà Vimeco, Lô E9
Đường Phạm Hùng, Quận Cầu Giấy, Hà Nội
Tel: 0942 601 777
Email: yungnguyen@dmtnet.vn

THIẾT KẾ:
KS. NGUYỄN THÀNH TRUNG

CHỦ NHIỆM THIẾT KẾ:
KTS. ĐINH HÀ SƠN THUY

CHỦ TRƯỞNG:
KS. NGUYỄN VĂN DŨNG

THIẾT KẾ:
KS. NGUYỄN VĂN DŨNG

Kiểm:
KS. TRẦN VĂN NGHỊ

HẠNG MỤC:
MẶT BẰNG TỔNG THỂ

TÊN BẢN VẼ:
CHI TIẾT GA LOẠI 3,4


SỐ HỢP ĐỒNG:

GIAI ĐOẠN: HS TKCS


TỶ LỆ BẢN VẼ:

NGÀY HT: 2025


SỐ HIỆU BẢN VẼ: TNM-04

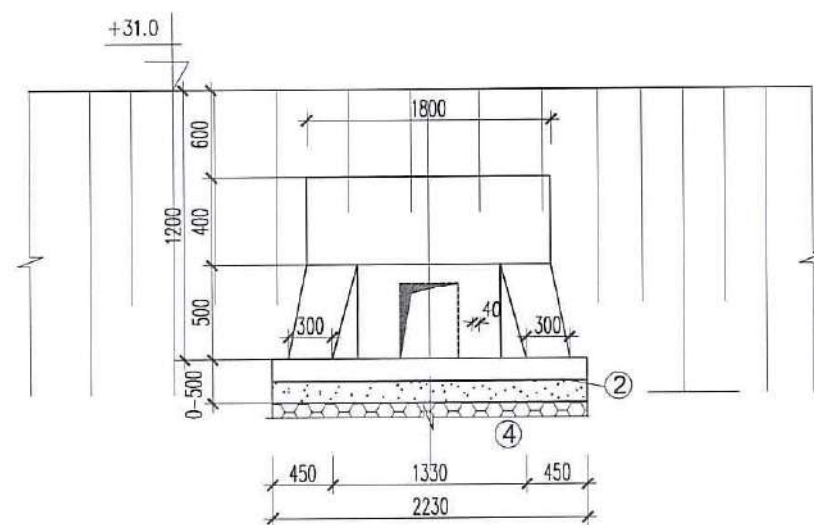


CẮT 2-2

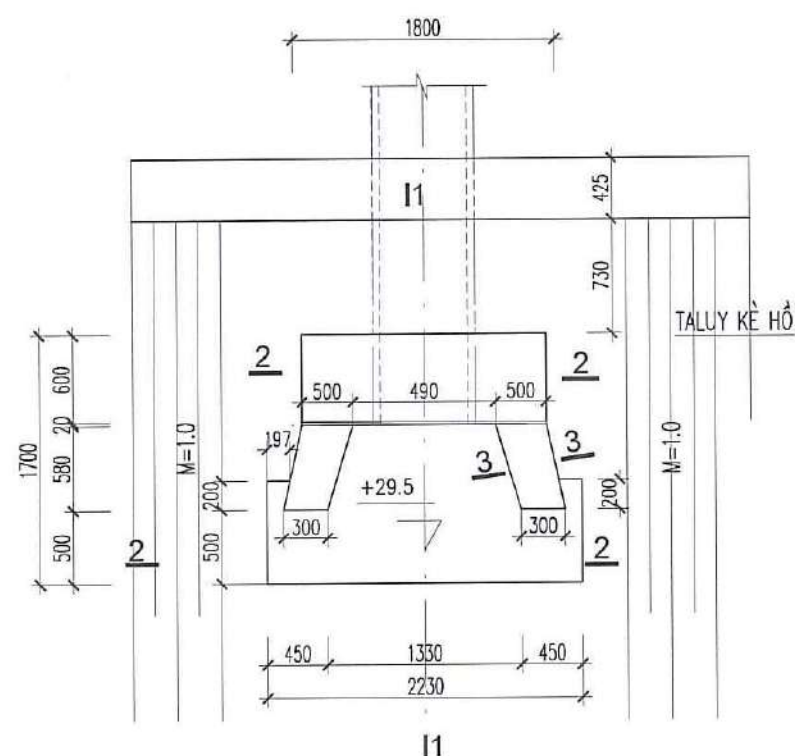


MẶT BẰNG MIỆNG XẢ

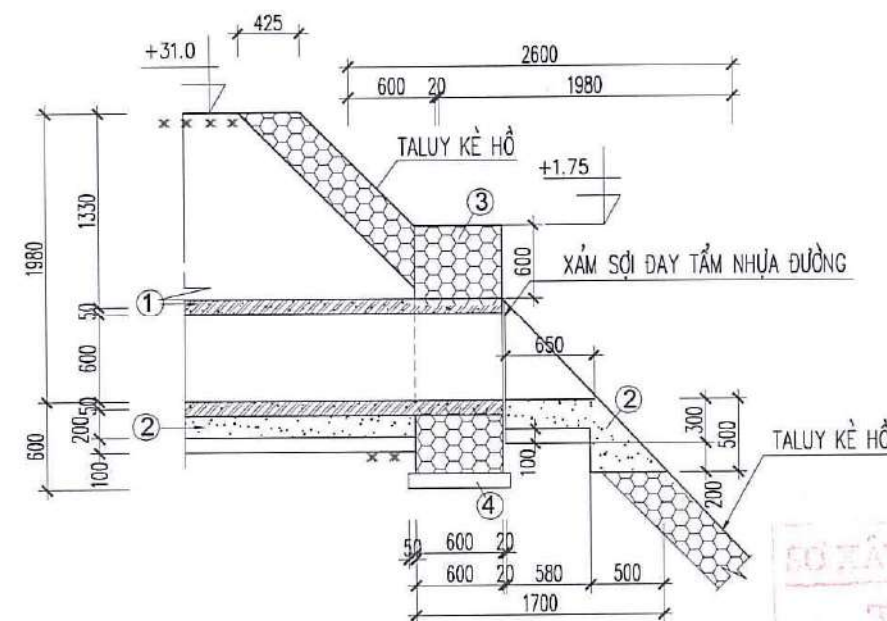

CẮT 1-1

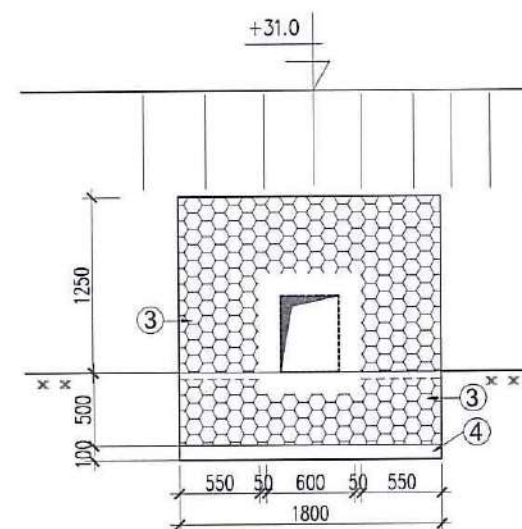

CẮT 4-4

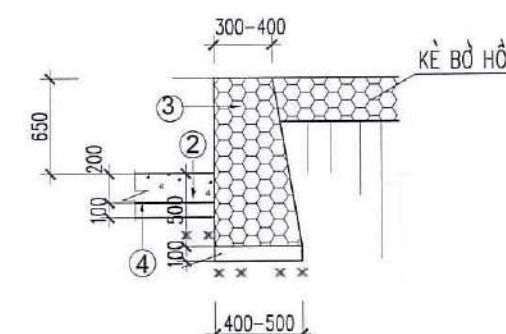

CẮT 3-3

GHI CHÚ

- 1 CỐNG BT LT
- 2 BT M150 DÁ 2X4
- 3 XÂY DÁ HỘC M200 VXM M100
- 4 ĐỆM CÁT THÔ ĐẦM CHẶT

GHI CHÚ:

CHỦ ĐẦU TƯ:

CÔNG TY TNHH MÔI TRƯỜNG XANH
MIỀN TRUNG

DỰ ÁN:

NHÀ MÁY XỬ LÝ RÁC THẢI SINH HOẠT
HUYỆN QUẢNG TRẠCH VÀ THỊ XÃ BA ĐỒN

ĐỊA ĐIỂM:

XÃ QUẢNG LUY VÀ XÃ QUẢNG TIẾN
HUYỆN QUẢNG TRẠCH, TỈNH QUẢNG BÌNH

CÔNG TY CP TƯ VẤN THIẾT KẾ,
QUẢN LÝ DỰ ÁN VÀ PHÁT
TRIỂN CÔNG NGHỆ DMT

DMT
Design-Management-Technology

Tầng 3, Tòa nhà Vincom, Lô E9
Đường Phạm Hùng, Quận Cầu Giấy, Hà Nội
Tel: 0942 601 777
Email: trungnguyen@dmtnet.vn

THIẾT KẾ
KS. NGUYỄN THANH TRUNG

QUẢN LÝ
KTS. ĐINH HẠ SƠN THUY

PHÁT TRIỂN
CHỦ TRÌ

CHỦ TRÌ

KS. NGUYỄN VĂN DŨNG

THIẾT KẾ

KS. NGUYỄN VĂN DŨNG

KIỂM

KS. TRẦN VĂN NGHỊ

HẠNG MỤC:

MẶT BẢNG TỔNG THỂ

TÊN BẢN VẼ:

CHI TIẾT MIỆNG XẢ



SỐ HỢP ĐỒNG:

GIAI ĐOẠN: HS TKCS

TỶ LỆ BẢN VẼ:



NGÀY HT: 2025

SỐ HIỆU BẢN VẼ: TNM-05

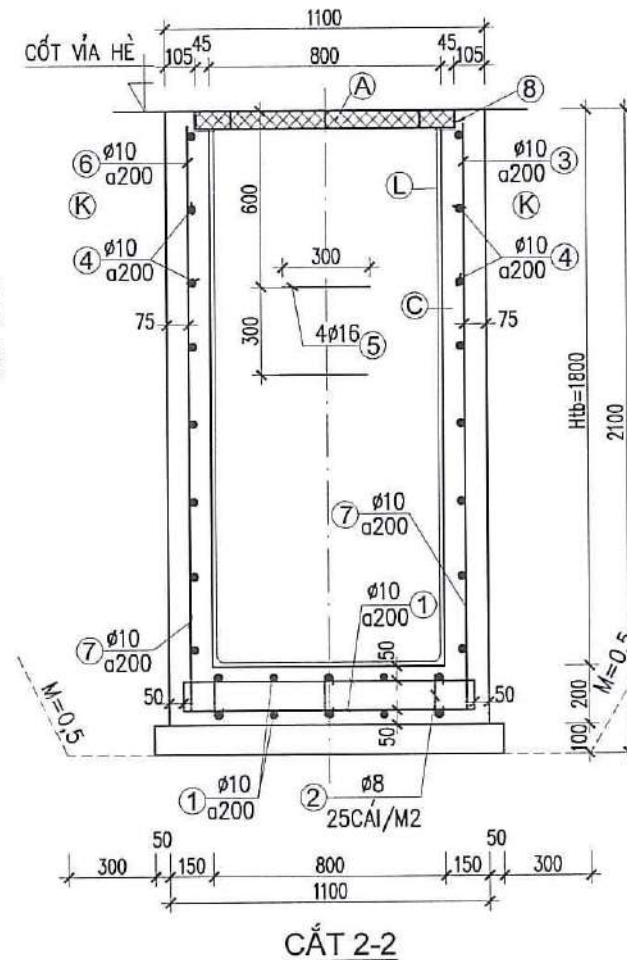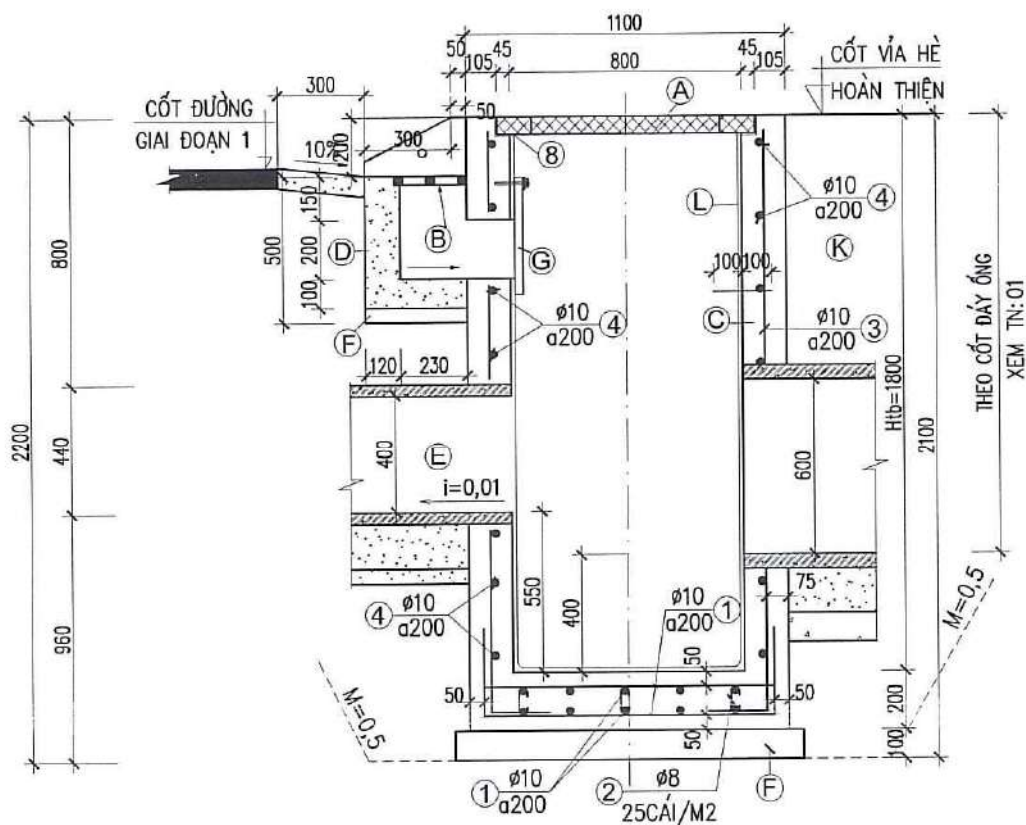


THỐNG KÊ THÉP (1 GIẾNG)

	HÌNH DẠNG KÍCH THƯỚC	Ø (MM)	C. DÀI 1 THANH (M)	SỐ THANH	C. DÀI (M)
1	200 1000 200	10	1400	24	33,60
2	50 100 50	8	200	25	5,00
3	200 1950	10	2150	17	36,55
4	200 950 200	10	1350	36	48,60
5	200 300 200	16	700	2	1,40
6	1000	10	1000	9	9,00
7	200 700	10	900	9	8,10
8	L70X70X7				3,56

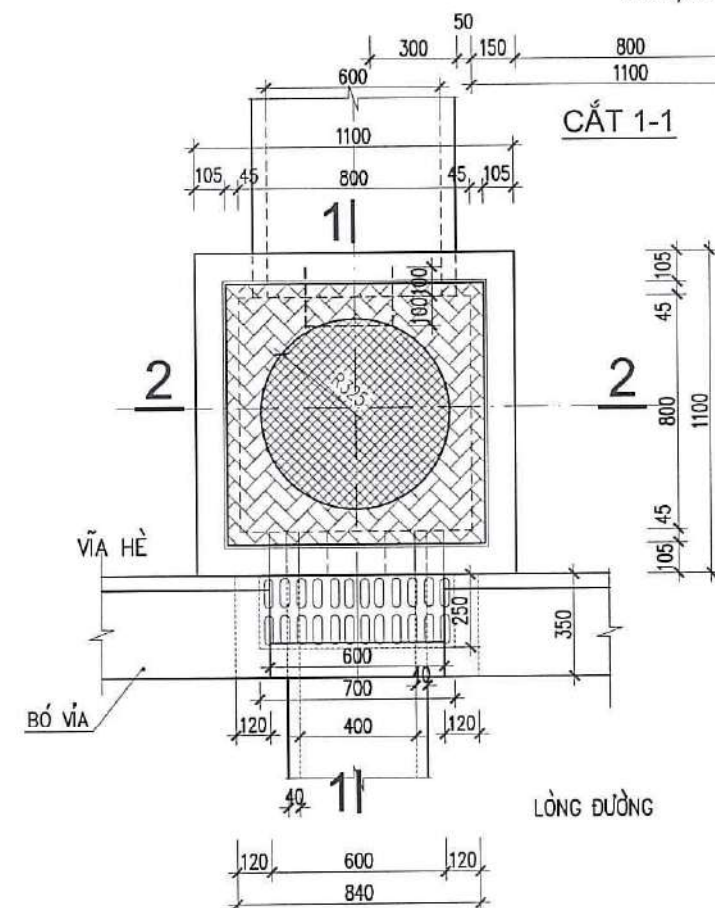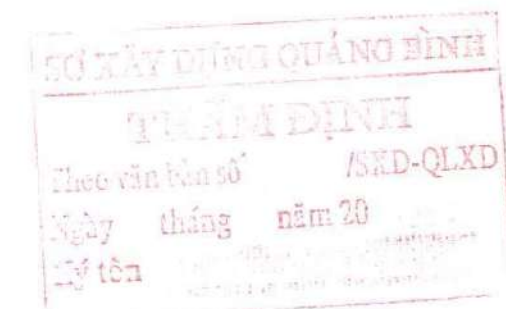

GIẾNG THU G1 (16 CÁI)

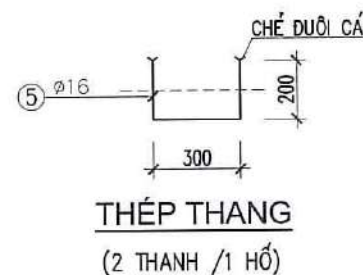

BẢNG TỔNG HỢP THÉP (1 GIẾNG)

ĐƯỜNG KÍNH	8	10	16	L70X70X7
L (M)	5,00	135,85	1,40	3,56
P(KG)	1,98	83,82	2,21	26,31

CÁC LOẠI ỐNG ĐẦU NỐI VÀO GIẾNG THU

TT	LOẠI GIẾNG	KÝ HIỆU
1	GIẾNG THU G1	D400 D600

GHỊ CHÚ 1

- (A) BỘ NÁP BẰNG COMPOSITE HGB2 MUA SẴN.
- (B) LƯỚI CHẮN RÁC COMPOSITE CRC2 MUA SẴN
- (C) BTCT M200 ĐÁ 1X2
- (D) BT M250 ĐÁ 1X2
- (E) ỐNG CỐNG BTLT D400 ĐÚC SẴN
- (F) ỐNG CỐNG BTLT D600 ĐÚC SẴN
- (G) BT MẮC 100, ĐÁ 2X4
- (H) TẤM CAO SU NGĂN MÙI KT.400X300X10
- (I) LIÊN KẾT VÍT NỖ D10, L=60 (2 CÁI/ 1 TẤM)
- (K) ĐẤT ĐẬP K=0,95
- (L) TRÁT VXM M75 D25 ĐÁNH MÀU PC40 (TRÁT 2 LẦN)

- * THÉP L70X70X7 LIÊN KẾT HÀN ĐIỆN
- * DỪNG THÉP CT3 -RA =2100 KG/CM2
- * DỪNG THÉP CT5 -RA =2700 KG/CM2



GHỊ CHÚ:

CHỦ ĐẦU TƯ:

CÔNG TY TNHH MÔI TRƯỜNG XANH MIỀN TRUNG

DỰ ÁN:

NHÀ MÁY XỬ LÝ RÁC THẢI SINH HOẠT HUYỆN QUẢNG TRẠCH VÀ THỊ XÃ BÀ ĐỒN

ĐỊA ĐIỂM:

XÃ QUẢNG LỮU VÀ XÃ QUẢNG TIỀN HUYỆN QUẢNG TRẠCH, TỈNH QUẢNG BÌNH

CÔNG TY CP TƯ VẤN THIẾT KẾ, QUẢN LÝ DỰ ÁN VÀ PHÁT TRIỂN CÔNG NGHỆ DMT

DMT Design-Management-Technology

Tầng 3, Tòa nhà Vincom, Lô E9 Đường Phan Hùng, Quận Cầu Giấy, Hà Nội Tel: 0942 801 777 Email: hinhnguyen@dm.vn

KS. NGUYỄN THÀNH TRUNG

CHỦ NHIỆM THIẾT KẾ

KTS. ĐINH HÀ SƠN THUY

CHỦ TRÌ

KS. NGUYỄN VĂN DŨNG

THIẾT KẾ

KS. NGUYỄN VĂN DŨNG

KIỂM

KS. TRẦN VĂN NGHỊ

HANG MỤC:

MẬT BẢNG TỔNG THỂ

TÊN BẢN VẼ:

GIẾNG THU G1

SỐ HỢP ĐỒNG:

GIAI ĐOẠN: HS TKCS


TỶ LỆ BẢN VẼ:

NGÀY HT:


2025

SỐ HIỆU BẢN VẼ:


TNM-02

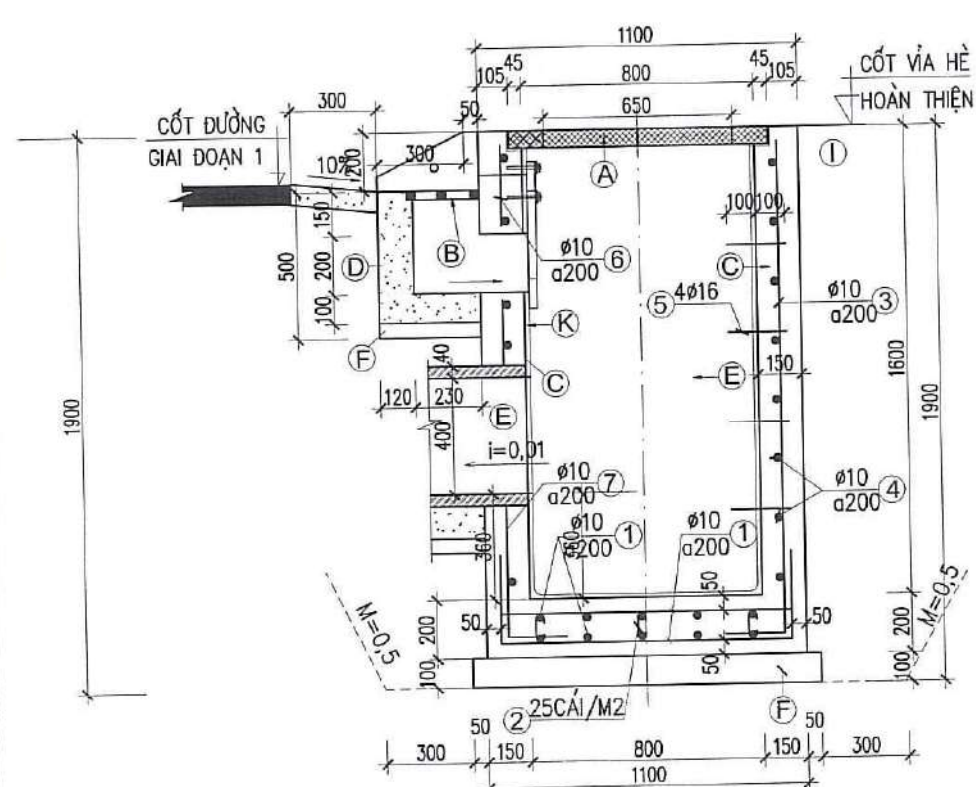


CẮT 1-1

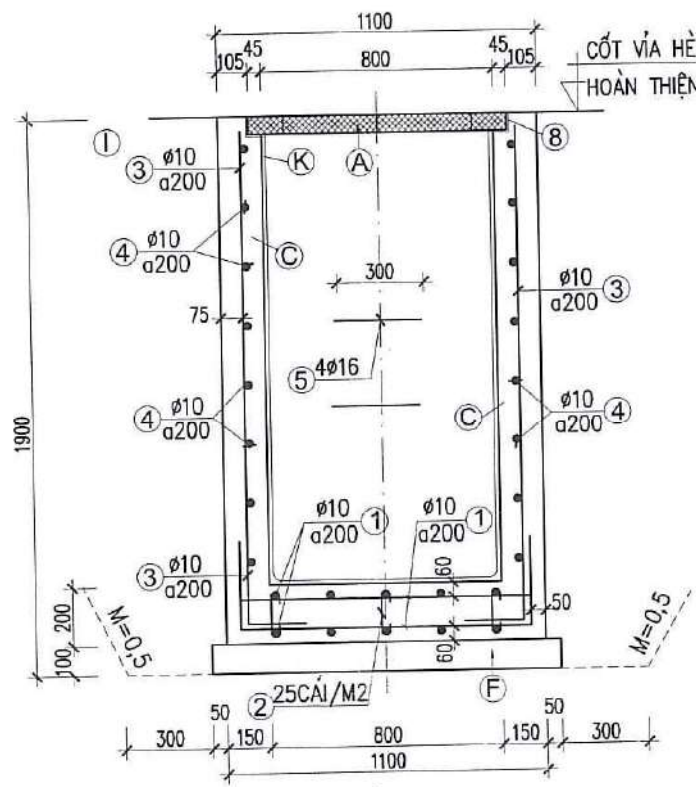

CẮT 2-2

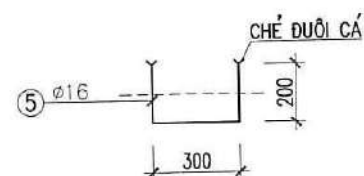

THÉP THANG
(2 THANH / 1 HỖ)

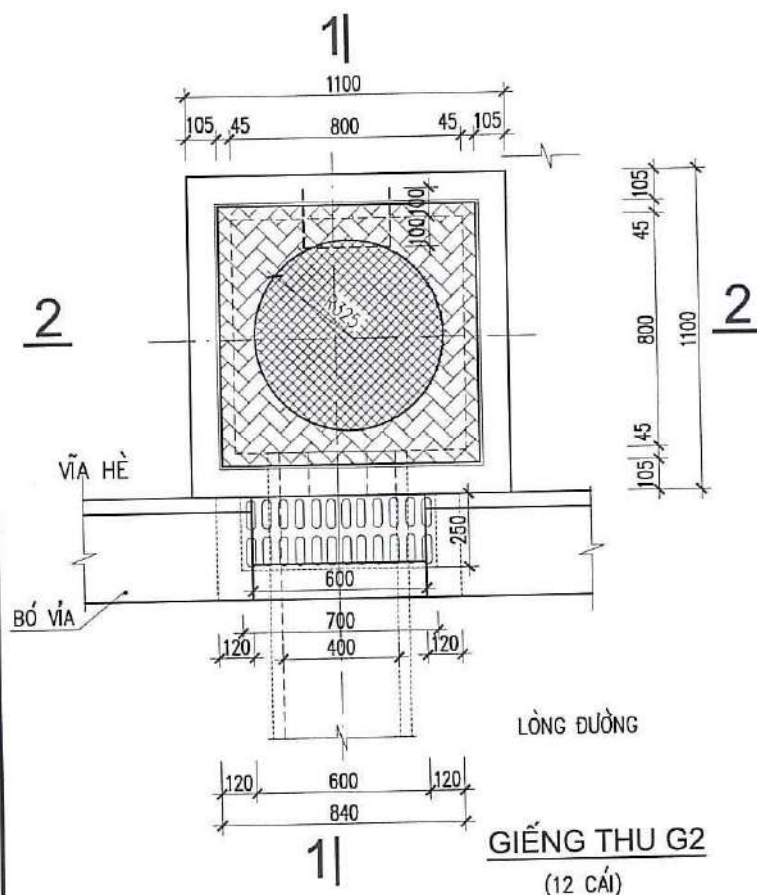

GIẾNG THU G2
(12 CÁI)

GHI CHÚ 2

- * TỔNG DIỆN TÍCH XUNG QUANH THÀNH 1 GIẾNG: $T=6,08 \text{ M}^2$
- * TRỪ DIỆN TÍCH LỖ CỐNG 1 GIẾNG: $0,18 + 0,04 = 0,22 \text{ M}^2 (3,61\%)$
- * KHỐI LƯỢNG CỐT THÉP TỔNG HỢP ĐÃ TRỪ LỖ

CÁC LOẠI ỐNG ĐẦU NỐI VÀO GIẾNG THU

TT	LOẠI GIẾNG	KÝ HIỆU
1	GIẾNG THU G2	

THỐNG KÊ THÉP (1 GIẾNG)

	HÌNH DẠNG KÍCH THƯỚC	Ø (MM)	C. DÀI 1 THANH (M)	SỐ THANH	C. DÀI (M)
1	200 1000 200	10	1400	24	33,60
2	50 100 50	8	200	25	5,00
3	200 1700	10	1900	22	41,80
4	200 950 200	10	1350	35	48,60
5	200 300 200	16	700	2	1,40
6	900	10	900	3	2,70
7	200 600	10	800	3	2,40
8	L70X70X7				3,56

BẢNG TỔNG HỢP THÉP (1 GIẾNG)

ĐƯỜNG KÍNH	8	10	16	L70X70X7
L (M)	5,0	129,10	1,40	3,56
P (KG)	1,98	79,65	2,21	26,31

GHI CHÚ 1

- (A) BỘ NẮP BẰNG COMPOSITE HG82 MUA SẴN.
- (B) LƯỚI CHẴN RÁC COMPOSITE CRC2 MUA SẴN
- (C) BTCT M200 ĐÁ 1X2
- (D) BT M250 ĐÁ 1X2
- (E) ỐNG CỐNG BTCT ĐÚC SẴN
- (F) BT MÁC100, ĐÁ 2X4
- (G) TẤM CAO SU NGĂN MÙI KT.400X300X10
- (H) ĐẤT ĐẬP K=0,98
- (I) CÁC LỚP MẶT ĐƯỜNG
- (K) TRÁT VXM M75 D25 ĐÁNH MÀU (TRÁT 2 LẦN)

- * THÉP L70X70X7 LIÊN KẾT HÀN ĐIỆN
- * DÙNG THÉP CT3 -RA =2100 KG/CM2
- * DÙNG THÉP CT5 -RA =2700 KG/CM2

* CHIỀU DÀI ỐNG BTCTLT D400, D600: 4M

GHI CHÚ:

CHỦ ĐẦU TƯ:

CÔNG TY TNHH MÔI TRƯỜNG XANH
MIỀN TRUNG

DỰ ÁN:

NGHỊ MÃY XỬ LÝ RÁC THẢI SINH HOẠT
HUYỆN QUẢNG TRẠCH VÀ THỊ XÃ BA ĐỒN

ĐỊA ĐIỂM:

XÃ QUẢNG LUY VÀ XÃ QUẢNG TIỀN
HUYỆN QUẢNG TRẠCH, TỈNH QUẢNG BÌNH

CÔNG TY CP TƯ VẤN THIẾT KẾ,
QUẢN LÝ DỰ ÁN VÀ PHÁT
TRIỂN CÔNG NGHỆ DMT

DMT
Design-Management-Technology



KS. NGUYỄN THÀNH TRUNG
CHỦ NHẬN THIẾT KẾ

KTS. ĐÌNH HÀ SƠN THUY
CHỦ TRÌ

KS. NGUYỄN VĂN DŨNG
THIẾT KẾ

KS. NGUYỄN VĂN DŨNG
KIỂM

KS. TRẦN VĂN NGHỊ

HÀNG MỤC:

MẶT BẰNG TỔNG THỂ

TÊN BẢN VẼ:

GIẾNG THU G2

SỐ HỢP ĐỒNG:

GIẢI ĐOẠN: HS TKCS


TỶ LỆ BẢN VẼ:

NGÀY HT:

2025


SỐ HẸM BẢN VẼ:

TNM-03

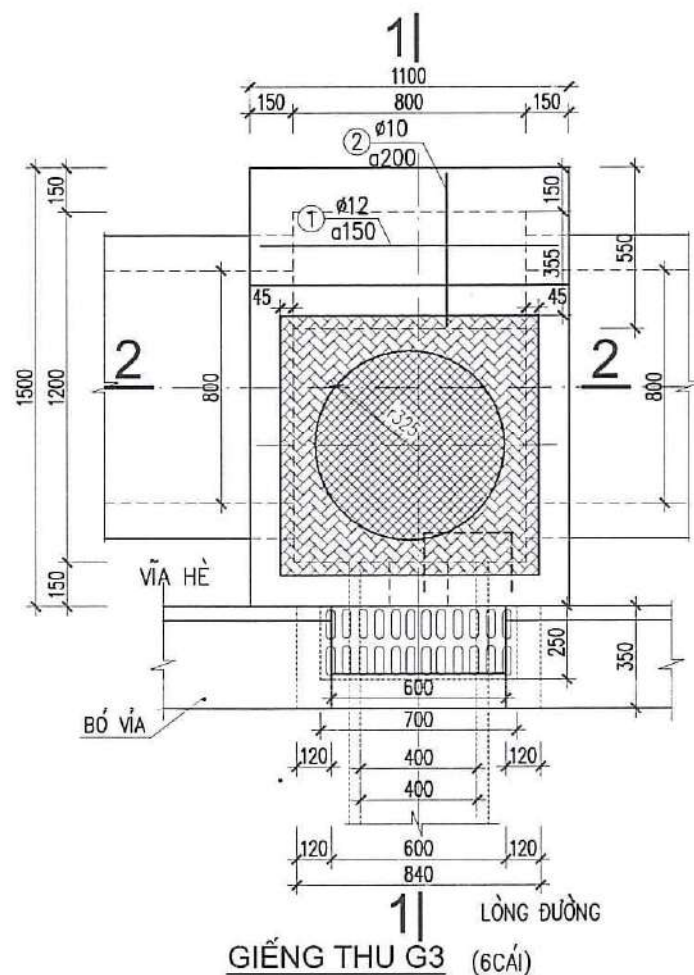

THỐNG KÊ THÉP (1 CÁI)

	HÌNH DẠNG KÍCH THƯỚC	Ø (MM)	C.DÀI 1 THANH (M)	SỐ THANH	C.DÀI (M)
1	1000	12	1000	4	4,00
2	500	10	500	5	2,50
3	200 1750	10	1950	6	11,70
4	150 1350 150	10	1650	18	29,70
5	200 2100	10	2300	9	20,70
6	200 500	10	700	5	3,50
7	150 950 150	10	1250	28	35,00
8	200 1450 200	10	1850	12	22,20
9	200 1000 200	10	1400	16	22,40
10	50 140 50	8	240	28	6,72
11	200 300 200	16	700	2	1,40


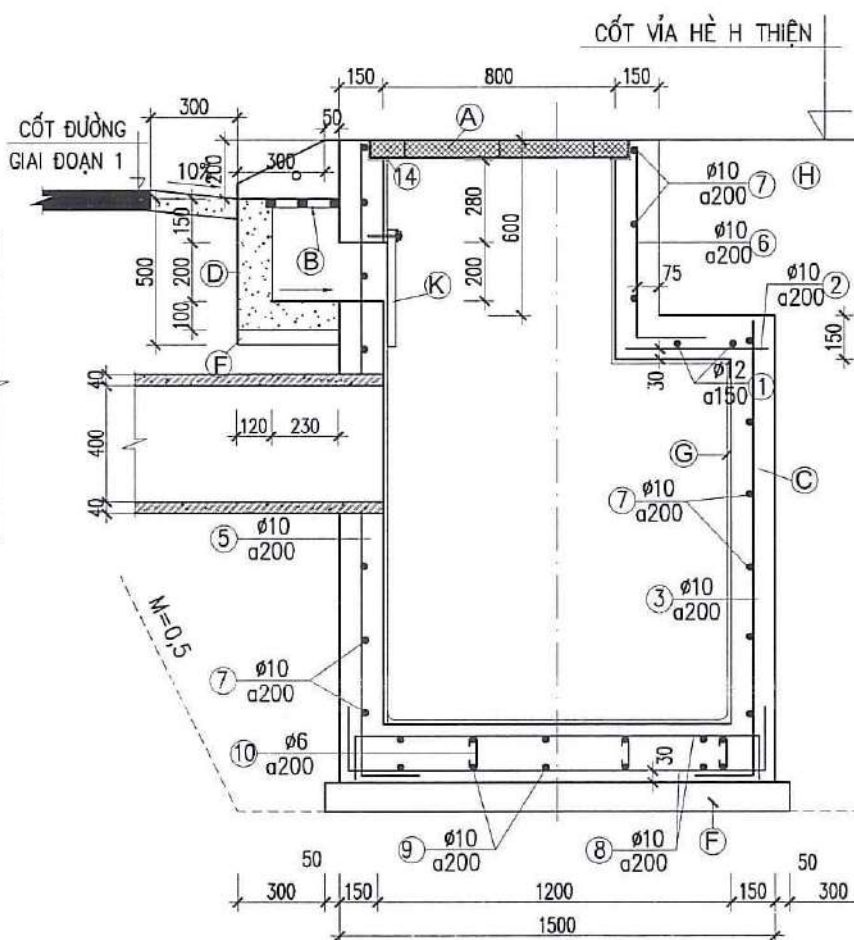


CẮT 1-1

	HÌNH DẠNG KÍCH THƯỚC	Ø (MM)	C.DÀI 1 THANH (M)	SỐ THANH	C.DÀI (M)
12	1050	10	1050	6	6,30
13	200 830	10	1030	6	6,18
14	L70X70X7				3,56

BẢNG TỔNG HỢP THÉP (1 GIẾNG)

ĐƯỜNG KÍNH	8	10	12	16	70X70X7
L (M)	6,72	160,18	4,00	1,40	3,56
P(KG)	2,65	98,83	3,55	2,21	

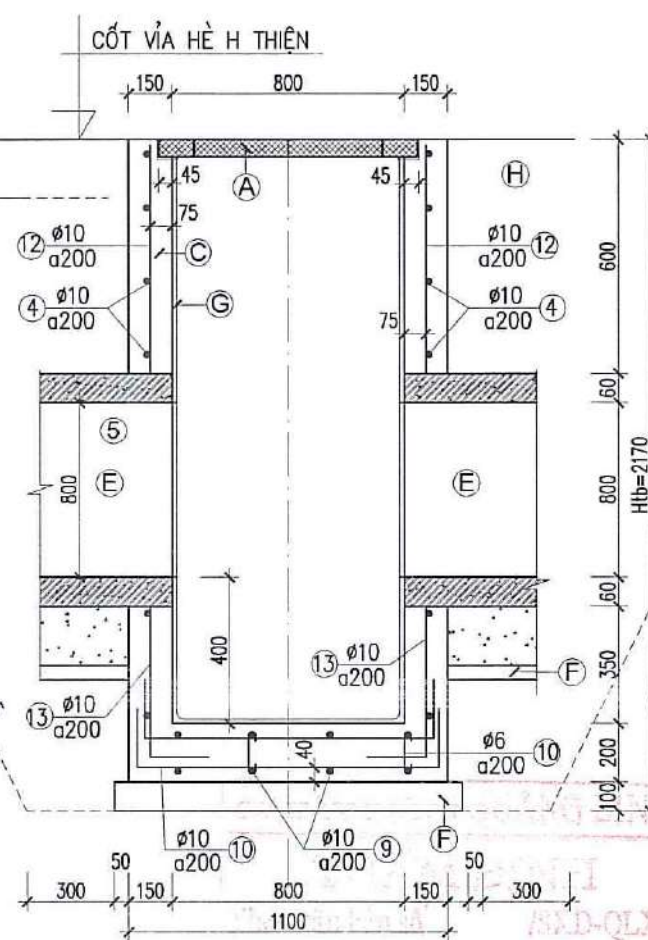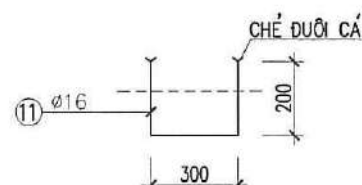

CẮT 2-2

GHI CHÚ

- (A) BỘ NẮP BẰNG COMPOSITE HGB2 MUA SẴN.
- (B) LƯỚI CHẦN RÁC COMPOSITE CRC2 MUA SẴN
- (C) BÊ TÔNG MÁC 200, ĐÁ 1X2
- (D) BÊ TÔNG MÁC 250, ĐÁ 1X2
- (E) ỐNG CỐNG BTCT LY TÂM
- (F) BT M100, ĐÁ 2X4
- (G) TRÁT VXM M75 D25 ĐÁNH MÀU PC400
- (H) ĐẤT ĐẬP K=0,85
- (K) TẤM CAO SU NGĂN MÙI KT.400X300X10

- * THÉP L70X70X7, 80X80X8 LIÊN KẾT HÀN ĐIỆN
- * DÙNG THÉP CT3 -RA =2100 KG/CM2
- * KHỐI LƯỢNG CỐT THÉP TỔNG HỢP ĐÃ TRỪ LỖ

CÁC LOẠI ỐNG ĐẦU NỐI VÀO GIẾNG THU

TT	LOẠI GIẾNG	KÝ HIỆU
1	GIẾNG THU G3	D600 → D800

GHI CHÚ:

CHỦ ĐẦU TƯ:

CÔNG TY TNHH MÔI TRƯỜNG XANH MIỀN TRUNG

DỰ ÁN:

NHÀ MÁY XỬ LÝ RÁC THẢI SINH HOẠT HUYỆN QUẢNG TRẠCH VÀ THỊ XÃ BA ĐƠN

ĐỊA ĐIỂM:

XÃ QUẢNG LƯU VÀ XÃ QUẢNG TIẾN HUYỆN QUẢNG TRẠCH, TỈNH QUẢNG BÌNH

CÔNG TY CP TƯ VẤN THIẾT KẾ, QUẢN LÝ DỰ ÁN VÀ PHÁT TRIỂN CÔNG NGHỆ DMT

DMT
Design-Management-Technology

Tầng 3, Tòa nhà Vinaco, Lô E9
Đường Phạm Hùng, Quận Cầu Giấy, Hà Nội
Tel: 0942 801 777
Email: trungquyen@dmtnet.vn
CHUYÊN NGHIỆP
PHÁT TRIỂN CÔNG NGHỆ

KS. NGUYỄN THÀNH TRUNG
CHỦ NHIỆM THIẾT KẾ

KTS. ĐINH HÀ SƠN THUY
CHỦ TRÌ

KS. NGUYỄN VĂN DŨNG
THIẾT KẾ

KS. NGUYỄN VĂN DŨNG
KIỂM

KS. TRẦN VĂN NGHỊ
HẠNG MỤC:

MẬT BẢNG TỔNG THỂ

TÊN BẢN VẼ:

GIẾNG THU G3

SỐ HỢP ĐỒNG:

GIAI ĐOẠN: HS TKCS

TỶ LỆ BẢN VẼ:

NGÀY HT: 2025

SỐ HIỆU BẢN VẼ: TNM-04

GHI CHÚ:

CHỦ ĐẦU TƯ:

CÔNG TY TNHH MÔI TRƯỜNG XANH
MIỀN TRUNG

DỰ ÁN:

NHÀ MÁY XỬ LÝ RÁC THẢI SINH HOẠT
HUYỆN QUẢNG TRẠCH VÀ THỊ XÃ ĐA BỐ

ĐỊA ĐIỂM:

XÃ QUẢNG LƯU VÀ XÃ QUẢNG TIẾN
HUYỆN QUẢNG TRẠCH, TỈNH QUẢNG BÌNH

CÔNG TY CP TƯ VẤN THIẾT KẾ,
QUẢN LÝ DỰ ÁN VÀ PHÁT
TRIỂN CÔNG NGHỆ DMT

DMT
Design-Management-Technology

Tầng 3, Tòa nhà Vimeco, Lô E9
Đường Phạm Hùng, Quận Cầu Giấy, Hà Nội
Tel: 0942 801 777
Email: trungnguyen@dmtnet.vn

KS. NGUYỄN THÀNH TRUNG
CHỦ NHIỆM THIẾT KẾ

KTS. ĐINH HÀ SƠN THUY
CHỦ TRÌ

KS. NGUYỄN VĂN DŨNG
THIẾT KẾ

KS. NGUYỄN VĂN DŨNG
KIỂM

KS. TRẦN VĂN NGHỊ
HẠNG MỤC:

MẶT BẰNG TỔNG THỂ

TÊN BẢN VẼ:

MÓNG CỐNG VÀ
ĐÀO RÀNH CHÔN CỐNG

SỐ HỢP ĐỒNG:

GIẢI ĐOẠN: HS TKCS

TỶ LỆ BẢN VẼ:

NGÀY HT: 2025

SỐ HIỆU BẢN VẼ: TNM-05






GHI CHÚ


- 1 ĐỆM CÁT THÔ
- 2 BT MÁC 200, ĐÁ 1X2
- 3 ỐNG CỐNG BTLT
- 4 ĐÀO ĐẤT, ĐÁP HOÀN TRẢ
ĐẦM NỀN K=0,95
- 5 CÁC LỚP ÁO ĐƯỜNG
- 6 BT MÁC 250, ĐÁ 1X2
- 7 ỐNG CỐNG PVC D200
- 8 LƯỚI CHẮN RÁC MUA SẴN
- 9 ĐÁP CÁT MỊN K=0,90

MÓNG CỐNG VÀ ĐÀO RÀNH CHÔN ỐNG D600
(L=179M)


MÓNG CỐNG VÀ ĐÀO RÀNH CHÔN ỐNG D400
(L=261M)

ĐÀO RÀNH CHÔN ỐNG D200
(L=10M)

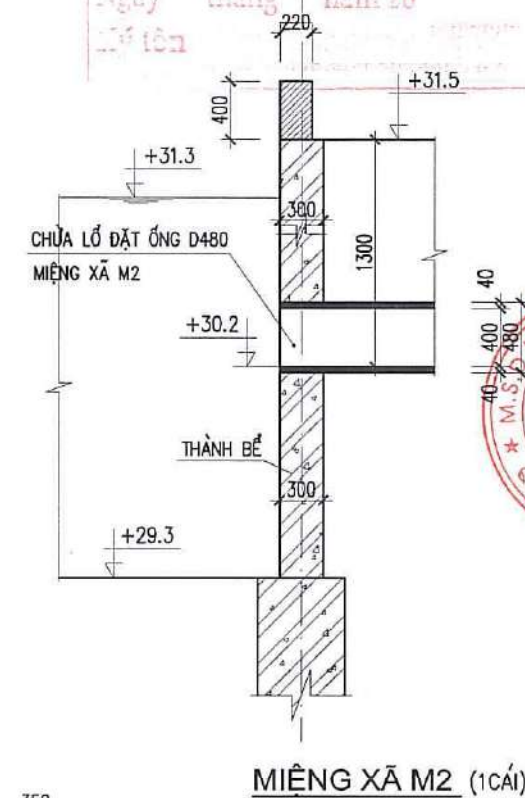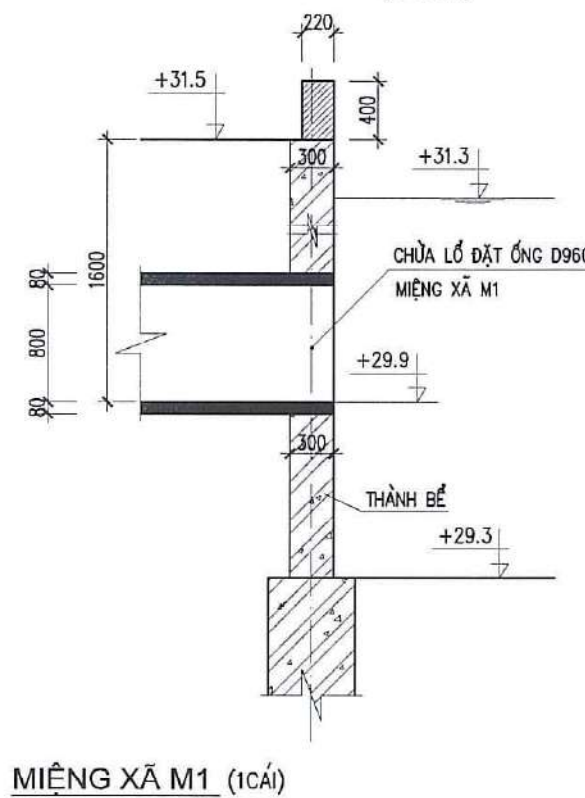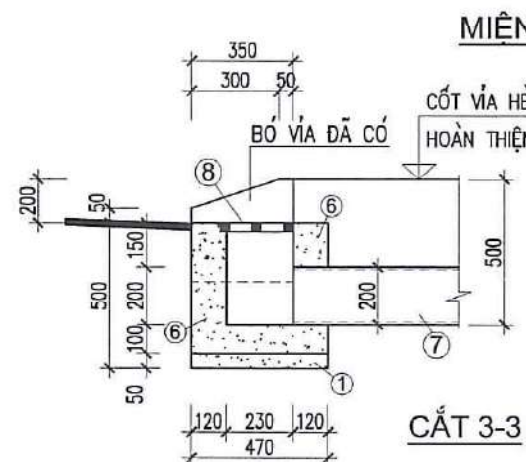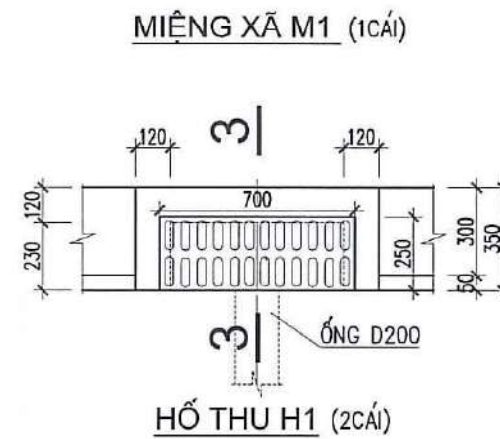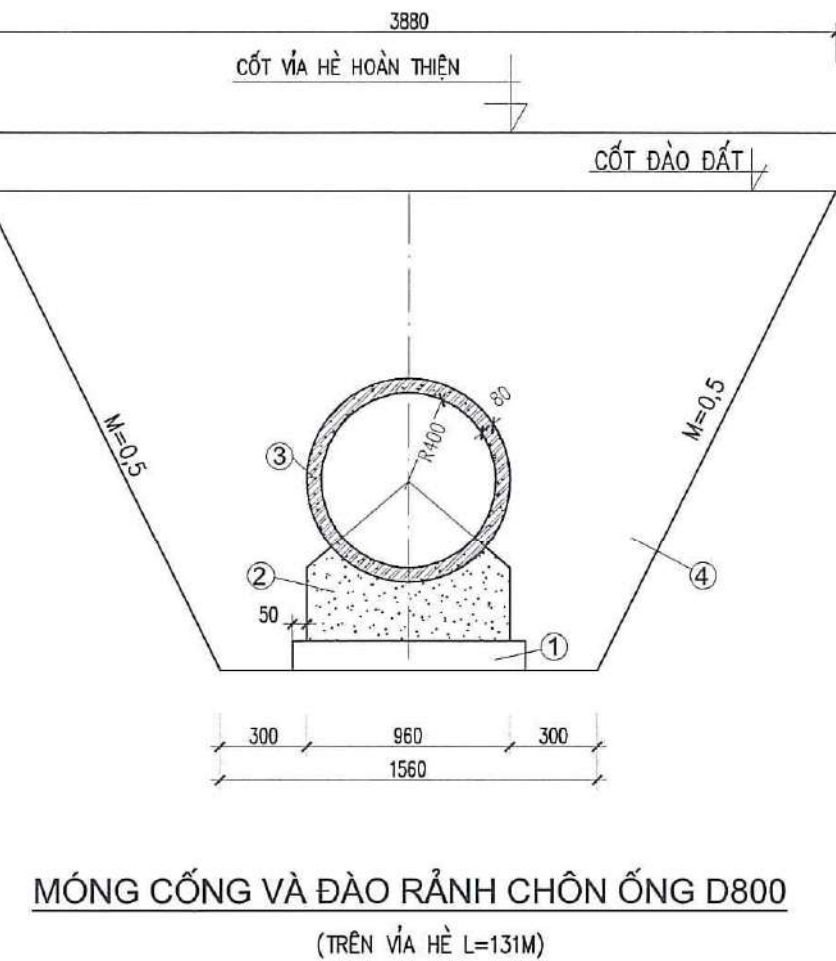


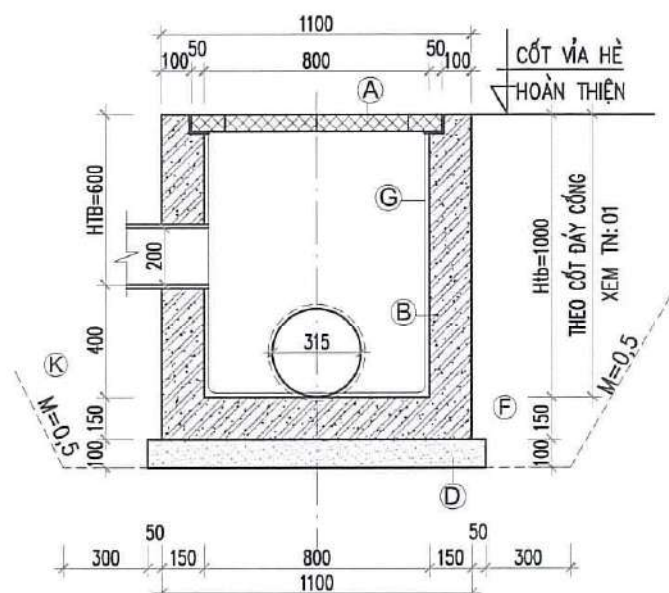

CẮT 1-1

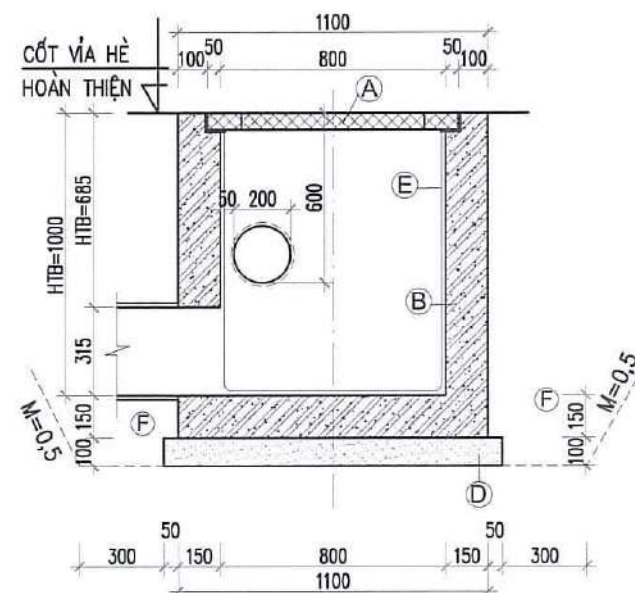

CẮT 2-2

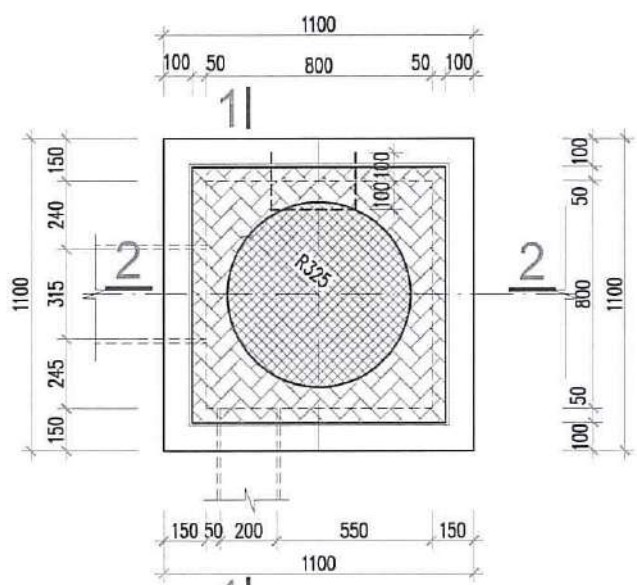

GIẾNG THU G1 (1 GIẾNG)


GIẾNG THU G1A (1 GIẾNG)

CÁC LOẠI ỐNG ĐẦU NỐI VÀO GIẾNG THU

TT	LOẠI GIẾNG	KÝ HIỆU
1	GIẾNG THU G1	D315 D200
2	GIẾNG THU G1A	D315 D200

GHI CHÚ:

- A BỘ NẮP BẰNG COMPOSITE HGB2 MUA SẴN.
- B BTCT M200 ĐÁ 1X2
- C ỐNG NHỰA HDPE
- D ĐỆM CÁT THÔ
- E TRÁT VXM M75 D25 ĐÁNH MÀU PC40 (TRÁT 2 LẦN)
- F ĐÁP ĐẤT K=0.95
- * DÙNG THÉP A1 -RA =2100 KG/CM2
- * DÙNG THÉP AII -RA =2700 KG/CM2
- (VỊ TRÍ ĐẶT GIẾNG XEM BẢN VẼ TN:01)

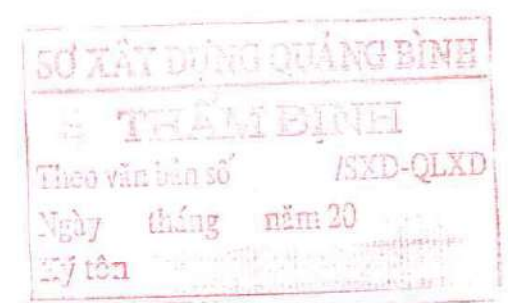

GHI CHÚ:

CHỦ ĐẦU TƯ:

CÔNG TY TNHH MÔI TRƯỜNG XANH MIỀN TRUNG

DỰ ÁN:

NHÀ MÁY XỬ LÝ RÁC THẢI SINH HOẠT HUYỆN QUẢNG TRẠCH VÀ THỊ XÃ BA ĐỒN

ĐỊA ĐIỂM:

XÃ QUẢNG LƯU VÀ XÃ QUẢNG TIẾN HUYỆN QUẢNG TRẠCH, TỈNH QUẢNG BÌNH

CÔNG TY CP TƯ VẤN THIẾT KẾ, QUẢN LÝ DỰ ÁN VÀ PHÁT TRIỂN CÔNG NGHỆ DMT

DMT
Design-Management-Technology

Tầng 3, Tòa nhà Vinaco, Lô E9 Đường Phạm Hùng, Quận Cầu Giấy, Hà Nội Tel: 0942 801 777 Email: trungnguyen@dmtnet.vn

THIẾT KẾ: KTS. ĐINH HÀ SƠN THUY

THIẾT KẾ: K.S. LÊ ĐỨC CHÍNH

KIỂM: K.S. TRẦN PHÚ

KIỂM: KTS. TRẦN VĂN NGHỊ

HANG MỤC:

THOÁT NƯỚC THẢI

TÊN BẢN VẼ:

GIẾNG THU G1




SỐ HỢP ĐỒNG:

GIAI ĐOẠN: HS TKCS

TÝ LỆ BẢN VẼ:

NGÀY HT: 2025

SỐ HIỆU BẢN VẼ: TNT: 02

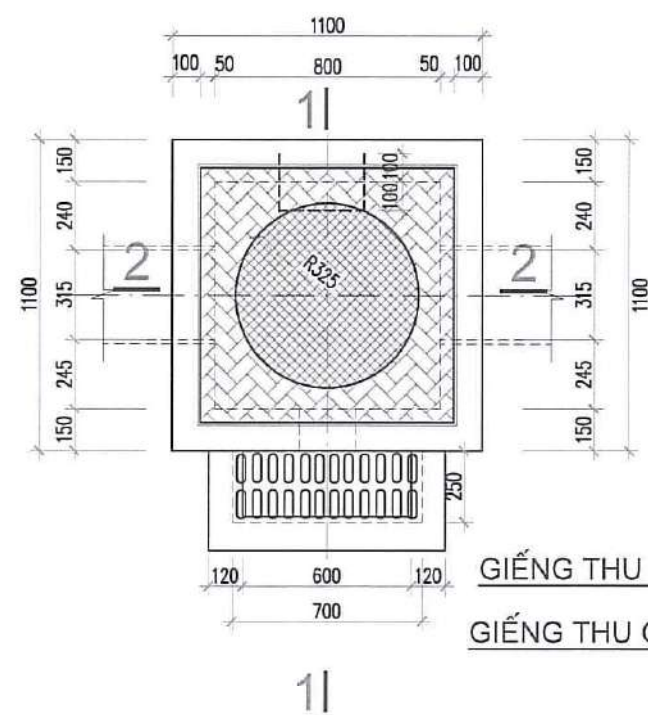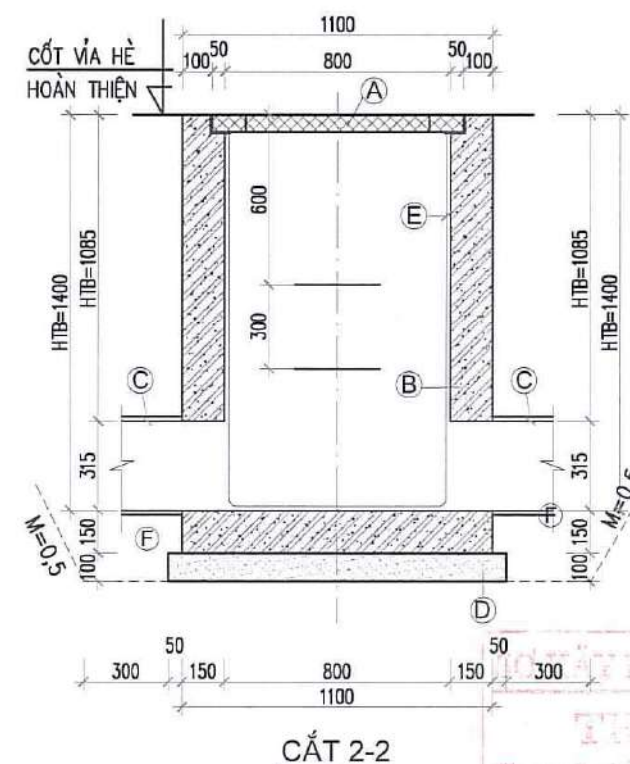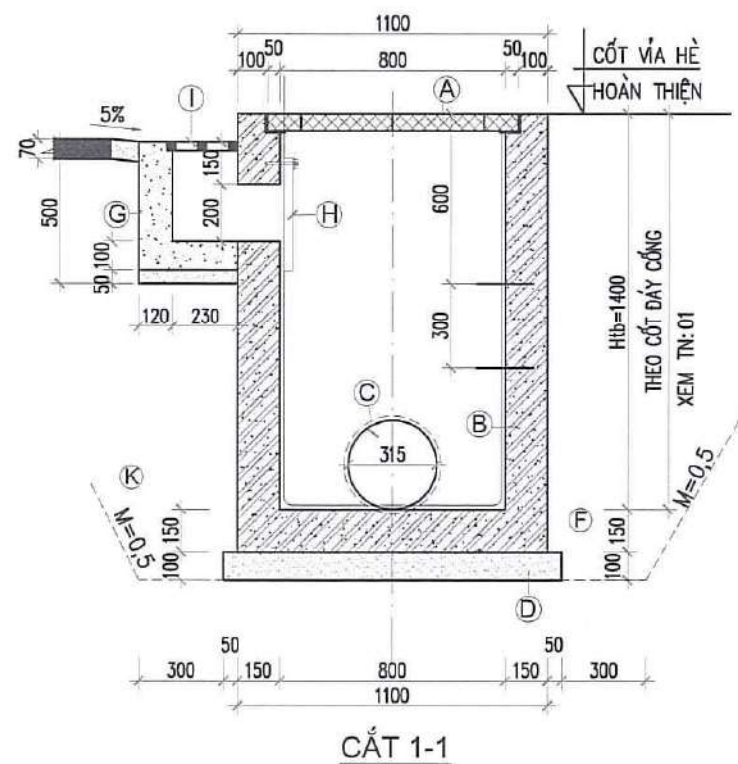

CÁC LOẠI ỐNG ĐẦU NỐI VÀO GIẾNG THU

TT	LOẠI GIẾNG	KÝ HIỆU
1	GIẾNG THU G2	D315
2	GIẾNG THU G2A	D315

GHI CHÚ:

- A BỘ NẮP BẰNG COMPOSITE HGB2 MUA SẴN.
- B BTCT M250, DÁ 1X2
- C ỐNG NHỰA HDPE
- D ĐỆM CÁT THÔ
- E TRÁT VXM M75 D25 ĐÁNH MÀU PC40 (TRÁT 2 LẦN)
- F ĐÁP ĐẤT K=0.95
- G BÊ TÔNG ĐÁ 1X2 M200
- H TẤM CAO SU NGĂN MÙI KT.400X300X10 LIÊN KẾT VÍT NỖ D10, L=60 (1 TẤM)
- I LƯỚI CHẮN RÁC COMPOSITE CRC2 MUA SẴN
- * DỪNG THÉP AI -RA =2100 KG/CM2
- * DỪNG THÉP AII -RA =2700 KG/CM2
- (VỊ TRÍ ĐẶT GIẾNG XEM BẢN VẼ TN:01)

GHI CHÚ:

CHỦ ĐẦU TƯ:
CÔNG TY TNHH MÔI TRƯỜNG XANH MIỀN TRUNG

DỰ ÁN:
NHÀ MÁY XỬ LÝ RÁC THẢI SINH HOẠT HUYỆN QUẢNG TRẠCH VÀ THỊ XÃ BÀ ĐỒN

ĐỊA ĐIỂM:
XÃ QUẢNG LƯU VÀ XÃ QUẢNG TIẾN HUYỆN QUẢNG TRẠCH, TỈNH QUẢNG BÌNH

CÔNG TY CP TƯ VẤN THIẾT KẾ, QUẢN LÝ DỰ ÁN VÀ PHÁT TRIỂN CÔNG NGHỆ DMT

DMT
Design-Management-Technology

Tầng 3, Tòa Nhà Vincom, Lô E9 Đường Phạm Hùng, Quận Cầu Giấy, Hà Nội
Tel: 0942.807.777
Email: tctung@dmtdmt.vn

NGUYỄN THANH TRUNG

KTS. ĐINH HẠ SƠN THUY

KS. LÊ ĐỨC CHÍNH

KS. TRẦN PHÚ

KTS. TRẦN VĂN NGHỊ

HÀNG MỤC:

THOÁT NƯỚC THẢI

TÊN BẢN VẼ:

GIẾNG THU G2







SỐ HỢP ĐỒNG:

ĐẠI DIỆN: HS TKCS

TÝ LỆ BẢN VẼ:

NGÀY HT: 2025

SỐ HIỆU BẢN VẼ: TNT: 03

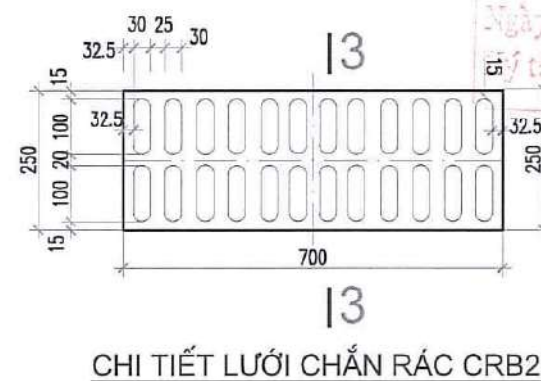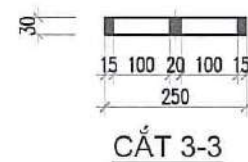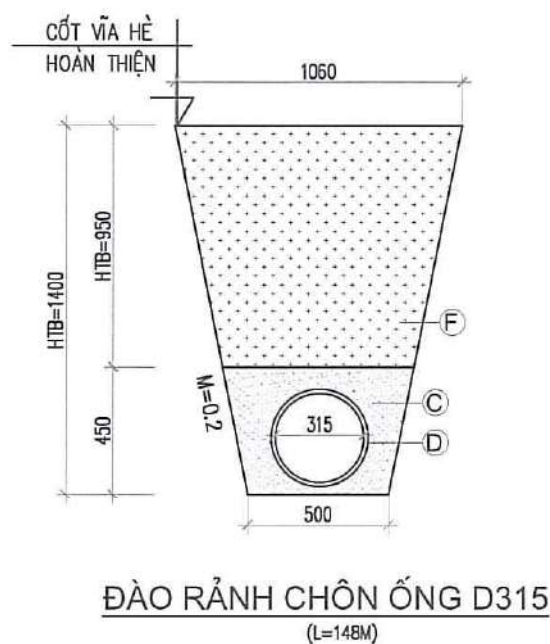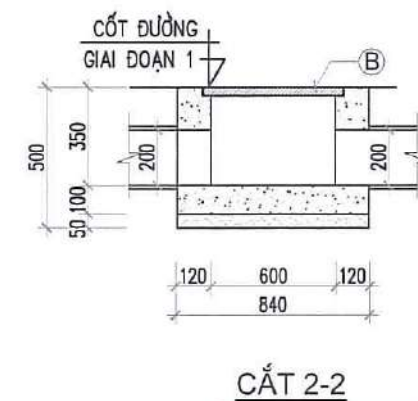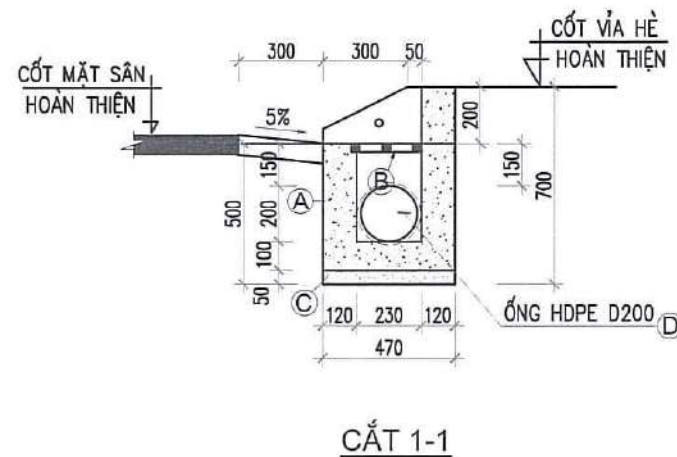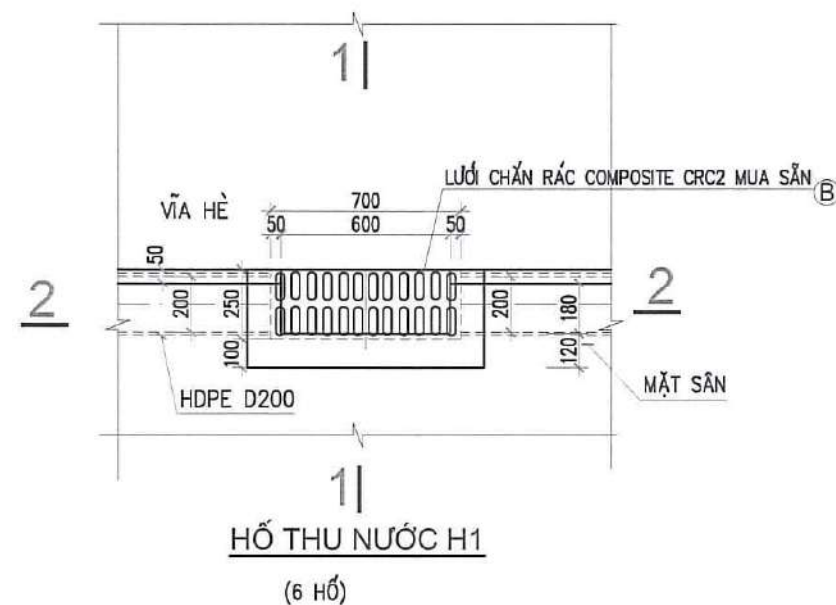

- GHI CHÚ:**
- A BÊ TÔNG MÁC 250, DẤ 1X2
 - B LƯỚI CHẮN RÁC COMPOSITE CRC2 MUA SẴN
 - C ĐỆM CÁT THÔ
 - D ỐNG NHỰA HDPE D315 DÀY 15, D200 DÀY 11.9
 - E ĐÀO ĐẤT ĐẬP HOÀN TRẢ ĐẦM CHẶT K=0.90

GHI CHÚ:

CHỦ ĐẦU TƯ:
CÔNG TY TNHH MÔI TRƯỜNG XANH MIỀN TRUNG

DỰ ÁN:
NHÀ MÁY XỬ LÝ RÁC THẢI SINH HOẠT HUYỆN QUẢNG TRẠCH VÀ THỊ XÃ BA ĐỒN

ĐỊA ĐIỂM:
Xã Quảng Lưu và Xã Quảng Tiến
Huyện Quảng Trạch, Tỉnh Quảng Bình

CÔNG TY CP TƯ VẤN THIẾT KẾ,
QUẢN LÝ DỰ ÁN VÀ PHÁT TRIỂN CÔNG NGHỆ DMT

DMT
Design-Management-Technology

Tầng 3, Tòa nhà Vimeco, Lê EB
Đường Phạm Hùng, Quận Cầu Giấy, Hà Nội
Tel: 0942 801 777
Email: trungnguyen@dmtnet.vn

GIÁM ĐỐC:
NGUYỄN THÀNH TRUNG

CHỦ NHIỆM THIẾT KẾ:
KTS. ĐÌNH HÀ SƠN THUY

CHỦ TRÌ:
KS. LÊ ĐỨC CHÍNH

THIẾT KẾ:
KS. TRẦN PHÚ

KIỂM:
KTS. TRẦN VĂN NGHỊ

HẠNG MỤC:
THOÁT NƯỚC THẢI

TÊN BẢN VẼ:
**HỒ THU H1;
ĐÀO Rãnh CHôn ỐNG**

SỐ HỢP ĐỒNG:

GIAI ĐOẠN: HS TKCS


TỶ LỆ BẢN VẼ:


NGÀY HT: 2025

SỐ HIỆU BẢN VẼ: **TNT: 04**

DANH MỤC BẢN VẼ - KIẾN TRÚC

STT	KÝ HIỆU	TÊN BẢN VẼ	KHỔ GIẤY	TỶ LỆ
PHẦN CHUNG				
1		DANH MỤC BẢN VẼ	A2	
MẶT BẰNG				
2	KT-01	MẶT BẰNG NHÀ XUỞNG	A2	
3	KT-02	MẶT BẰNG MÁI	A2	
4	KT-03	MẶT ĐỨNG DỌC NHÀ TRỤC 5-1	A2	
5	KT-04	MẶT ĐỨNG HỒI TRỤC 1	A2	
6	KT-05	MẶT ĐỨNG HỒI TRỤC 5	A2	
7	KT-06	MẶT CẮT 1-1	A2	

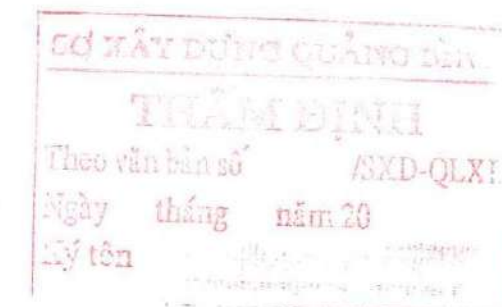

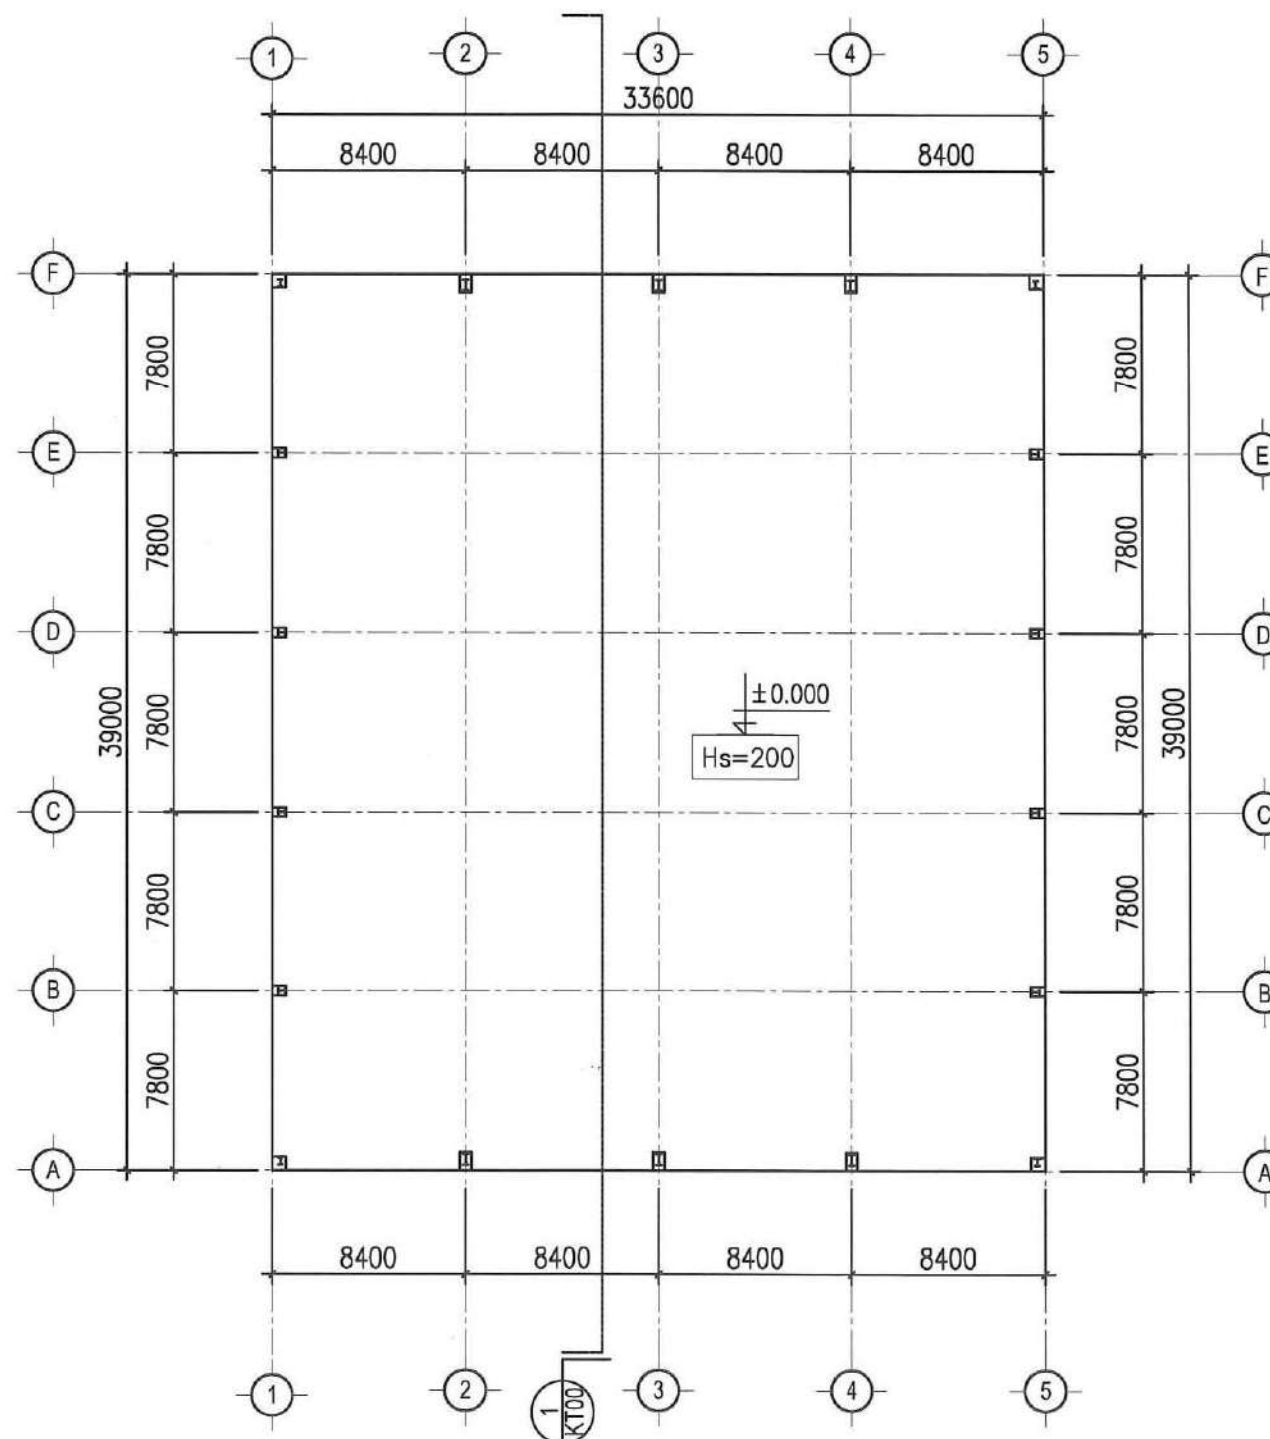


MẶT BẰNG NHÀ XƯỞNG

GHI CHÚ:

- NHÀ XƯỞNG ĐƯỢC THIẾT KẾ VỚI DIỆN TÍCH 39M X 126M. KHUNG THÉP TIỀN CHẾ, TƯỜNG THƯỜNG TÔN SÓNG
- HỆ THỐNG CHỊU LỰC CHÍNH LÀ CỘT THÉP, HỆ THỐNG MÁI BẰNG VÌ KÈO THÉP TIỀN CHẾ KẾT HỢP VỚI MÁI TÔN SÓNG.
- CÔNG TRÌNH ĐƯỢC SỬ DỤNG MÓNG CỐC BÊ TÔNG CỐT THÉP ĐỔ LIÊN KHỐI MÁC 250#.
- CÔNG TRÌNH CHỊU LỬA BẠC IV.


GHI CHÚ:	
CHỦ ĐẦU TƯ: CÔNG TY TNHH MÔI TRƯỜNG XANH MIỀN TRUNG	
DỰ ÁN: NHÀ MÁY XỬ LÝ RÁC THẢI SINH HOẠT HUYỆN QUẢNG TRẠCH VÀ THỊ XÃ BA ĐÓN	
ĐỊA ĐIỂM: XÃ QUẢNG LUY VÀ XÃ QUẢNG TIẾN HUYỆN QUẢNG TRẠCH, TỈNH QUẢNG BÌNH	
CÔNG TY CP TƯ VẤN THIẾT KẾ, QUẢN LÝ DỰ ÁN VÀ PHÁT TRIỂN CÔNG NGHỆ DMT	
 Design-Management-Technology	
Tầng 3, Tòa nhà Vimco, Lô E9 Đường Phạm Hùng, Quận Cầu Giấy, Hà Nội Tel: 0942 801 777 Email: trungnguyen@dmtnet.vn	
CHỦ NHIỆM THIẾT KẾ	NGUYỄN THÀNH TRUNG
KTS. ĐỊNH HÀ SƠN THUY	CHỦ TRƯ
KTS. ĐỊNH HÀ SƠN THUY	THIẾT KẾ
KTS. HÀ VĂN BÌNH	KIỂM
KTS. TRẦN VĂN NGHỊ	
HẠNG MỤC:	
BÃI ĐÓ RÁC TẬP TRUNG - NHÀ 11	
TÊN BẢN VẼ:	
MẶT BẰNG NHÀ XƯỞNG	
SỐ HỢP ĐỒNG:	
GIAI ĐOẠN: HS TKCS	
TỶ LỆ BẢN VẼ:	
NGÀY HT: 2025	
SỐ HIỆU BẢN VẼ: KT-01	

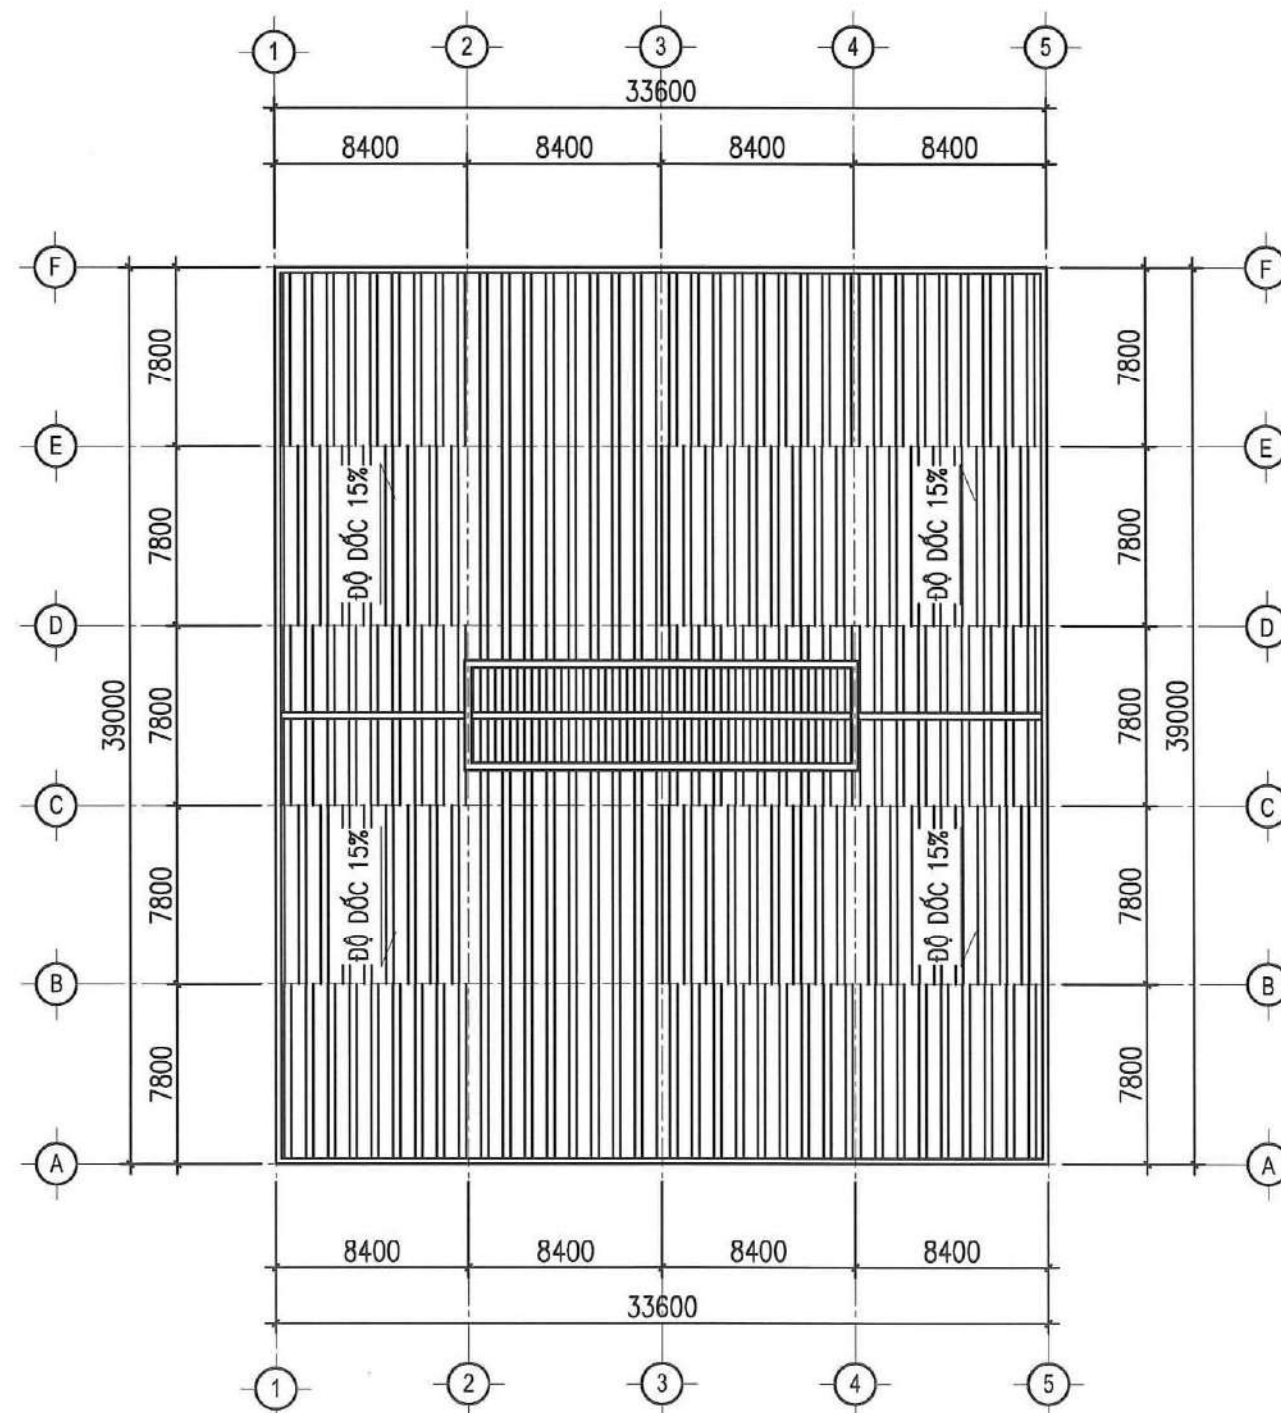


MẶT BẰNG MÁI

GHI CHÚ:

- NHÀ XƯỞNG ĐƯỢC THIẾT KẾ VỚI DIỆN TÍCH 39M X 126M. KHUNG THÉP TIỀN CHẾ, TƯỜNG THÙNG TÔN SÓNG
- HỆ THỐNG CHỊU LỰC CHÍNH LÀ CỘT THÉP, HỆ THỐNG MÁI BẰNG VÌ KÈO THÉP TIỀN CHẾ KẾT HỢP VỚI MÁI TÔN SÓNG.
- CÔNG TRÌNH ĐƯỢC SỬ DỤNG MÓNG CỐC BÊ TÔNG CỐT THÉP ĐỔ LIÊN KHỐI MÁC 250#.
- CÔNG TRÌNH CHỊU LỬA BẠC IV.

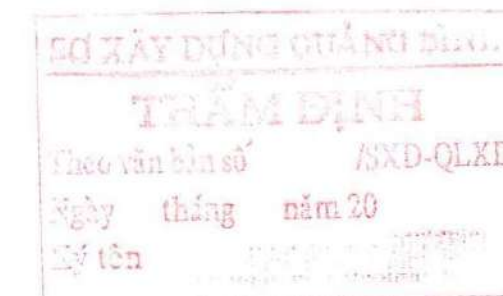


GHI CHÚ:	
CHỦ ĐẦU TƯ: CÔNG TY TNHH MÔI TRƯỜNG XANH MIỀN TRUNG	
DỰ ÁN: NHÀ MÁY XỬ LÝ RÁC THẢI SINH HOẠT HUYỆN QUẢNG TRẠCH VÀ THỊ XÃ BA ĐỒN	
ĐỊA ĐIỂM: Xã Quảng Lưu và Xã Quảng Tiến Huyện Quảng Trạch, Tỉnh Quảng Bình	
CÔNG TY CP TƯ VẤN THIẾT KẾ, QUẢN LÝ DỰ ÁN VÀ PHÁT TRIỂN CÔNG NGHỆ DMT	
DMT Design-Management-Technology	
Tầng 3, Toà nhà Vimco, Lô E9 Đường Phạm Hùng, Quận Cầu Giấy, Hà Nội Tel: 0942 801 777 Email: trungnguyen@dmtnet.vn	
QUẢN ĐỐC	NGUYỄN THÀNH TRUNG
CHỦ NHIỆM THIẾT KẾ	KTS. ĐINH HÀ SƠN THUY
CHỦ TRÌ	KTS. ĐINH HÀ SƠN THUY
THIẾT KẾ	KTS. HÀ VĂN BÌNH
KIỂM	KTS. TRẦN VĂN NGHỊ
HÀNG MỤC:	
BÀI ĐỒ RÁC TẬP TRUNG - NHÀ 11	
TÊN BẢN VẼ:	
MẶT BẰNG MÁI	
SỐ HỢP ĐỒNG:	
GIAI ĐOẠN: HS TKCS	
TỶ LỆ BẢN VẼ:	
NGÀY HT: 2025	
SỐ HIỆU BẢN VẼ: KT-02	

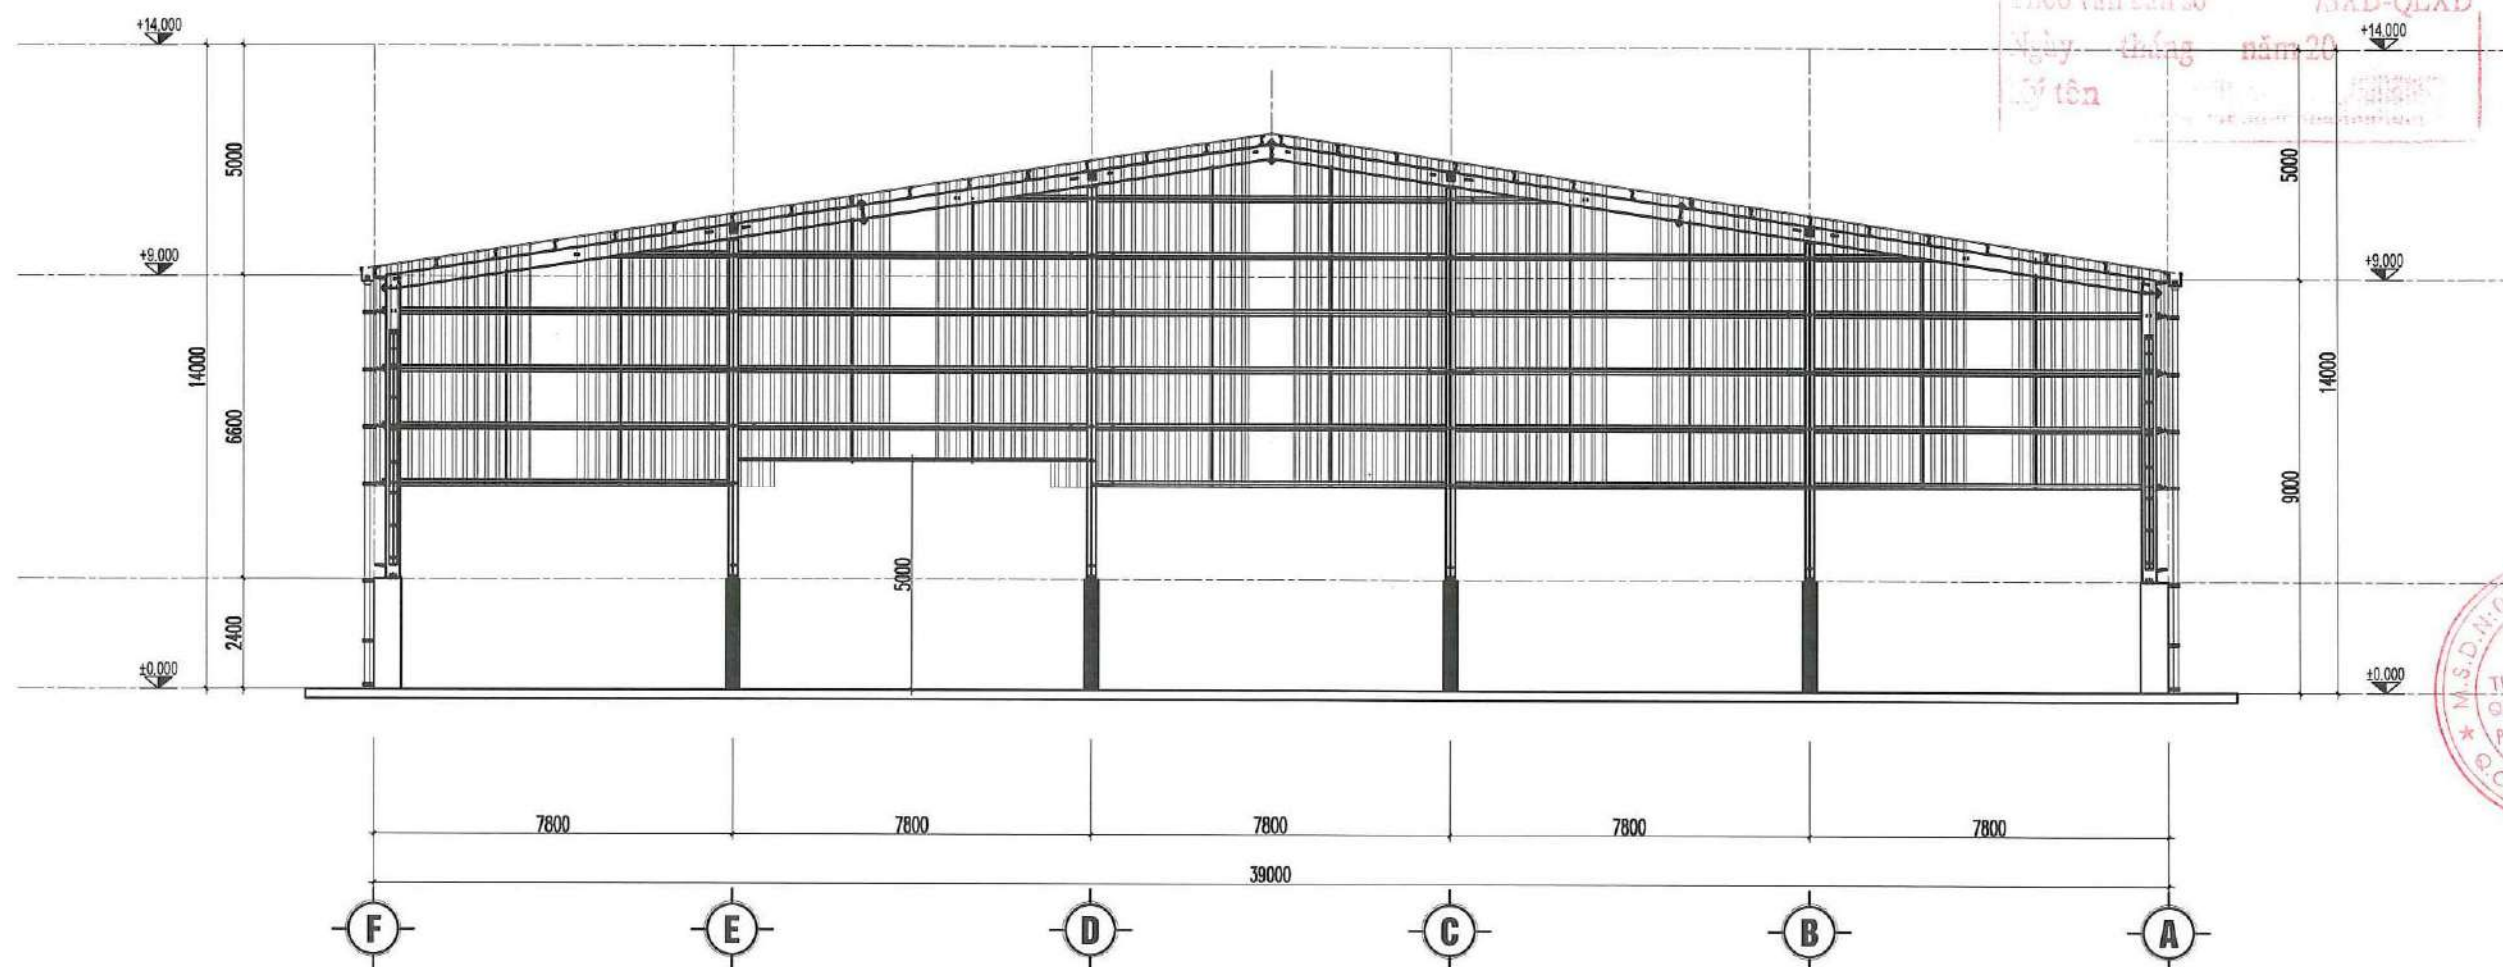

MẶT ĐỨNG HỒI TRỤC 1

GHI CHÚ:	
CHỦ ĐẦU TƯ: CÔNG TY TNHH MÔI TRƯỜNG XANH MIỀN TRUNG	
DỰ ÁN: NHÀ MÁY XỬ LÝ RÁC THẢI SINH HOẠT HUYỆN QUẢNG TRẠCH VÀ THỊ XÃ ĐA ĐƠN	
ĐỊA ĐIỂM: XÃ QUẢNG LƯU VÀ XÃ QUẢNG TIẾN HUYỆN QUẢNG TRẠCH, TỈNH QUẢNG BÌNH	
CÔNG TY CP TƯ VẤN THIẾT KẾ, QUẢN LÝ DỰ ÁN VÀ PHÁT TRIỂN CÔNG NGHỆ DMT	
 Design-Management-Technology	
Tầng 3, Toà nhà Vimco, Lô E9 Đường Phạm Hùng, Quận Cầu Giấy, Hà Nội Tel: 0942 801 777 Email: trungnguyen@dmtnet.vn	
GIÁM ĐỐC	NGUYỄN THÀNH TRUNG
CHỦ NHIỆM THIẾT KẾ	KTS. ĐINH HÀ SƠN THUY
CHỦ TRÌ	KTS. ĐINH HÀ SƠN THUY
THIẾT KẾ	KTS. HÀ VĂN BÌNH
KIỂM	KTS. TRẦN VĂN NGHỊ
HÀNG MỤC:	
BÀI ĐỒ RÁC TẬP TRUNG - NHÀ 11	
TÊN BẢN VẼ:	
MẶT ĐỨNG HỒI TRỤC 1	
SỐ HỢP ĐỒNG:	
GIAI ĐOẠN: HS TKCS	
TỶ LỆ BẢN VẼ:	
NGÀY HT: 2025	
SỐ HIỆU BẢN VẼ: KT-04	

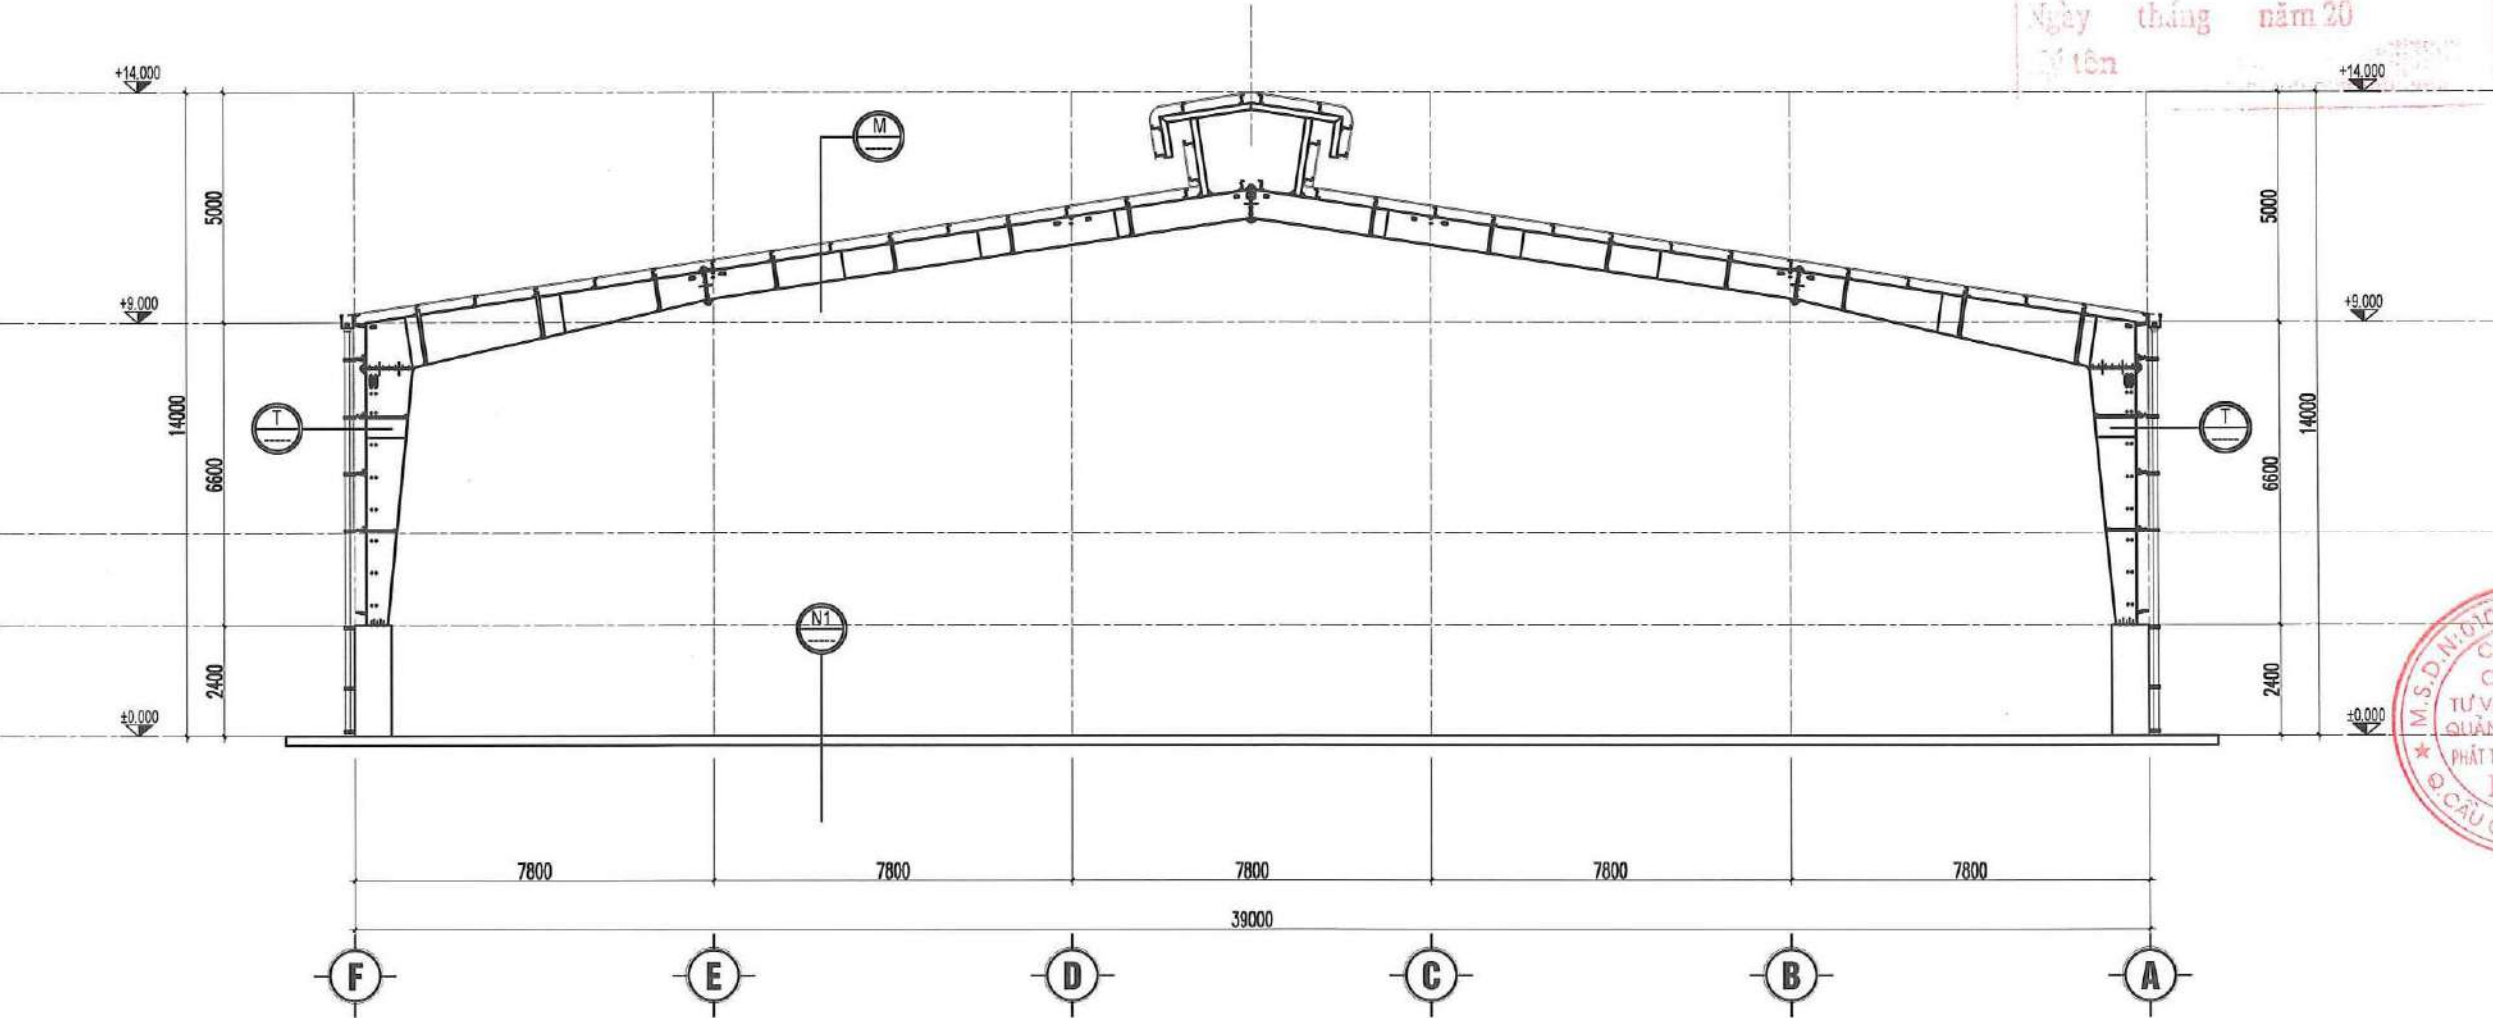

MẶT CẮT 1-1

CẤU TẠO MÁI
TÔN LD MẠ MÀU
XÀ GỖ MẠ KÉM
VÍ KÉO THÉP

CẤU TẠO TÊN TƯỜNG
TÔN LD MẠ MÀU SÓNG CN
XÀ GỖ MẠ KÉM
CỘT THÉP TIỀN

CẤU TẠO NỀN
NỀN BÊ TÔNG
NILON CHỐNG ẨM 1 LỚP DÀY 0.2MM
LỚP CẤP PHỐI ĐÁ DẪM ĐẦM CHẶT
NỀN ĐẤT ĐÁP ĐẦM CHẶT

GHI CHÚ:

CHỦ ĐẦU TƯ:

CÔNG TY TNHH MÔI TRƯỜNG XANH
MIỀN TRUNG

DỰ ÁN:

NHÀ MÁY XỬ LÝ RÁC THẢI SINH HOẠT
HUYỆN QUẢNG TRẠCH VÀ THỊ XÃ BA ĐỒN

ĐỊA ĐIỂM:

XÃ QUẢNG LUY VÀ XÃ QUẢNG TIẾN
HUYỆN QUẢNG TRẠCH, TỈNH QUẢNG BÌNH

CÔNG TY CP TƯ VẤN THIẾT KẾ,
QUẢN LÝ DỰ ÁN VÀ PHÁT
TRIỂN CÔNG NGHỆ DMT

DMT
Design-Management-Technology

Tầng 3, Tòa nhà Vimeco, Lô E9
Đường Phạm Hùng, Quận Cầu Giấy, Hà Nội
Tel: 0942.801.777
Email: trungnguyen@dmtnet.vn

GIÁM ĐỐC:

NGUYỄN THÀNH TRUNG

CHỦ NHIỆM THIẾT KẾ

KTS. ĐINH HÀ SƠN THUY

CHỦ TRÌ

KTS. ĐINH HÀ SƠN THUY

THIẾT KẾ

KTS. HÀ VĂN BÌNH

KIỂM

KTS. TRẦN VĂN NGHỊ

HÀNG MỤC:

BÃI ĐÓ RÁC TẬP TRUNG - NHÀ 11

TÊN BẢN VẼ:

MẶT CẮT 1-1


SỐ HỢP ĐỒNG:

GIẢI ĐOẠN: HS TKCS

TỶ LỆ BẢN VẼ:

NGÀY HT: 2025

SỐ HIỆU BẢN VẼ: KT-06

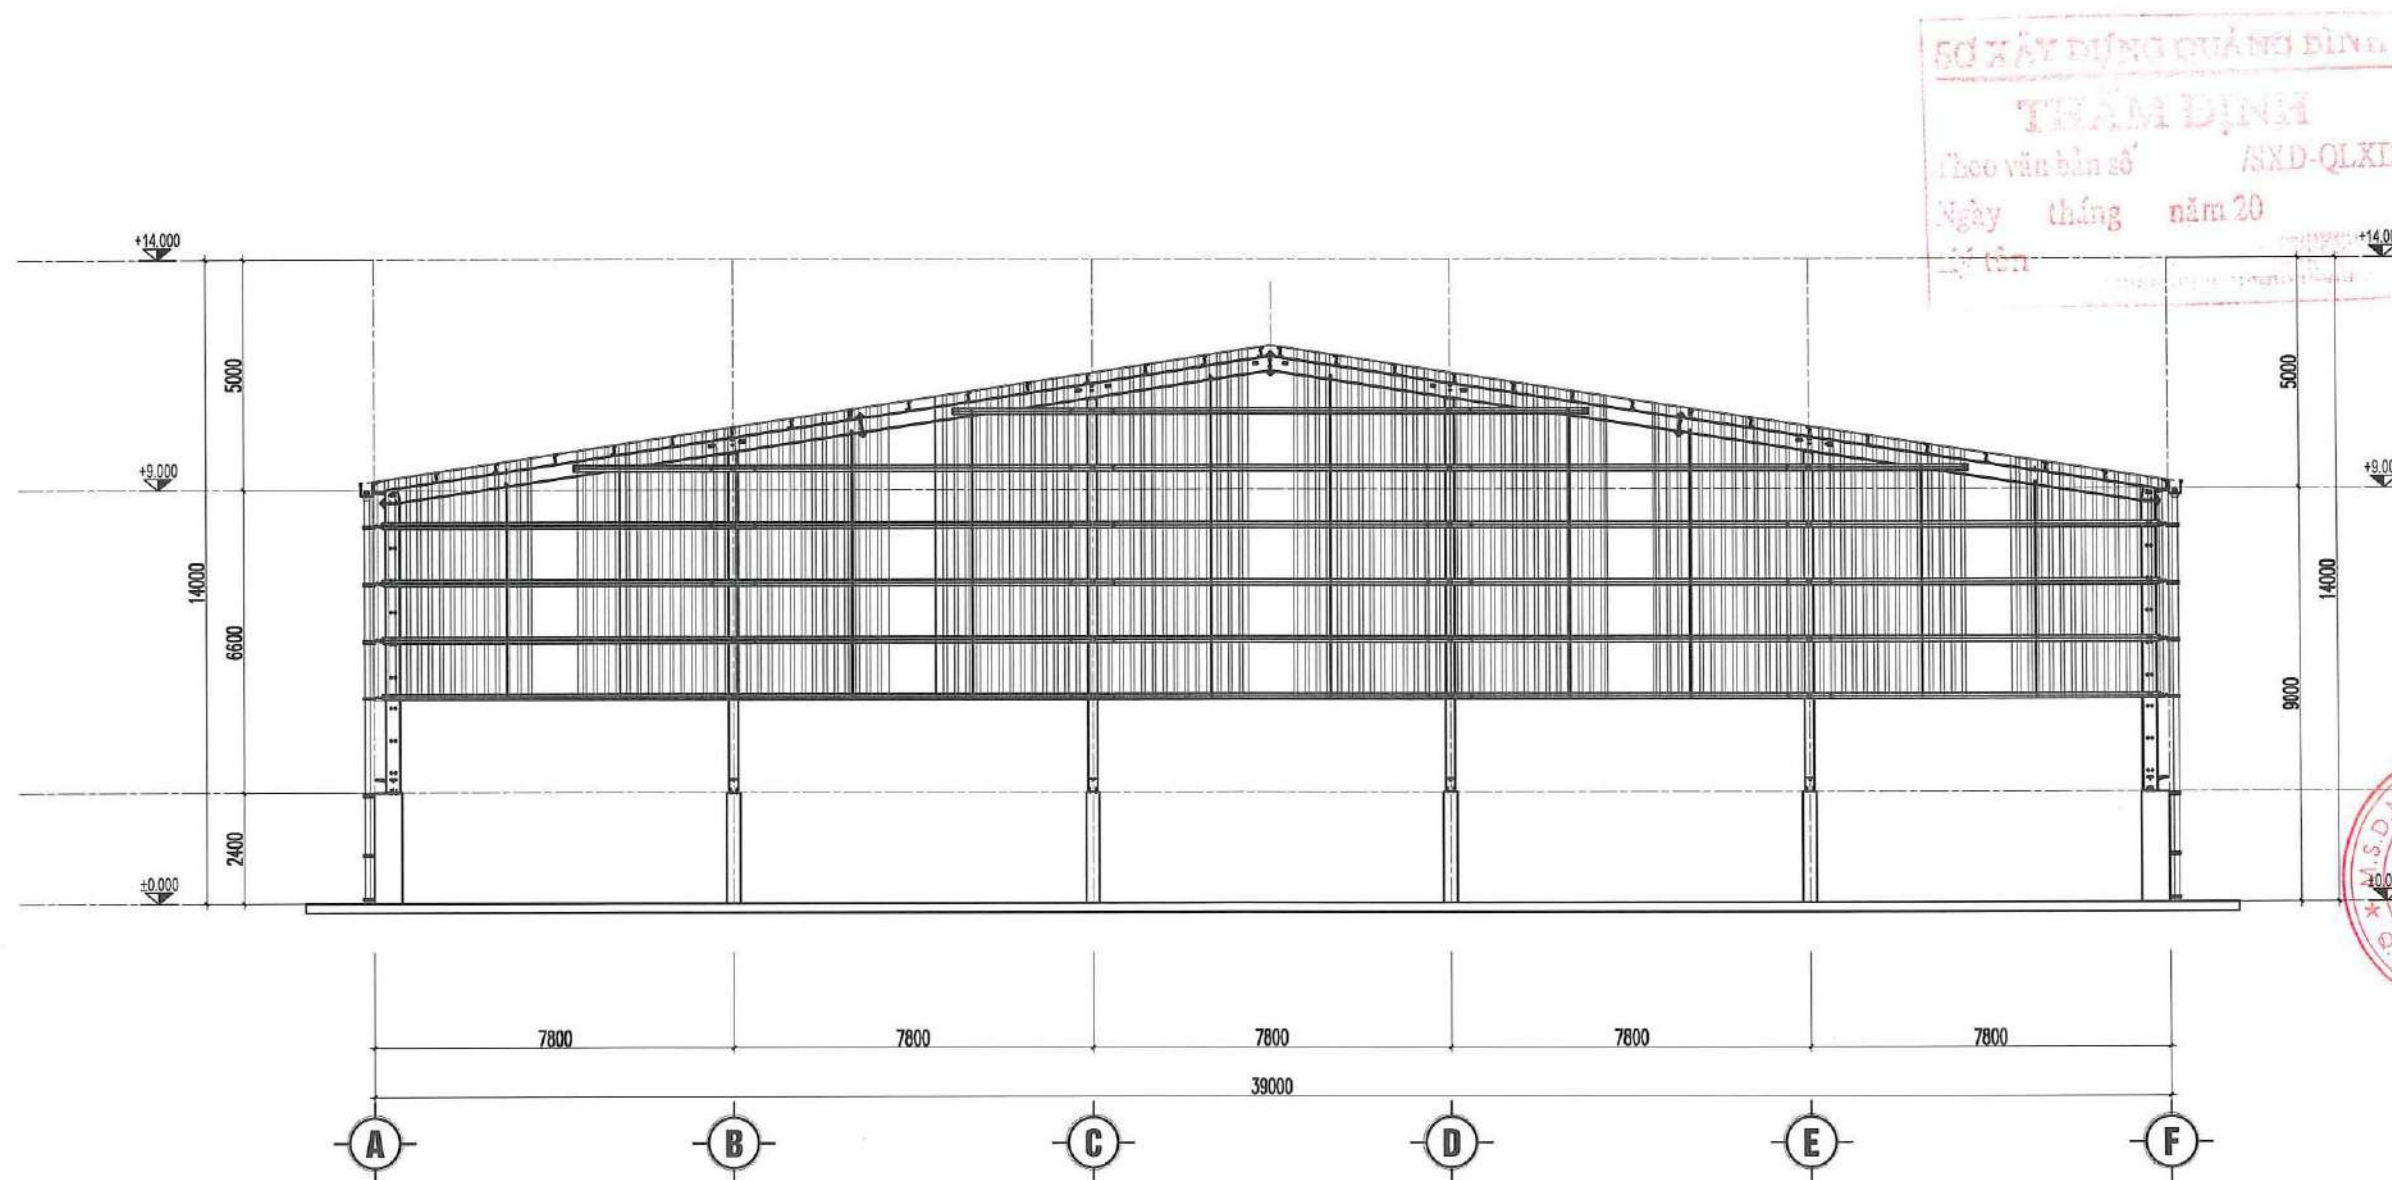



MẶT ĐỨNG HỒI TRỤC 5

GHI CHÚ:	
CHỦ ĐẦU TƯ:	
CÔNG TY TNHH MÔI TRƯỜNG XANH MIỀN TRUNG	
DỰ ÁN:	
NHÀ MÁY XỬ LÝ RÁC THẢI SINH HOẠT HUYỆN QUẢNG TRẠCH VÀ THỊ XÃ BA ĐƠN	
ĐỊA ĐIỂM:	
XÃ QUẢNG LUY VÀ XÃ QUẢNG TIẾN HUYỆN QUẢNG TRẠCH, TỈNH QUẢNG BÌNH	
CÔNG TY CP TƯ VẤN THIẾT KẾ, QUẢN LÝ DỰ ÁN VÀ PHÁT TRIỂN CÔNG NGHỆ DMT	
 Design-Management-Technology	
Tầng 3, Toà nhà Vimeco, Lô E9 Đường Phạm Hùng, Quận Cầu Giấy, Hà Nội Tel: 0942 801 777 Email: trungnguyen@dmtnet.vn	
GIÁM ĐỐC	NGUYỄN THÀNH TRUNG
CHỦ NHIỆM THIẾT KẾ	KTS. ĐÌNH HÀ SƠN THUY
CHỦ TRÌ	KTS. ĐÌNH HÀ SƠN THUY
THIẾT KẾ	KTS. HÀ VĂN BÌNH
KIỂM	KTS. TRỮ VĂN NGHỊ
HẠNG MỤC:	
BÃI ĐÓ RÁC TẬP TRUNG - NHÀ 11	
TÊN BẢN VẼ:	
MẶT ĐỨNG HỒI TRỤC 5	
SỐ HỢP ĐỒNG:	
GIẢI ĐOẠN:	HS TKCS
TỶ LỆ BẢN VẼ:	
NGÀY HT:	2025
SỐ HIỆU BẢN VẼ:	KT-05

DANH MỤC BẢN VẼ - KIẾN TRÚC

STT	KÝ HIỆU	TÊN BẢN VẼ	KHỔ GIẤY	TỶ LỆ
PHẦN CHUNG				
1		DANH MỤC BẢN VẼ	A2	
MẶT BẰNG				
2	KT-01	MẶT BẰNG NHÀ XƯỞNG	A2	
3	KT-02	MẶT BẰNG ĐỊNH MÁI	A2	
4	KT-03	MẶT ĐỨNG DỌC NHÀ TRỤC 16-1	A2	
5	KT-04	MẶT ĐỨNG HỒI TRỤC 1	A2	
6	KT-05	MẶT ĐỨNG HỒI TRỤC 16	A2	
7	KT-06	MẶT CẮT 1-1	A2	

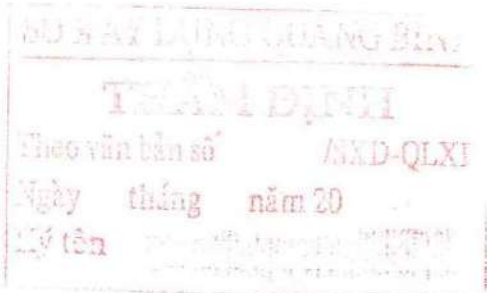

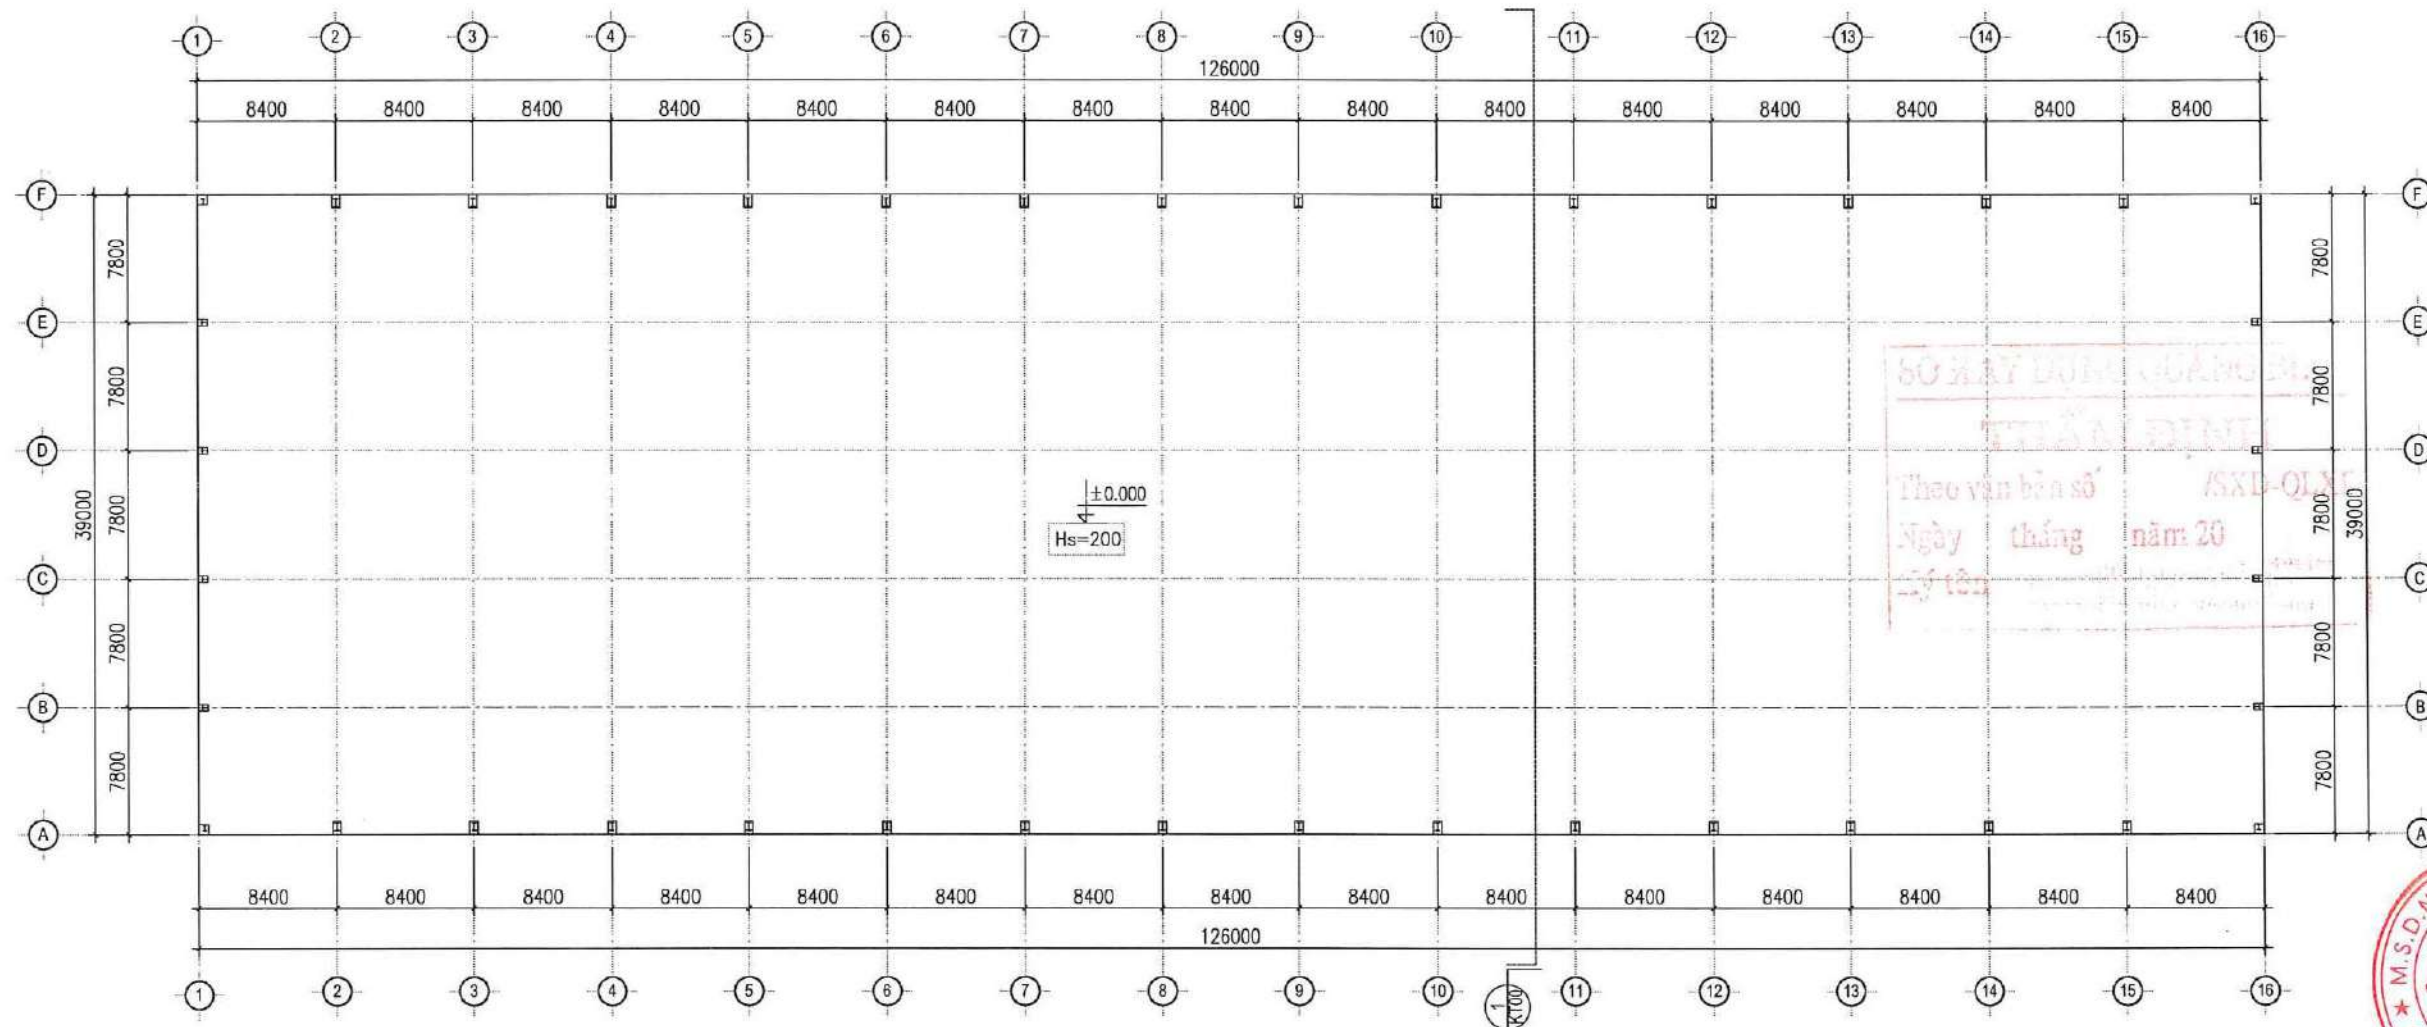

MẶT BẰNG NHÀ XƯỞNG

GHI CHÚ:

- NHÀ XƯỞNG ĐƯỢC THIẾT KẾ VỚI DIỆN TÍCH 39M X 126M. KHUNG THÉP TIỀN CHẾ, TƯỜNG THÙNG TÔN SÓNG
- HỆ THỐNG CHỊU LỰC CHÍNH LÀ CỘT THÉP, HỆ THỐNG MÁI BẰNG VÌ KÈO THÉP TIỀN CHẾ KẾT HỢP VỚI MÁI TÔN SÓNG.
- CÔNG TRÌNH ĐƯỢC SỬ DỤNG MÓNG CỐC BÊ TÔNG CỐT THÉP ĐỔ LIÊN KHỐI MÁC 250#.
- CÔNG TRÌNH CHỊU LỬA BẬC IV.
- CÔNG TRÌNH SẢN XUẤT HẠNG

GHI CHÚ:

CHỦ ĐẦU TƯ:

CÔNG TY TNHH MÔI TRƯỜNG XANH
MIỀN TRUNG

DỰ ÁN:

NHA MÁY XỬ LÝ RÁC THẢI SINH HOẠT
HUYỆN QUẢNG TRẠCH VÀ THỊ XÃ ĐA ĐƠN

ĐỊA ĐIỂM:

XÃ QUẢNG LƯU VÀ XÃ QUẢNG TIẾN
HUYỆN QUẢNG TRẠCH, TỈNH QUẢNG BÌNH

CÔNG TY CP TƯ VẤN THIẾT KẾ,
QUẢN LÝ DỰ ÁN VÀ PHÁT
TRIỂN CÔNG NGHỆ DMT

DMT
Design-Management-Technology

Tầng 3, Tòa nhà Vinaco, Lô E9
Đường Phạm Hùng, Quận Cầu Giấy, Hà Nội
Điện thoại: 0942801777
Email: trungnguyen@dmtnet.vn

NGUYỄN THANH TRUNG
CHỦ NHIỆM THIẾT KẾ

KTS. ĐÌNH HÀ SƠN THUY

CHỦ TRÌ

KTS. ĐÌNH HÀ SƠN THUY

THIẾT KẾ

KTS. HÀ VĂN BÌNH

KIỂM

KTS. TRẦN VĂN NGHỊ

HẠNG MỤC:

XƯỞNG SẢN XUẤT - NHÀ 12

TÊN BẢN VẼ:

MẶT BẰNG NHÀ XƯỞNG


SỐ HỢP ĐỒNG:

GIẢI ĐOẠN: HS TKCS

TỶ LỆ BẢN VẼ:

NGÀY HT: 2025

SỐ HIỆU BẢN VẼ: KT-01

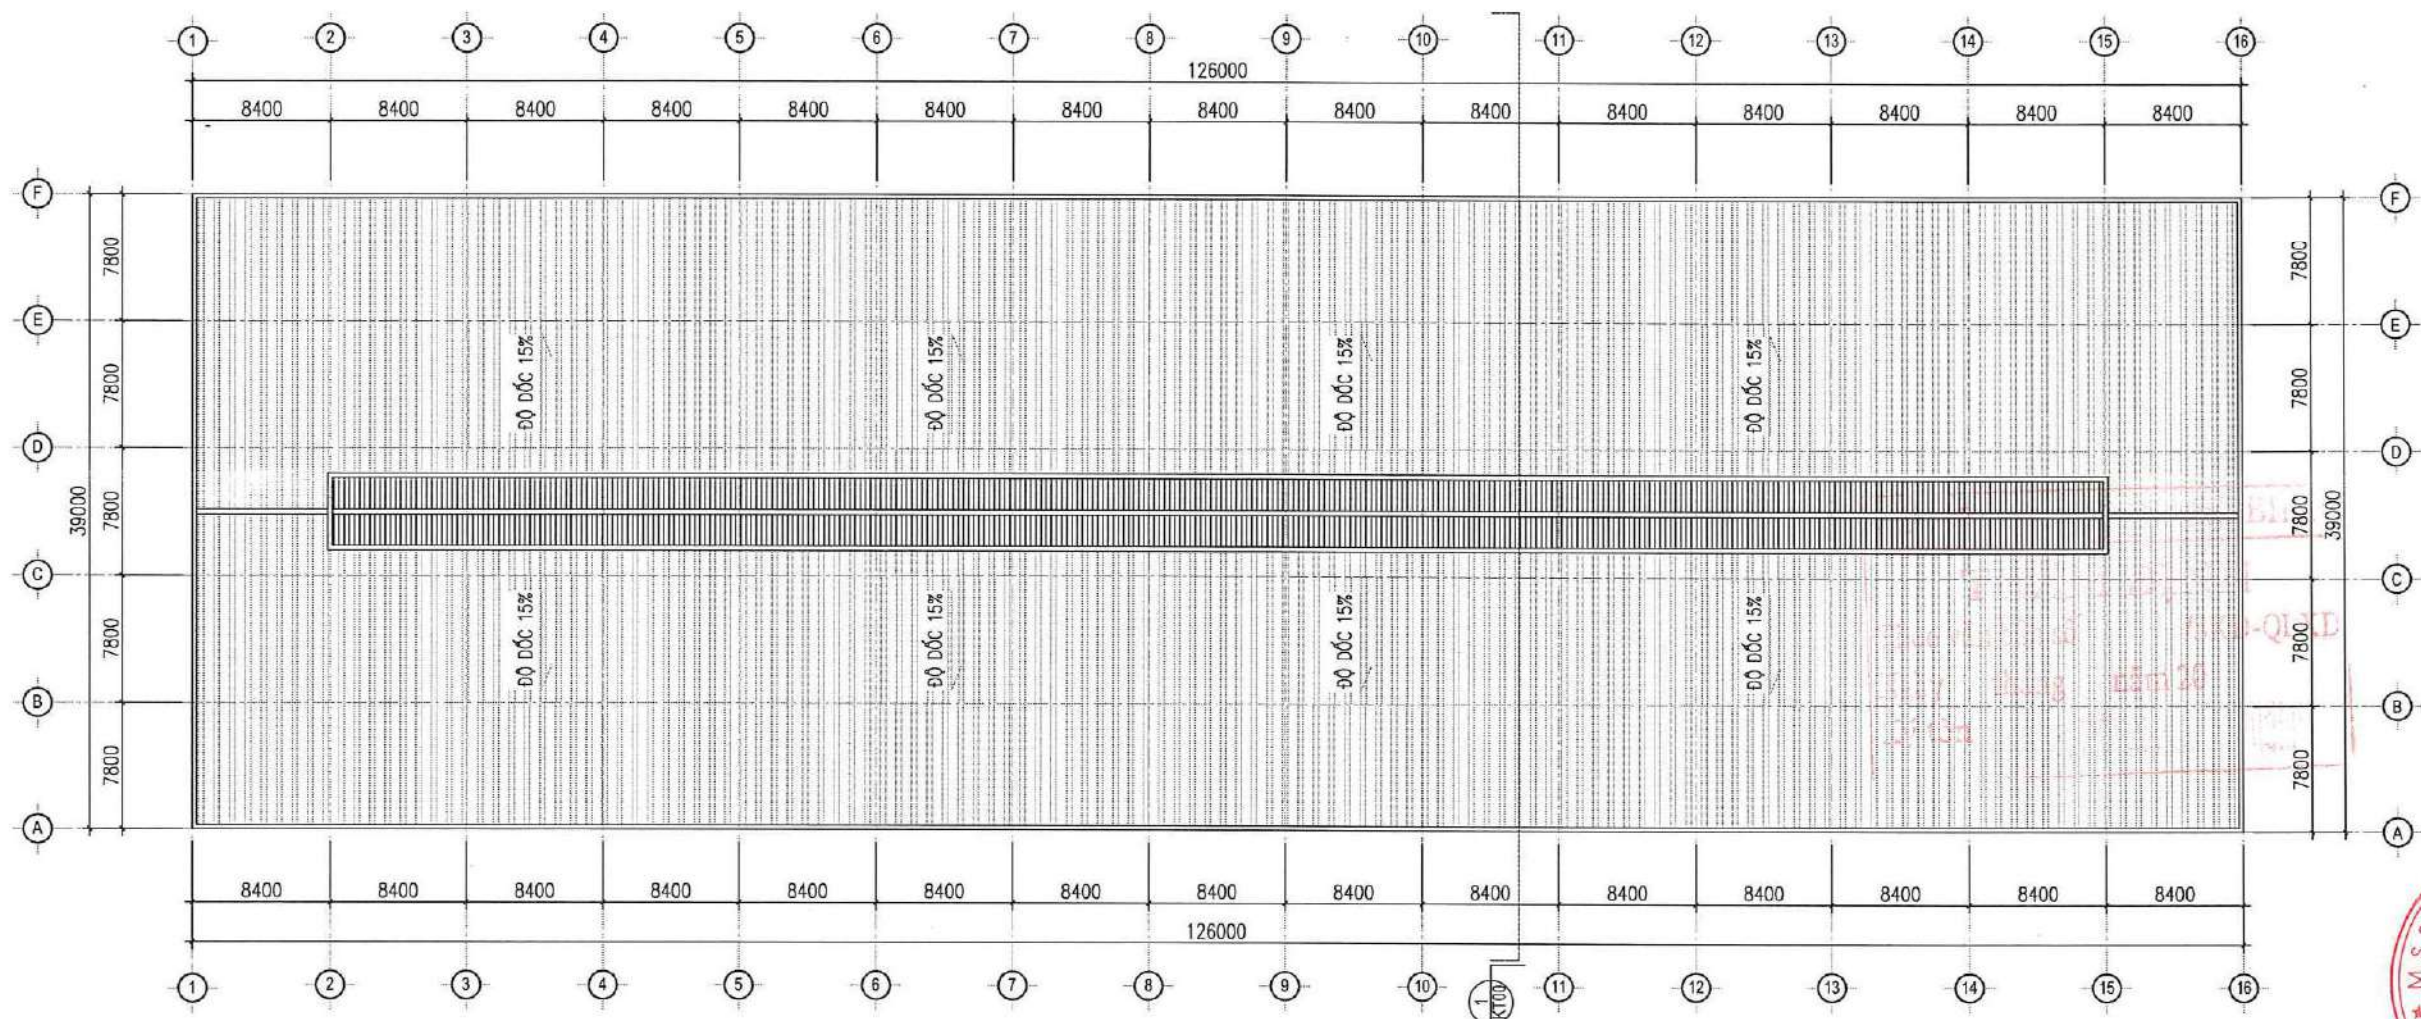

MẶT BẰNG ĐỊNH MÁI

GHI CHÚ:

- NHÀ XƯỞNG ĐƯỢC THIẾT KẾ VỚI DIỆN TÍCH 39M X 126M. KHUNG THÉP TIỀN CHẾ, TƯỜNG THÙNG TÔN SÓNG
- HỆ THỐNG CHỊU LỰC CHÍNH LÀ CỘT THÉP, HỆ THỐNG MÁI BẰNG VÌ KÈO THÉP TIỀN CHẾ KẾT HỢP VỚI MÁI TÔN SÓNG.
- CÔNG TRÌNH ĐƯỢC SỬ DỤNG MÓNG CỌC BÊ TÔNG CỐT THÉP ĐỔ LIÊN KHỐI MÁC 250#.
- CÔNG TRÌNH CHỊU LỬA BẬC IV.
- CÔNG TRÌNH SẴN XUẤT HẠNG

GHI CHÚ:

CHỦ ĐẦU TƯ:

**CÔNG TY TNHH MÔI TRƯỜNG XANH
MIỀN TRUNG**

DỰ ÁN:

**NHÀ MÁY XỬ LÝ RÁC THẢI SINH HOẠT
HUYỆN QUẢNG TRẠCH VÀ THỊ XÃ BA ĐỒN**

ĐỊA ĐIỂM:

**XÃ QUẢNG LUY VÀ XÃ QUẢNG TIỀN
HUYỆN QUẢNG TRẠCH, TỈNH QUẢNG BÌNH**

**CÔNG TY CP TƯ VẤN THIẾT KẾ,
QUẢN LÝ DỰ ÁN VÀ PHÁT
TRIỂN CÔNG NGHỆ DMT**

DMT
Design-Management-Technology

Tầng 3, Tòa nhà Vinaco, Lô E9
Đường Phạm Hùng, Quận Cầu Giấy, Hà Nội
Tel: 0942 801 777
Email: chungnguyen@dm.vn

NGUYỄN THÀNH TRUNG

CHỦ NHIỆM THIẾT KẾ

KTS. ĐINH HÀ SƠN THUY

CHỦ TRÌ

KTS. ĐINH HÀ SƠN THUY

THIẾT KẾ

KTS. HÀ VĂN BÌNH

KIỂM

KTS. TRẦN VĂN NGHỊ

HẠNG MỤC:

XUỐNG SẴN XUẤT - NHÀ 12

TÊN BẢN VẼ:

MẶT BẰNG ĐỊNH MÁI


SỐ HỢP ĐỒNG:

GIAI ĐOẠN: **HS TKCS**


TỶ LỆ BẢN VẼ:

NGÀY HT: **2025**

SỐ HIỆU BẢN VẼ: **KT-02**

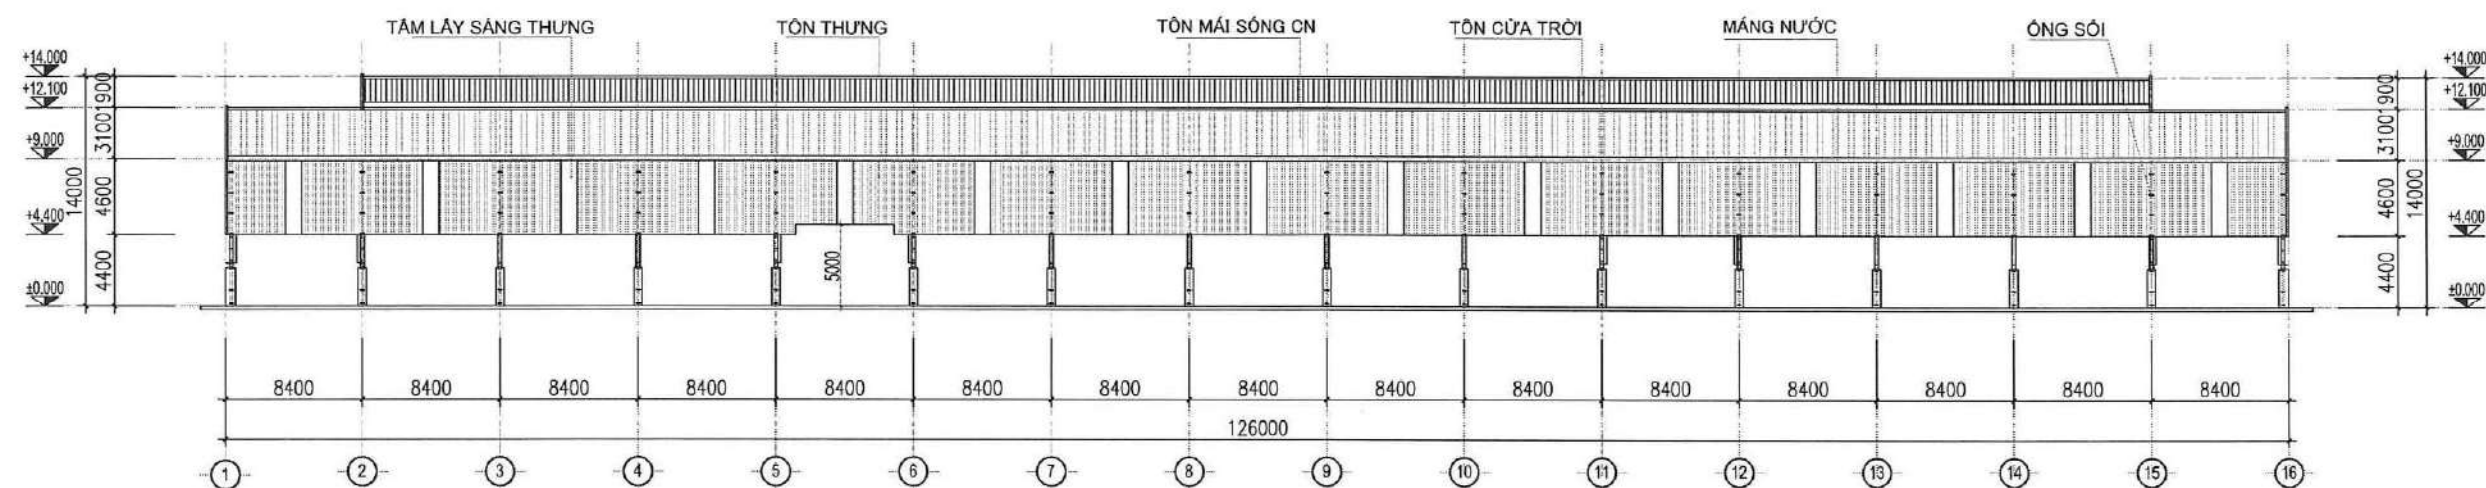

MẶT ĐỨNG DỌC NHÀ TRỤC 1-16

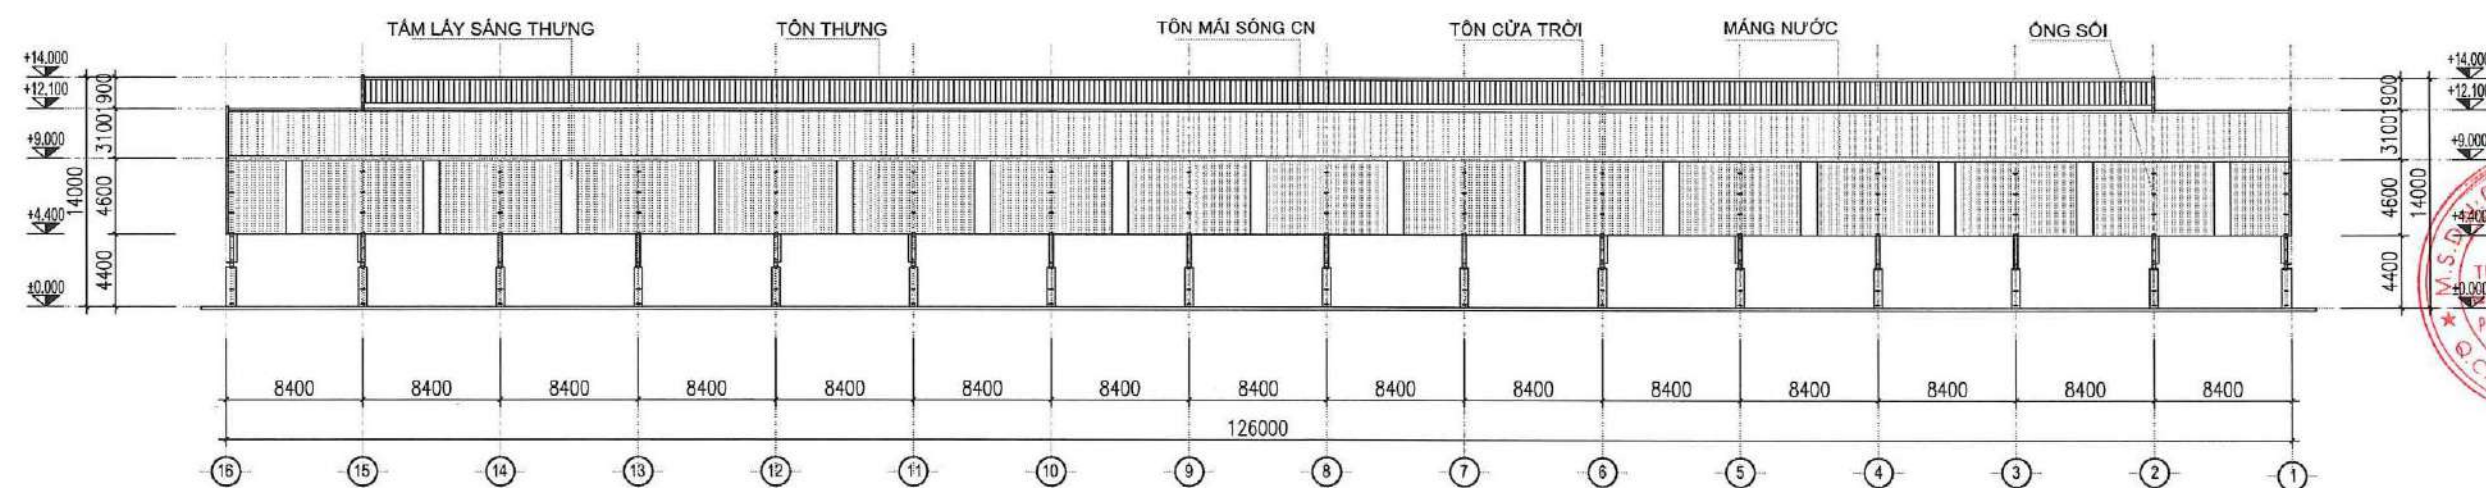

MẶT ĐỨNG DỌC NHÀ TRỤC 16-1

SƠ MẶT ĐỨNG QUẢNG BÌN
THẨM ĐỊNH
Theo văn bản số /SXD-QLXL
Ngày tháng năm 20
Ký tên

GHI CHÚ:

CHỦ ĐẦU TƯ:
**CÔNG TY TNHH MÔI TRƯỜNG XANH
MIỀN TRUNG**

DỰ ÁN:
**NHÀ MÁY XỬ LÝ RÁC THẢI SINH HOẠT
HUYỆN QUẢNG TRẠCH VÀ THỊ XÃ BA ĐỒN**

ĐỊA ĐIỂM:
XÃ QUẢNG LUY VÀ XÃ QUẢNG TIẾN
HUYỆN QUẢNG TRẠCH, TỈNH QUẢNG BÌNH

**CÔNG TY CP TƯ VẤN THIẾT KẾ,
QUẢN LÝ DỰ ÁN VÀ PHÁT
TRIỂN CÔNG NGHỆ DMT**

DMT
Design-Management-Technology

Phòng 3, Tòa nhà Vincom, L6 E9
Đường Phan Hùng, Quận Cầu Giấy, Hà Nội
Tel: 0942.801.779
Email: trungnguyen@dmtnet.vn

NGUYỄN THANH TRUNG
CHỦ NHIỆM THIẾT KẾ

KTS. ĐINH HÀ SƠN THUY
CHỦ TRÌ

KTS. ĐINH HÀ SƠN THUY
THIẾT KẾ

KTS. HÀ VĂN BÌNH
KIỂM

KTS. TRẦN VĂN NGHỊ

HẠNG MỤC:

XƯỞNG SẢN XUẤT - NHÀ 12

TÊN BẢN VẼ:

MẶT ĐỨNG DỌC NHÀ TRỤC 16-1


SỐ HỢP ĐỒNG:

GIAI ĐOẠN: HS TKCS

TỶ LỆ BẢN VẼ:

NGÀY HT: 2025

SỐ HIỆU BẢN VẼ: KT-03

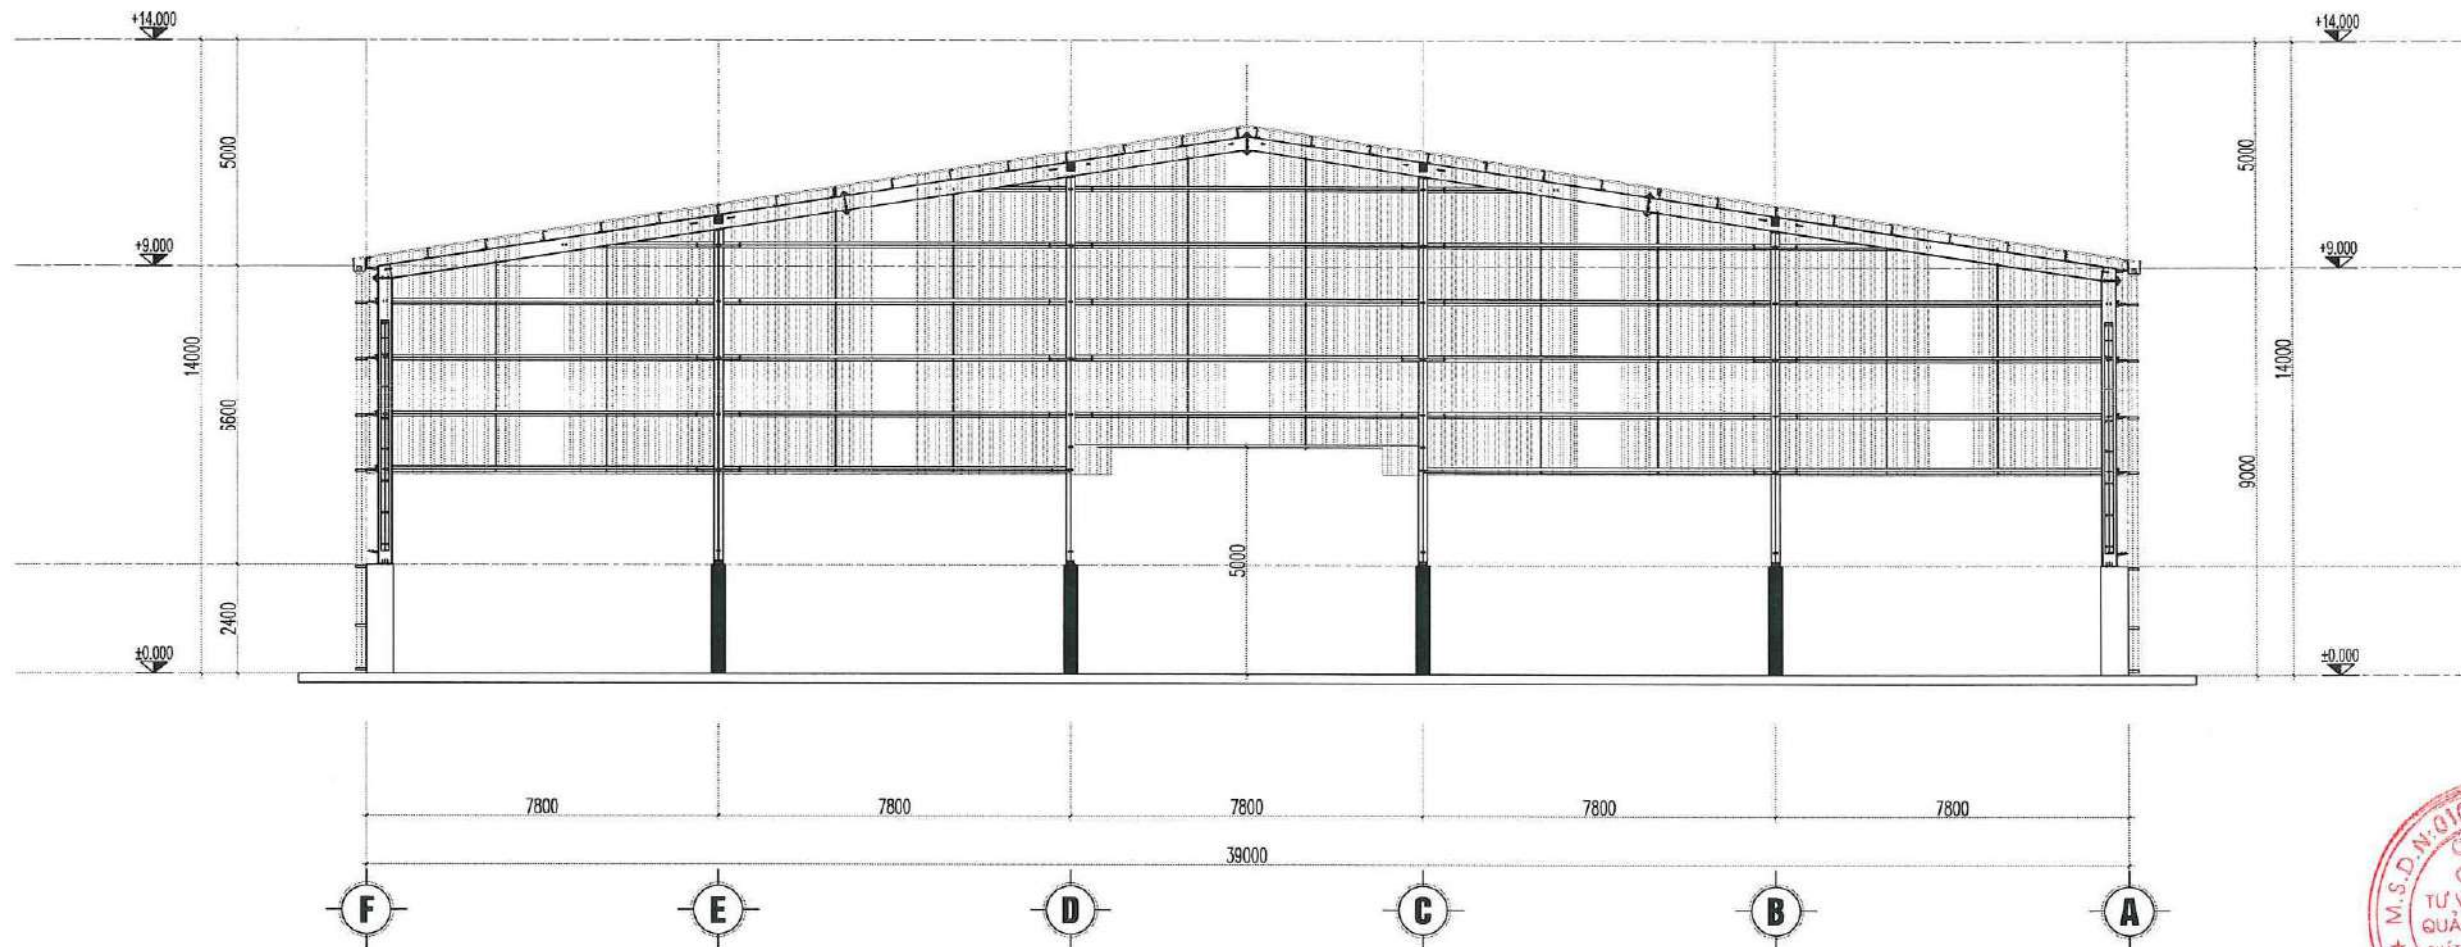

MẶT ĐỨNG HÒI TRỰC 1

SỞ HÃY DUNG QUẢNG BÌNH
THẨM ĐỊNH
Theo văn bản số /SXĐ-QLXD
Ngày tháng năm 20
Ký tên

GHI CHÚ:

CHỦ ĐẦU TƯ:

CÔNG TY TNHH MÔI TRƯỜNG XANH
MIỀN TRUNG

DỰ ÁN:

NHÀ MÁY XỬ LÝ RÁC THẢI SINH HOẠT
HUYỆN QUẢNG TRẠCH VÀ THỊ XÃ BA ĐỒN

ĐỊA ĐIỂM:

XÃ QUẢNG LUY VÀ XÃ QUẢNG TIẾN
HUYỆN QUẢNG TRẠCH, TỈNH QUẢNG BÌNH

CÔNG TY CP TƯ VẤN THIẾT KẾ,
QUẢN LÝ DỰ ÁN VÀ PHÁT
TRIỂN CÔNG NGHỆ DMT

DMT
Design-Management-Technology

Tầng 3, Tòa nhà Vimeco, Lô E9
Đường Phan Hùng, Quận Cầu Giấy, Hà Nội
Tel: 0942 801 777
Email: trungnguyen@dmtnet.vn

GIÁM ĐỐC
NGUYỄN THÀNH TRUNG

CHỦ NHIỆM THIẾT KẾ

KTS. ĐÌNH HÀ SƠN THUY

CHỦ TRÌ

KTS. ĐÌNH HÀ SƠN THUY

THIẾT KẾ

KTS. HÀ VĂN BÌNH

KIỂM

KTS. TRỮ VĂN NGHỊ

HẠNG MỤC:

XƯỞNG SẢN XUẤT - NHÀ 12

TÊN BẢN VẼ:

MẶT ĐỨNG HÒI TRỰC 1

SỐ HỢP ĐỒNG:


GIẢI ĐOẠN: HS TKCS

TỶ LỆ BẢN VẼ:

NGÀY HT: 2025

SỐ HIỆU BẢN VẼ:


KT-04

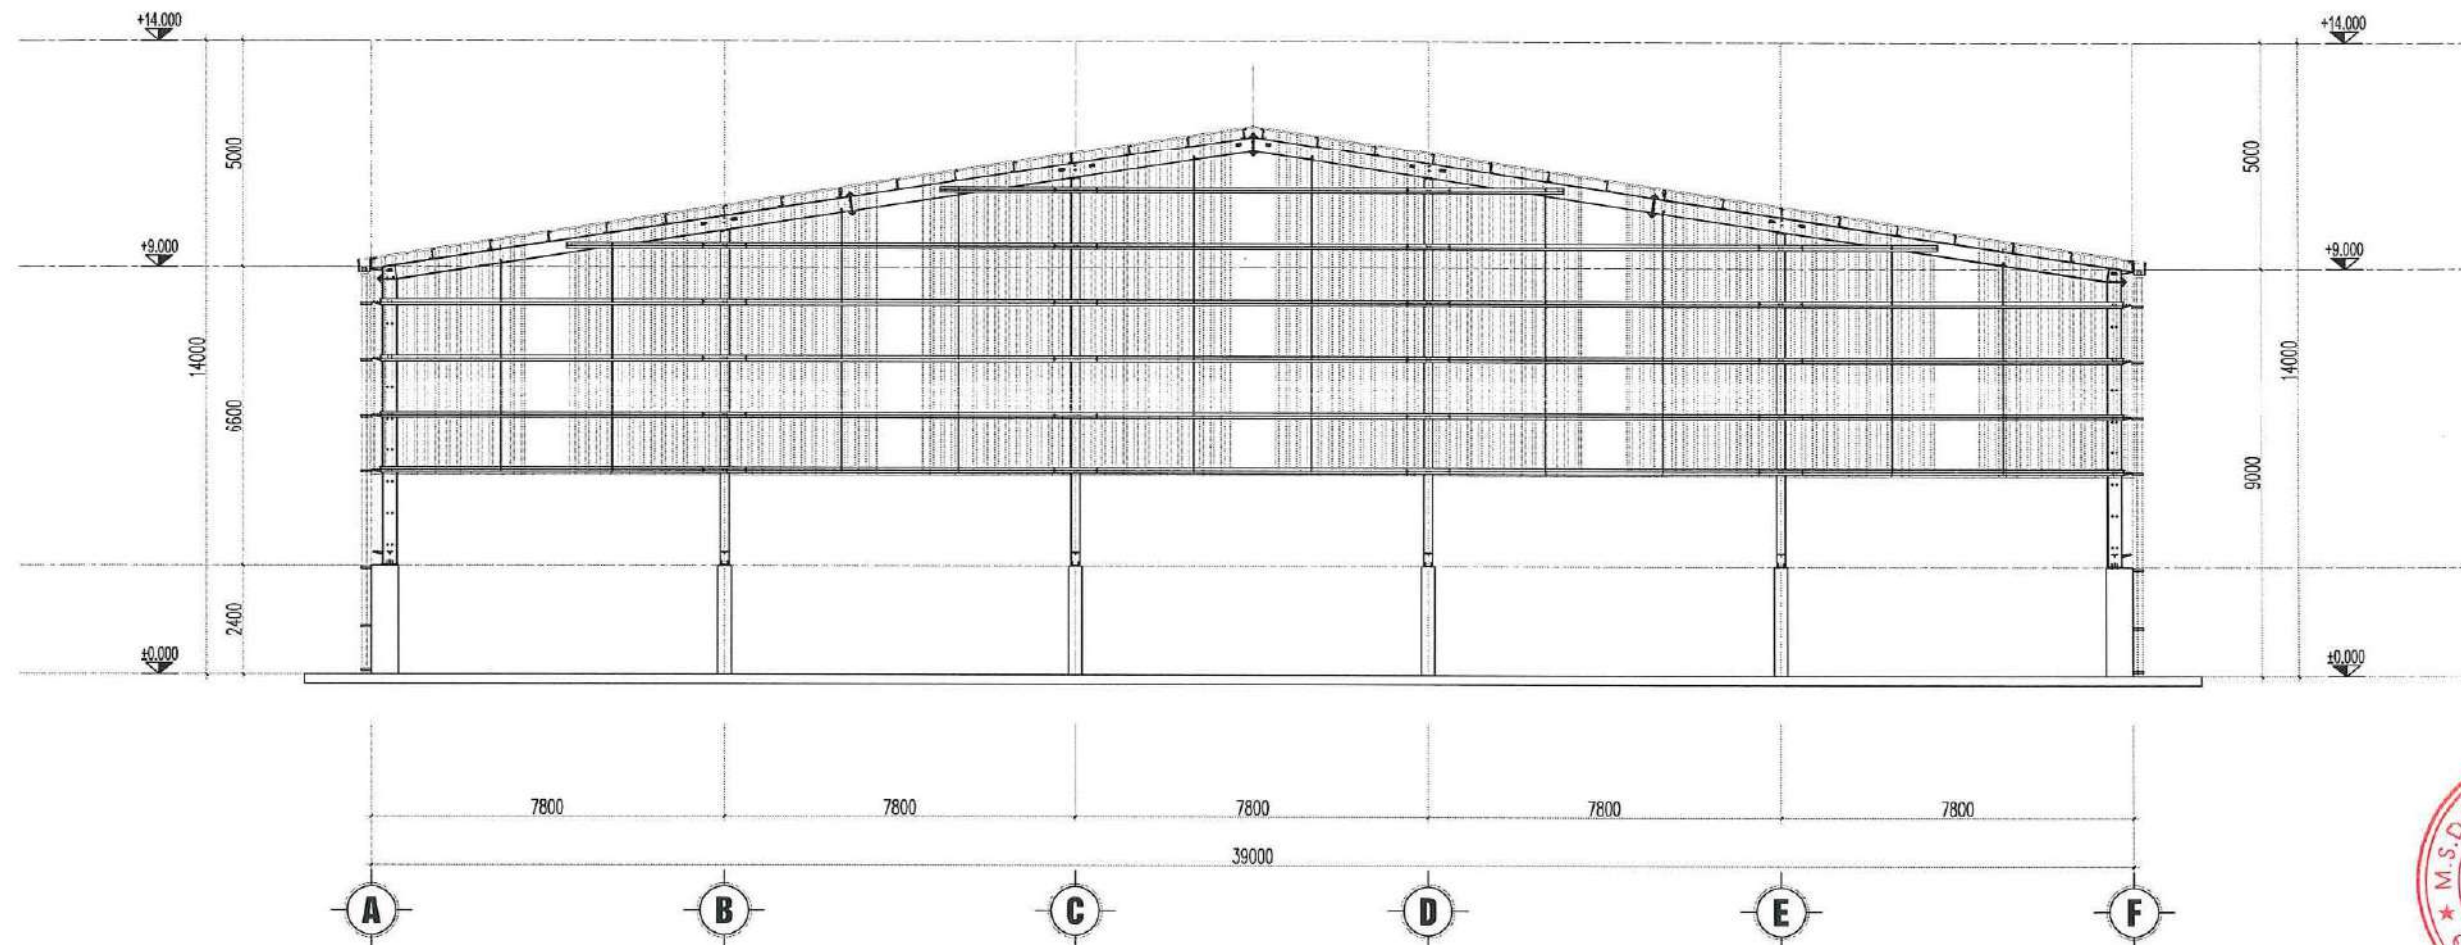

MẶT ĐỨNG HÒI TRỰC 16

SỞ XÂY DỰNG QUẢNG BÌNH
THẨM ĐỊNH
Theo văn bản số /SXD-QLXD
Ngày tháng năm 20
Ký tên

GHI CHÚ:	
CHỦ ĐẦU TƯ: CÔNG TY TNHH MÔI TRƯỜNG XANH MIỀN TRUNG	
DỰ ÁN: NHÀ MÁY XỬ LÝ RÁC THẢI SINH HOẠT HUYỆN QUẢNG TRẠCH VÀ THỊ XÃ BA ĐỒN	
ĐỊA ĐIỂM: XÃ QUẢNG LUY VÀ XÃ QUẢNG TIẾN HUYỆN QUẢNG TRẠCH, TỈNH QUẢNG BÌNH	
CÔNG TY CP TƯ VẤN THIẾT KẾ, QUẢN LÝ DỰ ÁN VÀ PHÁT TRIỂN CÔNG NGHỆ DMT	
DMT Design-Management-Technology	
Tầng 3, Tòa nhà Vimeco, Lô E9 Đường Phạm Hùng, Quận Cầu Giấy, Hà Nội Tel: 0912 801 777 Email: kts.vinhtrung@dmtnet.vn	
NGUYỄN THANH TRUNG	CHỦ NHIỆM THIẾT KẾ
KTS. ĐÌNH HÀ SƠN THUY	CHỦ TRƯ
KTS. ĐÌNH HÀ SƠN THUY	THIẾT KẾ
KTS. HÀ VĂN BÌNH	KIỂM
KTS. TRỮ VĂN NGHỊ	
HẠNG MỤC: XƯỞNG SẢN XUẤT - NHÀ 12	
TÊN BẢN VẼ: MẶT ĐỨNG HÒI TRỰC 16	
SỐ HỢP ĐỒNG:	
ĐẠI ĐOẠN:	HS TKCS
TỶ LỆ BẢN VẼ:	
NGÀY HT:	2025
SỐ HIỆU BẢN VẼ:	KT-05

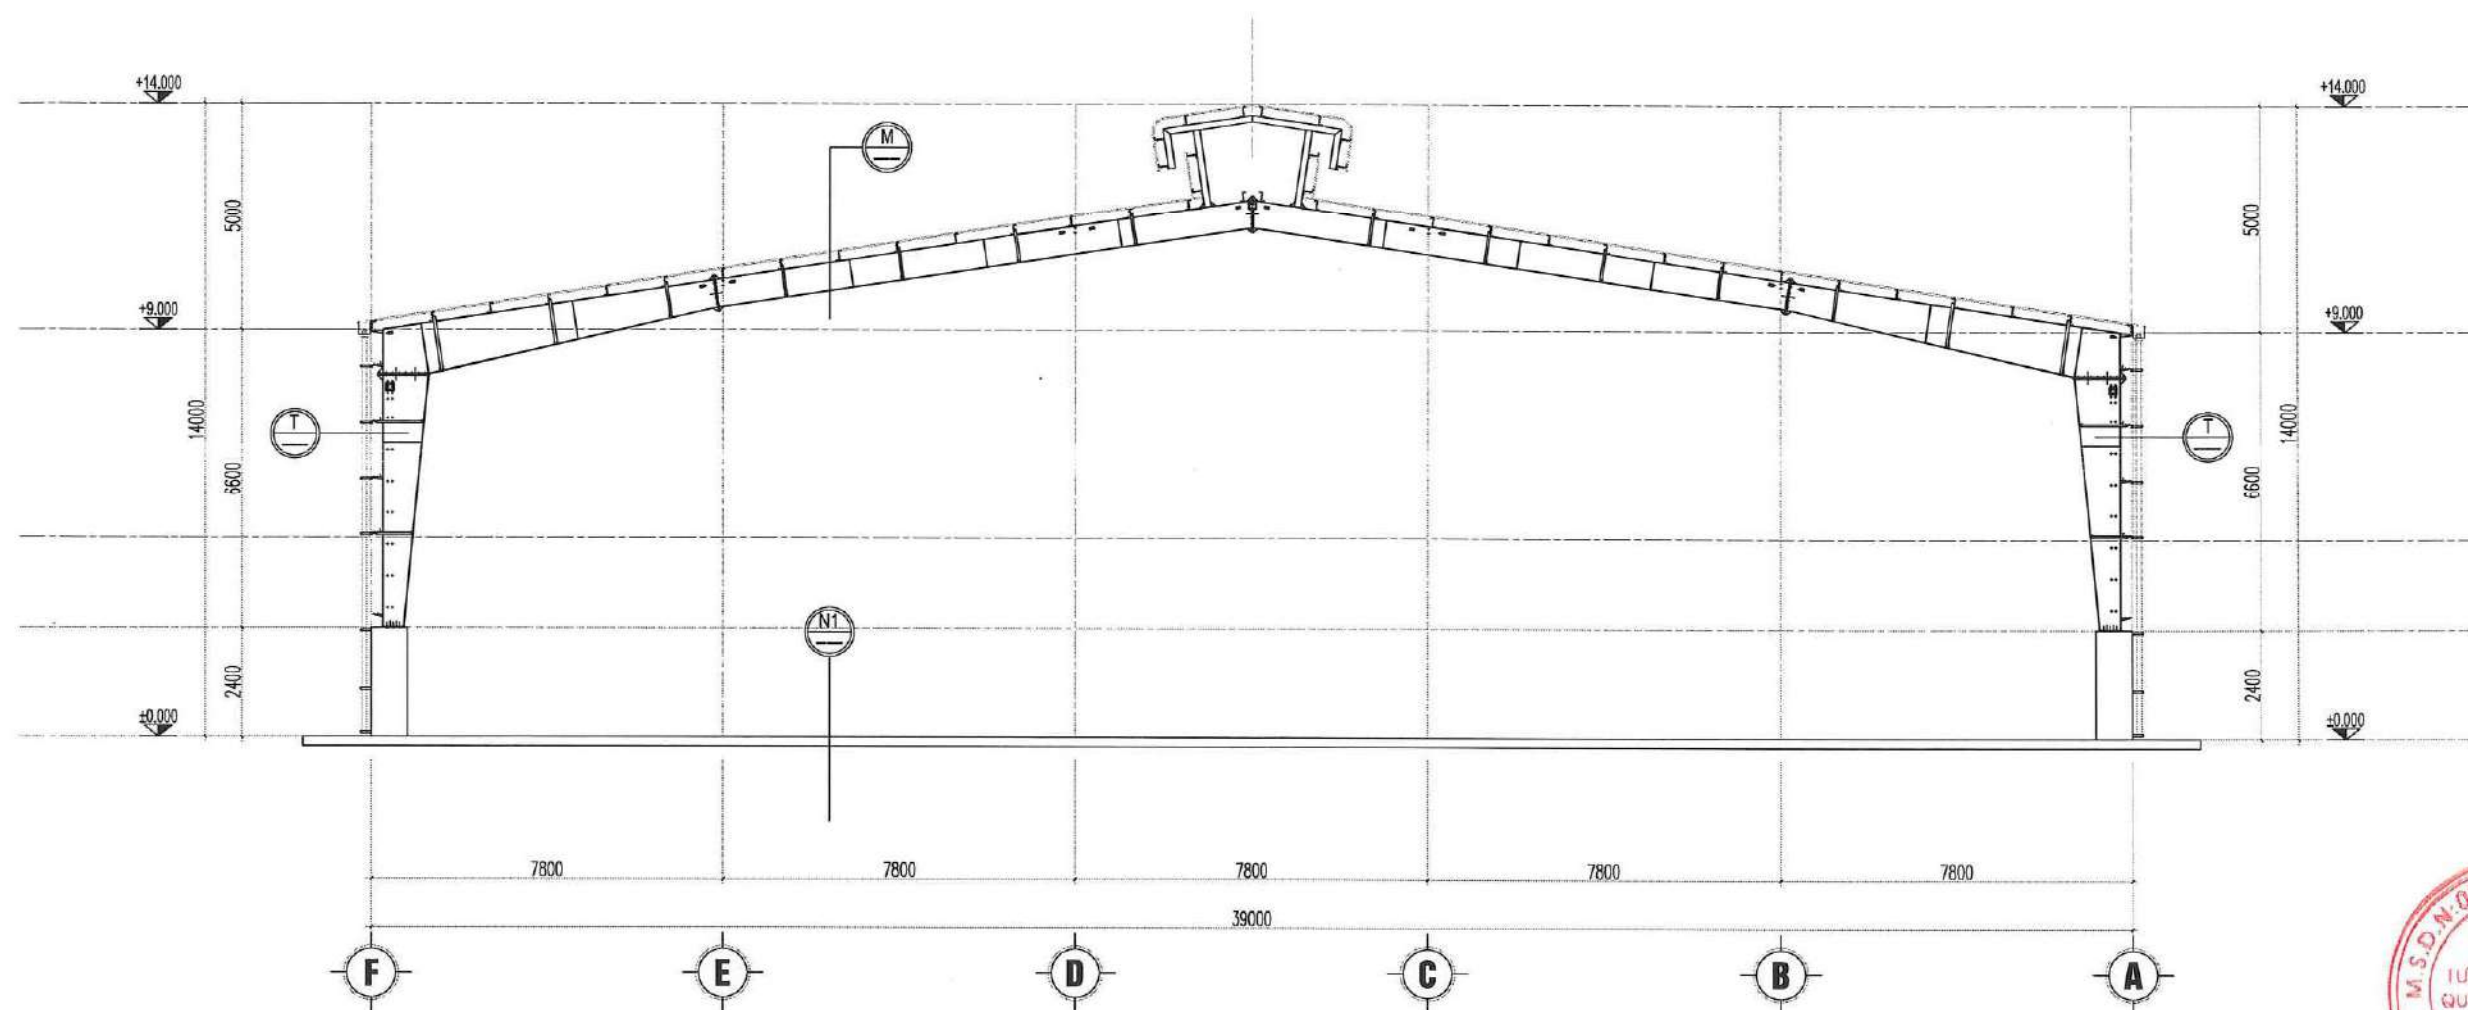

MẶT CẮT 1-1



CẤU TẠO Mái

TÔN LD MẠ MÀU
XÀ GỖ MẠ KẼM
VÍ KẼO THÉP




CẤU TẠO TÔN TƯỜNG

TÔN LD MẠ MÀU SÓNG CN
XÀ GỖ MẠ KẼM
CỘT THÉP TIỀN



CẤU TẠO NỀN

NỀN BÊ TÔNG
NILON CHỐNG ẨM 1 LỚP DÂY 0.2MM
LỚP CẤP PHỐI ĐÁ DẪM ĐẪM CHẶT
NỀN ĐẤT ĐẬP ĐẪM CHẶT

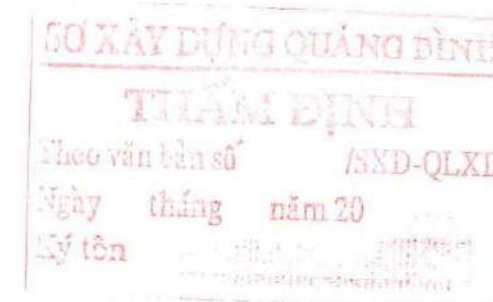

GHI CHÚ:

CHỦ ĐẦU TƯ:
CÔNG TY TNHH MÔI TRƯỜNG XANH
MIỀN TRUNG

DỰ ÁN:
NHÀ MÁY XỬ LÝ RÁC THẢI SINH HOẠT
HUYỆN QUẢNG TRẠCH VÀ THỊ XÃ BA ĐỒN

ĐỊA ĐIỂM:
Xã Quảng Lưu và Xã Quảng Tiến
Huyện Quảng Trạch, Tỉnh Quảng Bình

CÔNG TY CP TƯ VẤN THIẾT KẾ,
QUẢN LÝ DỰ ÁN VÀ PHÁT
TRIỂN CÔNG NGHỆ DMT

DMT
Design-Management-Technology

Tầng 9, Tòa nhà Vimeco, Lô E9
Đường Phạm Hùng, Quận Cầu Giấy, Hà Nội
Tel: 0942 801.777
Email: trungnguyen@dmtnet.vn

GIÁM ĐỐC:
NGUYỄN THANH TRUNG
CHỦ NHIỆM THIẾT KẾ:
KTS. ĐINH HÀ SƠN THUY
CHỦ TRÌ

KTS. ĐINH HÀ SƠN THUY
THIẾT KẾ
KTS. HÀ VĂN BÌNH
KIỂM
KTS. TRẦN VĂN NGHỊ


HẠNG MỤC:
XƯỞNG SẢN XUẤT - NHÀ 12


TÊN BẢN VẼ:
MẶT CẮT 1-1

SỐ HỢP ĐỒNG:
GIAI ĐOẠN: HS TKCS
TỶ LỆ BẢN VẼ:
NGÀY HT: 2025
SỐ HIỆU BẢN VẼ: KT-06

DANH MỤC BẢN VẼ - KIẾN TRÚC

STT	KÝ HIỆU	TÊN BẢN VẼ	KHỔ GIẤY	TỶ LỆ
PHẦN CHUNG				
1		DANH MỤC BẢN VẼ	A2	
MẶT BẰNG				
2	KT-01	MẶT BẰNG NHÀ XƯỞNG	A2	
3	KT-02	MẶT BẰNG ĐỊNH MÃI	A2	
4	KT-03	MẶT ĐỨNG DỌC NHÀ TRỤC 12-1	A2	
5	KT-04	MẶT ĐỨNG HÒI TRỤC 1	A2	
6	KT-05	MẶT ĐỨNG HÒI TRỤC 12	A2	
7	KT-06	MẶT CẮT 1-1	A2	

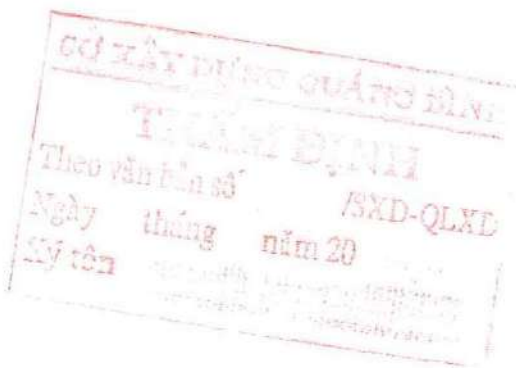

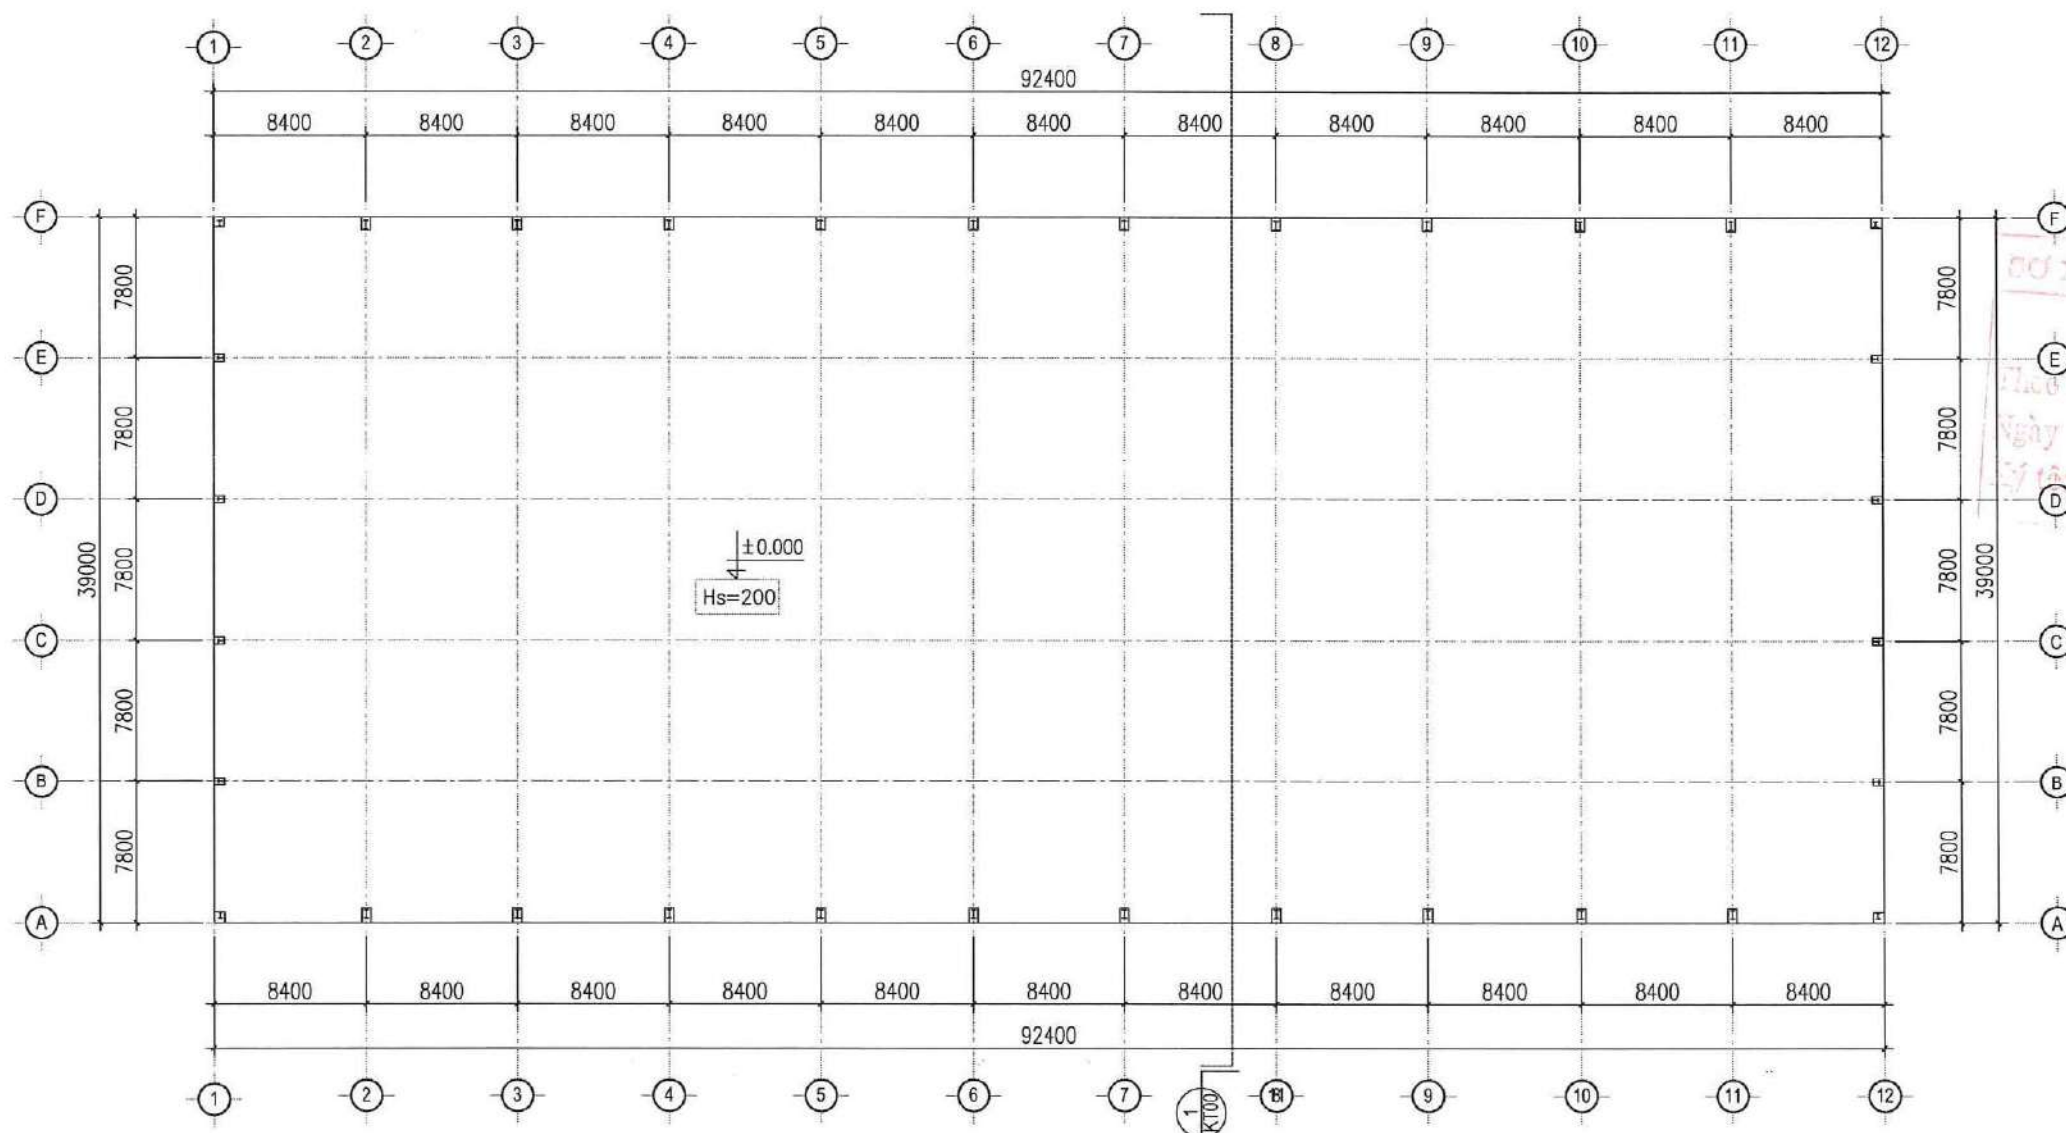

MẶT BẰNG NHÀ XƯỞNG

GHI CHÚ:

- NHÀ XƯỞNG ĐƯỢC THIẾT KẾ VỚI DIỆN TÍCH 39M X 126M. KHUNG THÉP TIỀN CHẾ, TƯỜNG THÙNG TÔN SÓNG
- HỆ THỐNG CHỊU LỰC CHÍNH LÀ CỘT THÉP, HỆ THỐNG MÁI BẰNG VÌ KÈO THÉP TIỀN CHẾ KẾT HỢP VỚI MÁI TÔN SÓNG.
- CÔNG TRÌNH ĐƯỢC SỬ DỤNG MÓNG CỐC BÊ TÔNG CỐT THÉP ĐỔ LIỀN KHỐI MÁC 250#.
- CÔNG TRÌNH CHỊU LỬA BẬC IV.
- CÔNG TRÌNH SẢN XUẤT HÀNG

GHI CHÚ:

CHỦ ĐẦU TƯ:

CÔNG TY TNHH MÔI TRƯỜNG XANH
MIỀN TRUNG

DỰ ÁN:

NHÀ MÁY XỬ LÝ RÁC THẢI SINH HOẠT
HUYỆN QUẢNG TRẠCH VÀ THỊ XÃ BÀ ĐỒN

ĐỊA ĐIỂM:

XÃ QUẢNG LƯU VÀ XÃ QUẢNG TIẾN
HUYỆN QUẢNG TRẠCH, TỈNH QUẢNG BÌNH

CÔNG TY CP TƯ VẤN THIẾT KẾ,
QUẢN LÝ DỰ ÁN VÀ PHÁT
TRIỂN CÔNG NGHỆ DMT

DMT
Design-Management-Technology

Tầng 3, Tòa nhà Vimeco, Lô E9
Đường Phạm Hùng, Quận Cầu Giấy, Hà Nội
Tel: 0942 801 777
Email: trungnguyen@dmtnet.vn

NGUYỄN THÀNH TRUNG

CHỦ NHIỆM THIẾT KẾ

KTS. ĐINH HÀ SƠN THUY

CHỦ TRÌ

KTS. ĐINH HÀ SƠN THUY

THIẾT KẾ

KTS. HÀ VĂN BÌNH

KIỂM

KTS. TRẦN VĂN NGHỊ

TÊN BẢN VẼ:

XƯỞNG SẢN XUẤT - NHÀ 13

TÊN BẢN VẼ:

MẶT BẰNG NHÀ XƯỞNG


SỐ HỢP ĐỒNG:

GIAI ĐOẠN: HS TKCS

TỶ LỆ BẢN VẼ:

NGÀY HT: 2025

SỐ HIỆU BẢN VẼ: KT-01

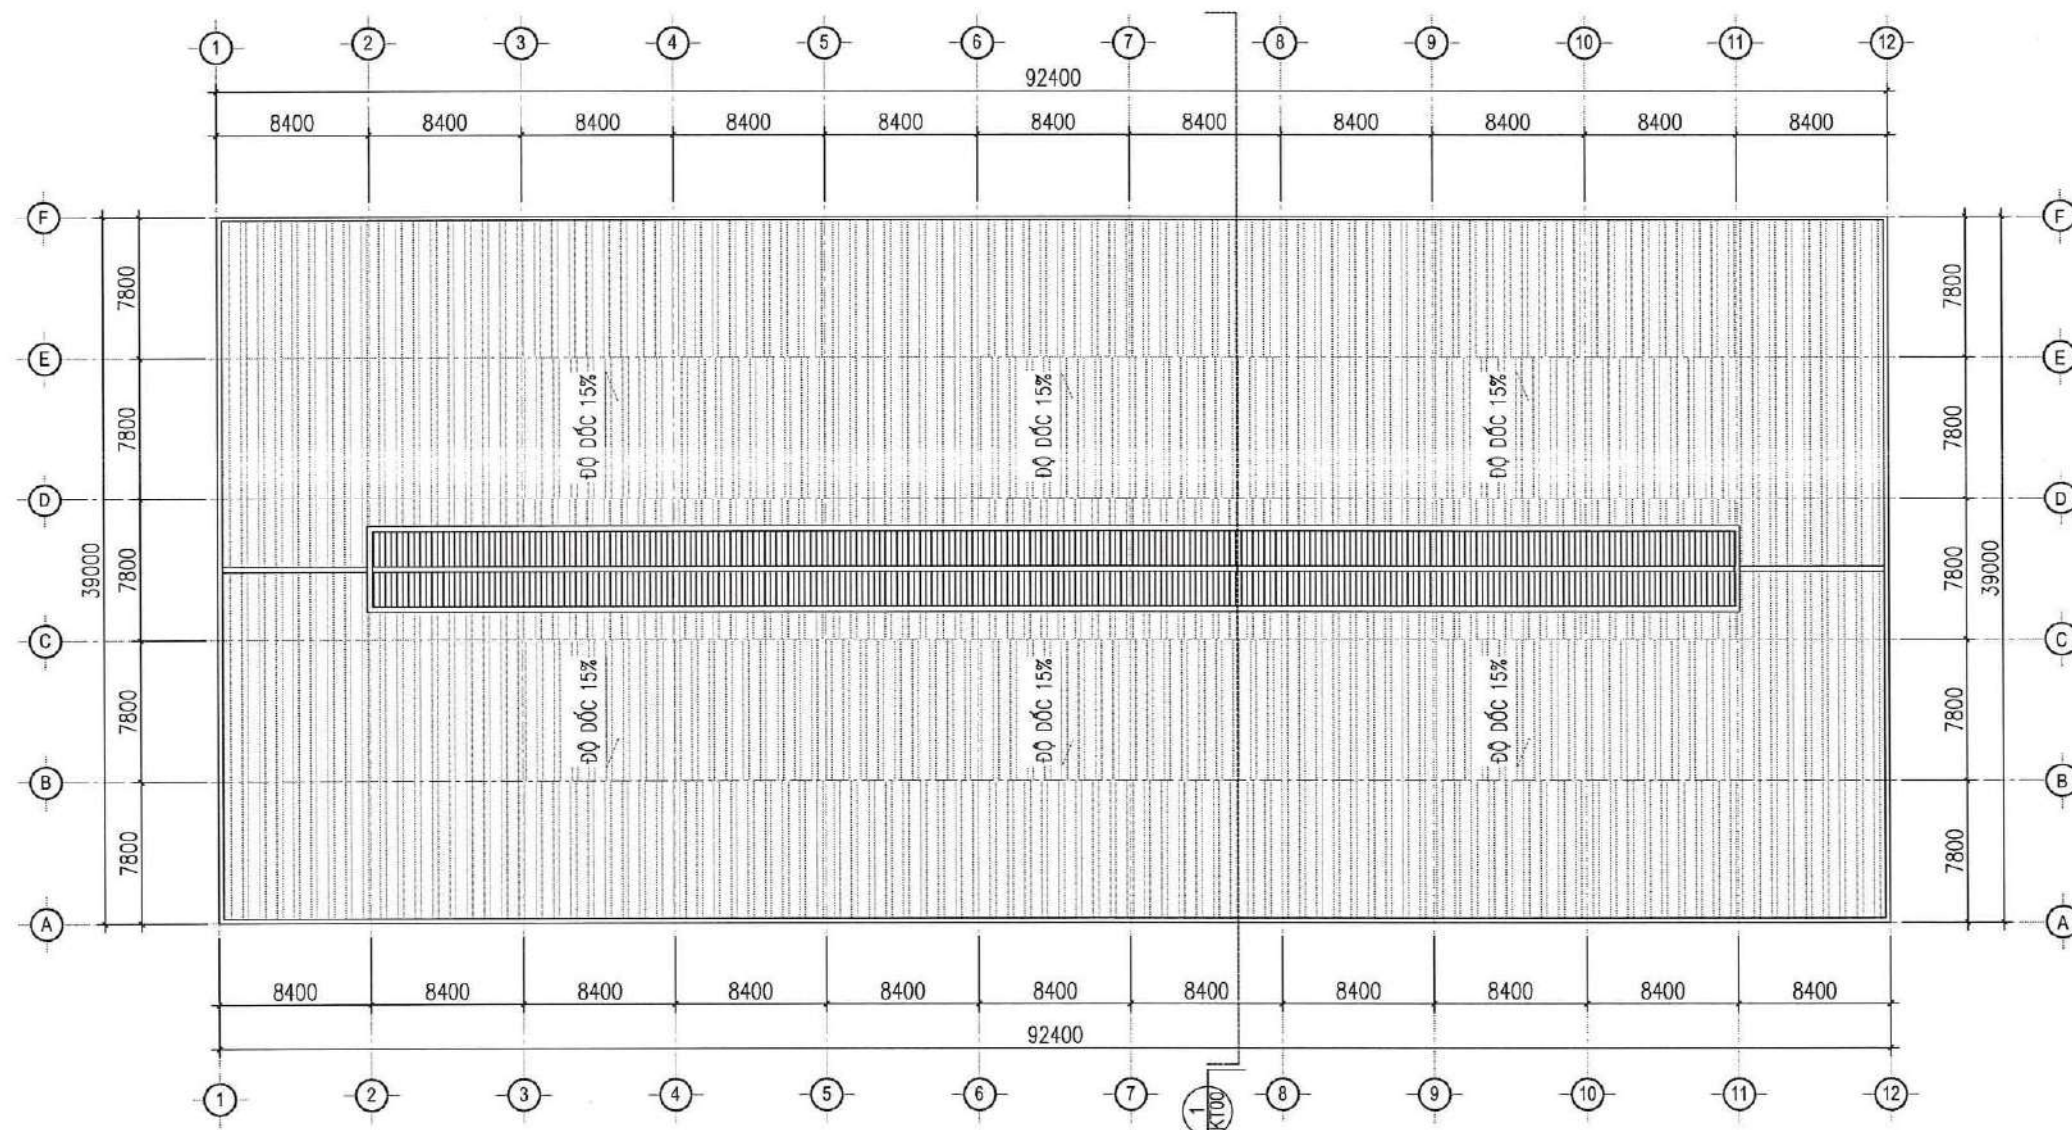

MẶT BẰNG MÁI

GHI CHÚ:

- NHÀ XƯỞNG ĐƯỢC THIẾT KẾ VỚI DIỆN TÍCH 39M X 126M. KHUNG THÉP TIỀN CHẾ, TƯỜNG THÙNG TÔN SÓNG
- HỆ THỐNG CHỊU LỰC CHÍNH LÀ CỘT THÉP, HỆ THỐNG MÁI BẰNG VÀ KÈO THÉP TIỀN CHẾ KẾT HỢP VỚI MÁI TÔN SÓNG.
- CÔNG TRÌNH ĐƯỢC SỬ DỤNG MÓNG CỌC BÊ TÔNG CỐT THÉP ĐỔ LIÊN KHỐI MÁC 250#.
- CÔNG TRÌNH CHỊU LỬA BẬC IV.
- CÔNG TRÌNH SẢN XUẤT HẠNG



GHI CHÚ:

CHỦ ĐẦU TƯ:

**CÔNG TY TNHH MÔI TRƯỜNG XANH
MIỀN TRUNG**

DỰ ÁN:

**NHÀ MÁY XỬ LÝ RÁC THẢI SINH HOẠT
HUYỆN QUẢNG TRẠCH VÀ THỊ XÃ BA ĐỒN**

ĐỊA ĐIỂM:

**XÃ QUẢNG LƯU VÀ XÃ QUẢNG TIỀN
HUYỆN QUẢNG TRẠCH, TỈNH QUẢNG BÌNH**

**CÔNG TY CP TƯ VẤN THIẾT KẾ,
QUẢN LÝ DỰ ÁN VÀ PHÁT
TRIỂN CÔNG NGHỆ DMT**

DMT
Design-Management-Technology

Tầng 3, Tòa nhà Vinaco, Lô E9
Đường Phạm Hùng, Quận Cầu Giấy, Hà Nội
Tel: 0942 001 777
Email: tuongtrung@dmtnet.vn

NGUYỄN THANH TRUNG

CHỦ NHIỆM THIẾT KẾ

KTS. ĐINH HÀ SƠN THUY

CHỦ TRÌ

KTS. ĐINH HÀ SƠN THUY

THIẾT KẾ

KTS. HÀ VĂN BÌNH

KIỂM

KTS. TRẦN VĂN NGHỊ

HẠNG MỤC:

XƯỞNG SẢN XUẤT - NHÀ 13

TÊN BẢN VẼ:

MẶT BẰNG ĐỊNH MÁI


SỐ HỢP ĐỒNG:

GIAI ĐOẠN: **HS TKCS**

TỶ LỆ BẢN VẼ:

NGÀY HT: **2025**

SỐ HIỆU BẢN VẼ: **KT-02**

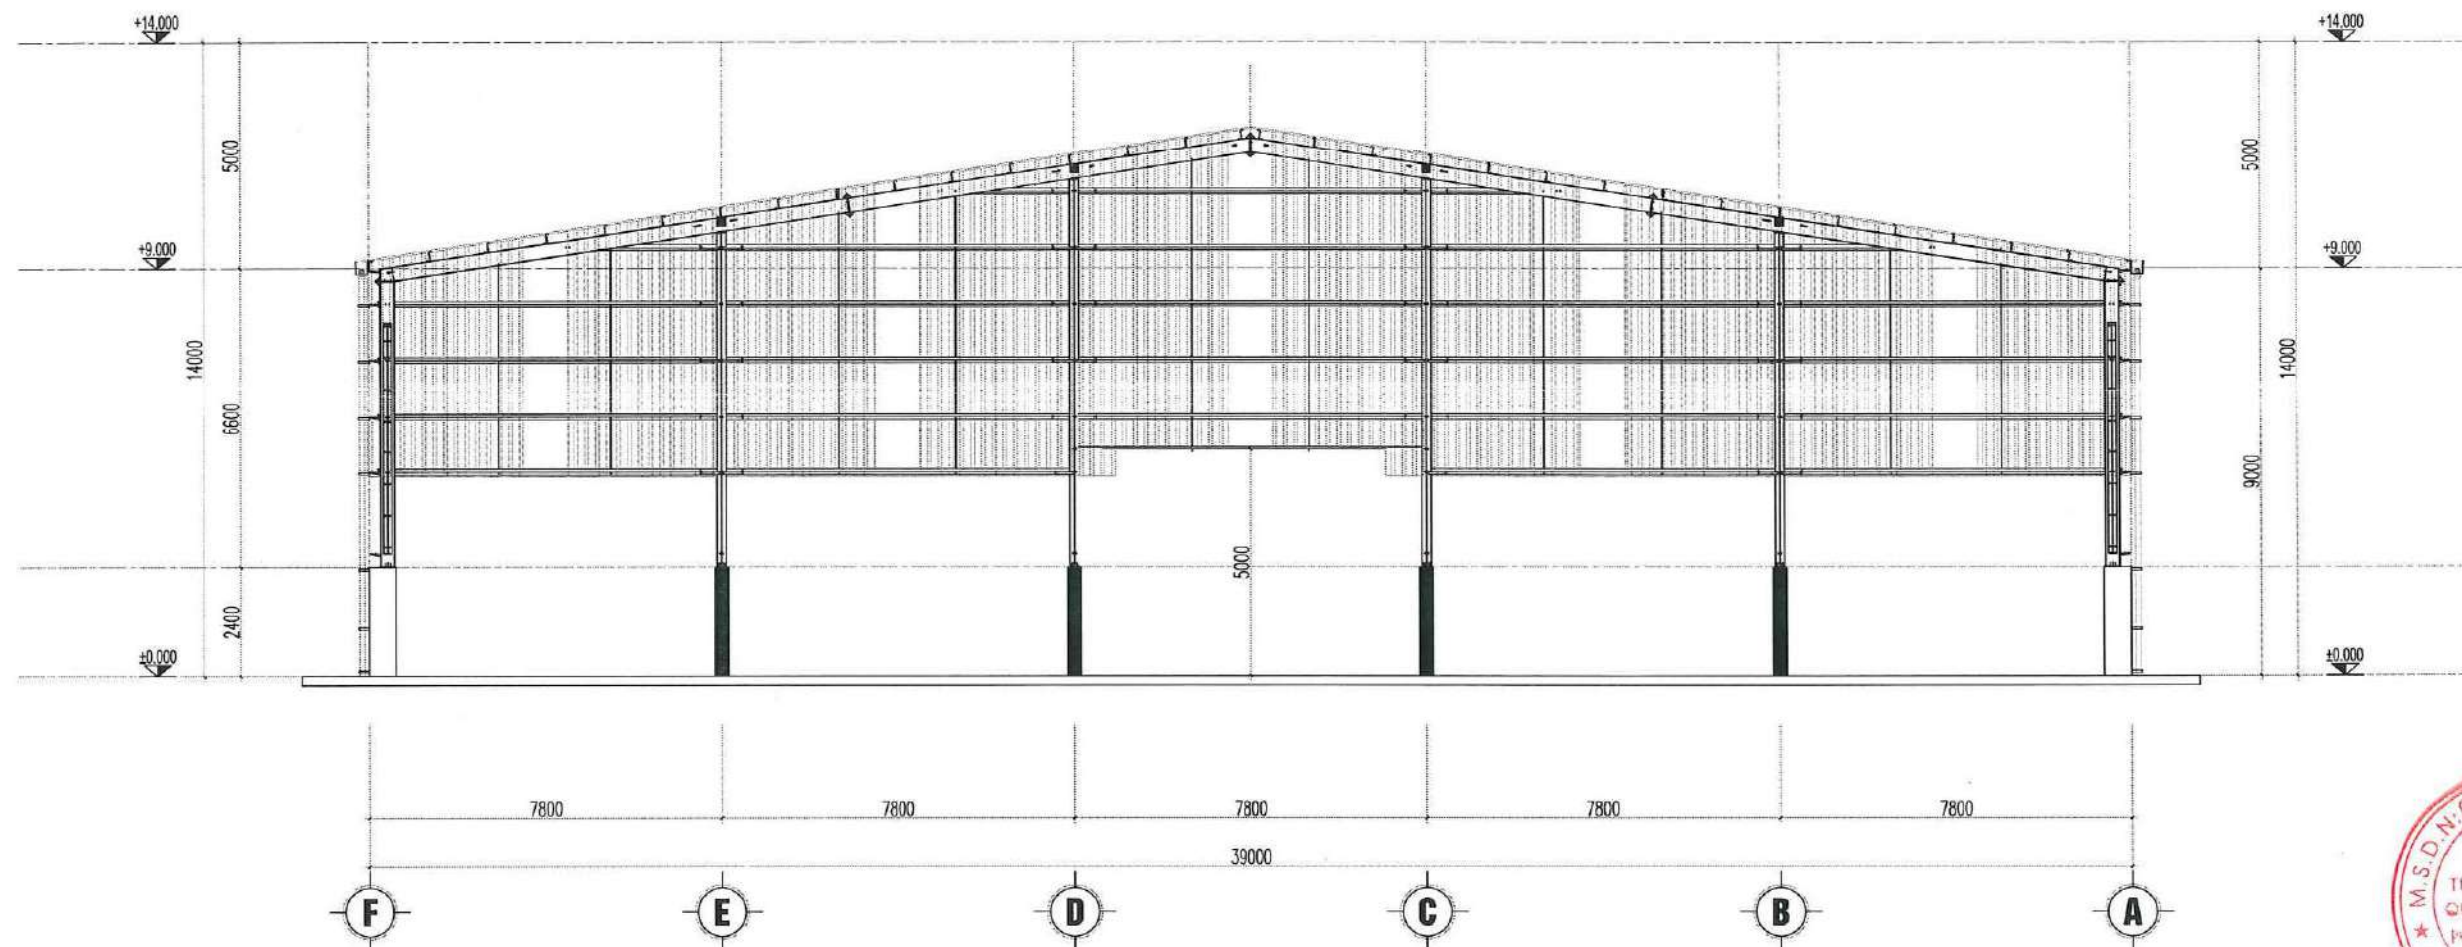

MẶT ĐỨNG HỒI TRỰC 1

THÀNH ĐƠN
Ngày tháng năm 20
Tỷ lệ

GHI CHÚ:

CHỦ ĐẦU TƯ:

CÔNG TY TNHH MÔI TRƯỜNG XANH
MIỀN TRUNG

DỰ ÁN:

NHÀ MÁY XỬ LÝ RÁC THẢI SINH HOẠT
HUYỆN QUẢNG TRẠCH VÀ THỊ XÃ BA ĐỒN

ĐỊA ĐIỂM:

XÃ QUẢNG LUY VÀ XÃ QUẢNG TIẾN
HUYỆN QUẢNG TRẠCH, TỈNH QUẢNG BÌNH

CÔNG TY CP TƯ VẤN THIẾT KẾ,
QUẢN LÝ DỰ ÁN VÀ PHÁT
TRIỂN CÔNG NGHỆ DMT

DMT
Design-Management-Technology

Tầng 3, Tòa nhà Vimeco, L5 E9
Đường Phạm Hùng, Quận Cầu Giấy, Hà Nội
Tel: 0942.801.777
Email: truongphuyen@dmtnet.vn

NGUYỄN THANH TRUNG

CHỦ NHIỆM THIẾT KẾ

KTS. ĐINH HÀ SƠN THUY

CHỦ THÌ

KTS. ĐINH HÀ SƠN THUY

THIẾT KẾ

KTS. HÀ VĂN BÌNH

KIỂM

KTS. TRƯỞNG VĂN NGHỊ

HẠNG MỤC:

XUỐNG SẢN XUẤT - NHÀ 13

TÊN BẢN VẼ:

MẶT ĐỨNG HỒI TRỰC 1


SỐ HỢP ĐỒNG:

GIAI ĐOẠN: HS TKCS

TỶ LỆ BẢN VẼ:

NGÀY HT: 2025

SỐ HIỆU BẢN VẼ: KT-04

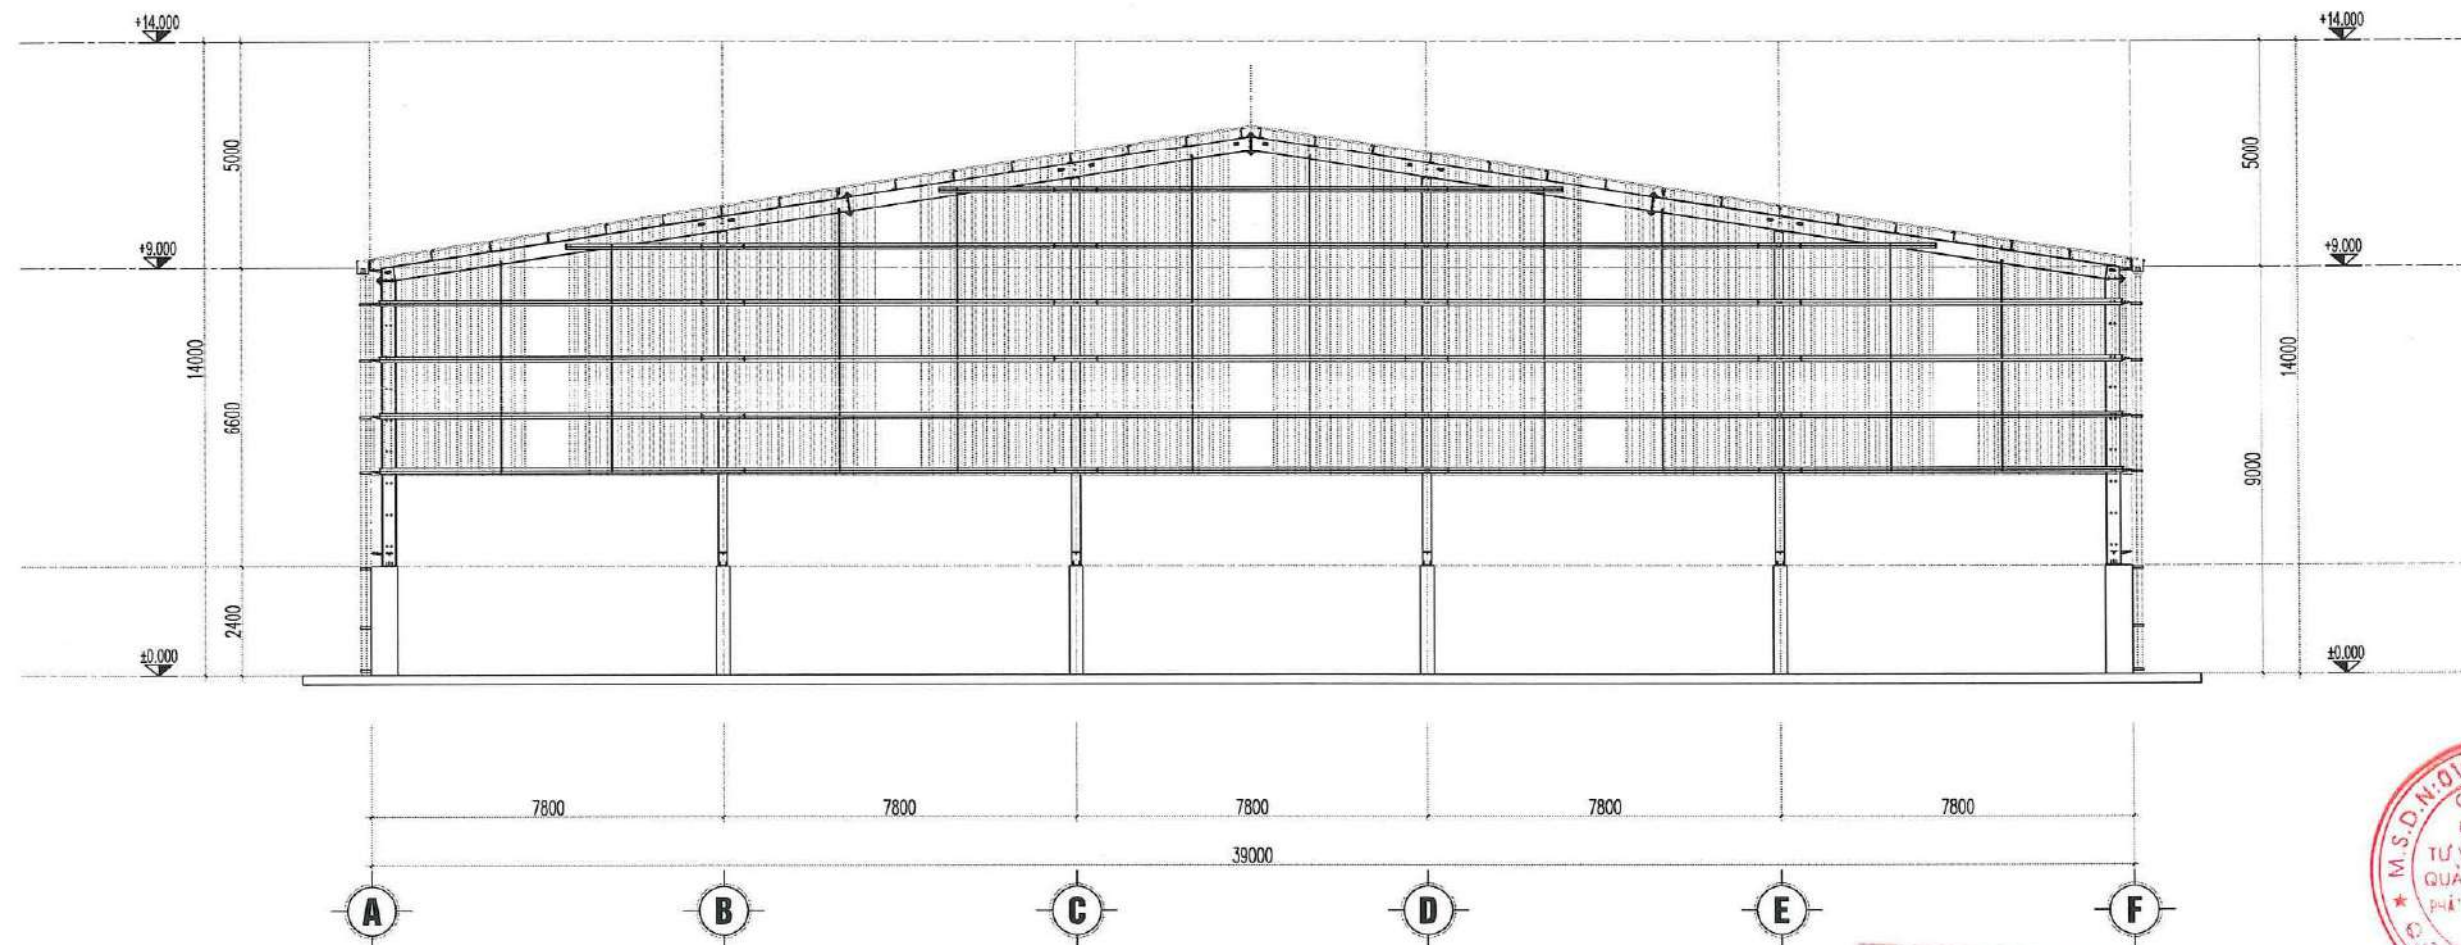

MẶT ĐỨNG HÒI TRỰC 12

SỞ XÂY DỰNG QUẢNG BÌNH
THẨM ĐỊNH
Theo văn bản số /SXD-QLX
Ngày tháng năm 20
Số tên



GHI CHÚ:

CHỦ ĐẦU TƯ:

CÔNG TY TNHH MÔI TRƯỜNG XANH
MIỀN TRUNG

DỰ ÁN:

NHÀ MÁY XỬ LÝ RÁC THẢI SINH HOẠT
HUYỆN QUẢNG TRẠCH VÀ THỊ XÃ BÀ ĐÓN

ĐỊA ĐIỂM:

XÃ QUẢNG LƯU VÀ XÃ QUẢNG TIẾN
HUYỆN QUẢNG TRẠCH, TỈNH QUẢNG BÌNH

CÔNG TY CP TƯ VẤN THIẾT KẾ,
QUẢN LÝ DỰ ÁN VÀ PHÁT
TRIỂN CÔNG NGHỆ DMT

DMT
Design-Management-Technology

Đường 3, Tòa nhà Vimeco, Lô E9
Đường Phạm Hồng, Quận Cầu Giấy, Hà Nội
Tel: 0942 801 777
Email: truongnhan@dmtnet.vn

NGUYỄN THÀNH TRUNG

ĐẠI DIỆN THIẾT KẾ

KTS. ĐINH HÀ SƠN THUY

CHỦ TRÌ

KTS. ĐINH HÀ SƠN THUY

THIẾT KẾ

KTS. HÀ VĂN BÌNH

KIỂM

KTS. TRẦN VĂN NGHỊ

HÀNG MỤC:

XƯỞNG SẢN XUẤT - NHÀ 13

TÊN BẢN VẼ:

MẶT ĐỨNG HÒI TRỰC 16


SỐ HỢP ĐỒNG:

GIẢI ĐOẠN: HS TKCS

TỶ LỆ BẢN VẼ:

NGÀY HT: 2025

SỐ HIỆU BẢN VẼ: KT-05

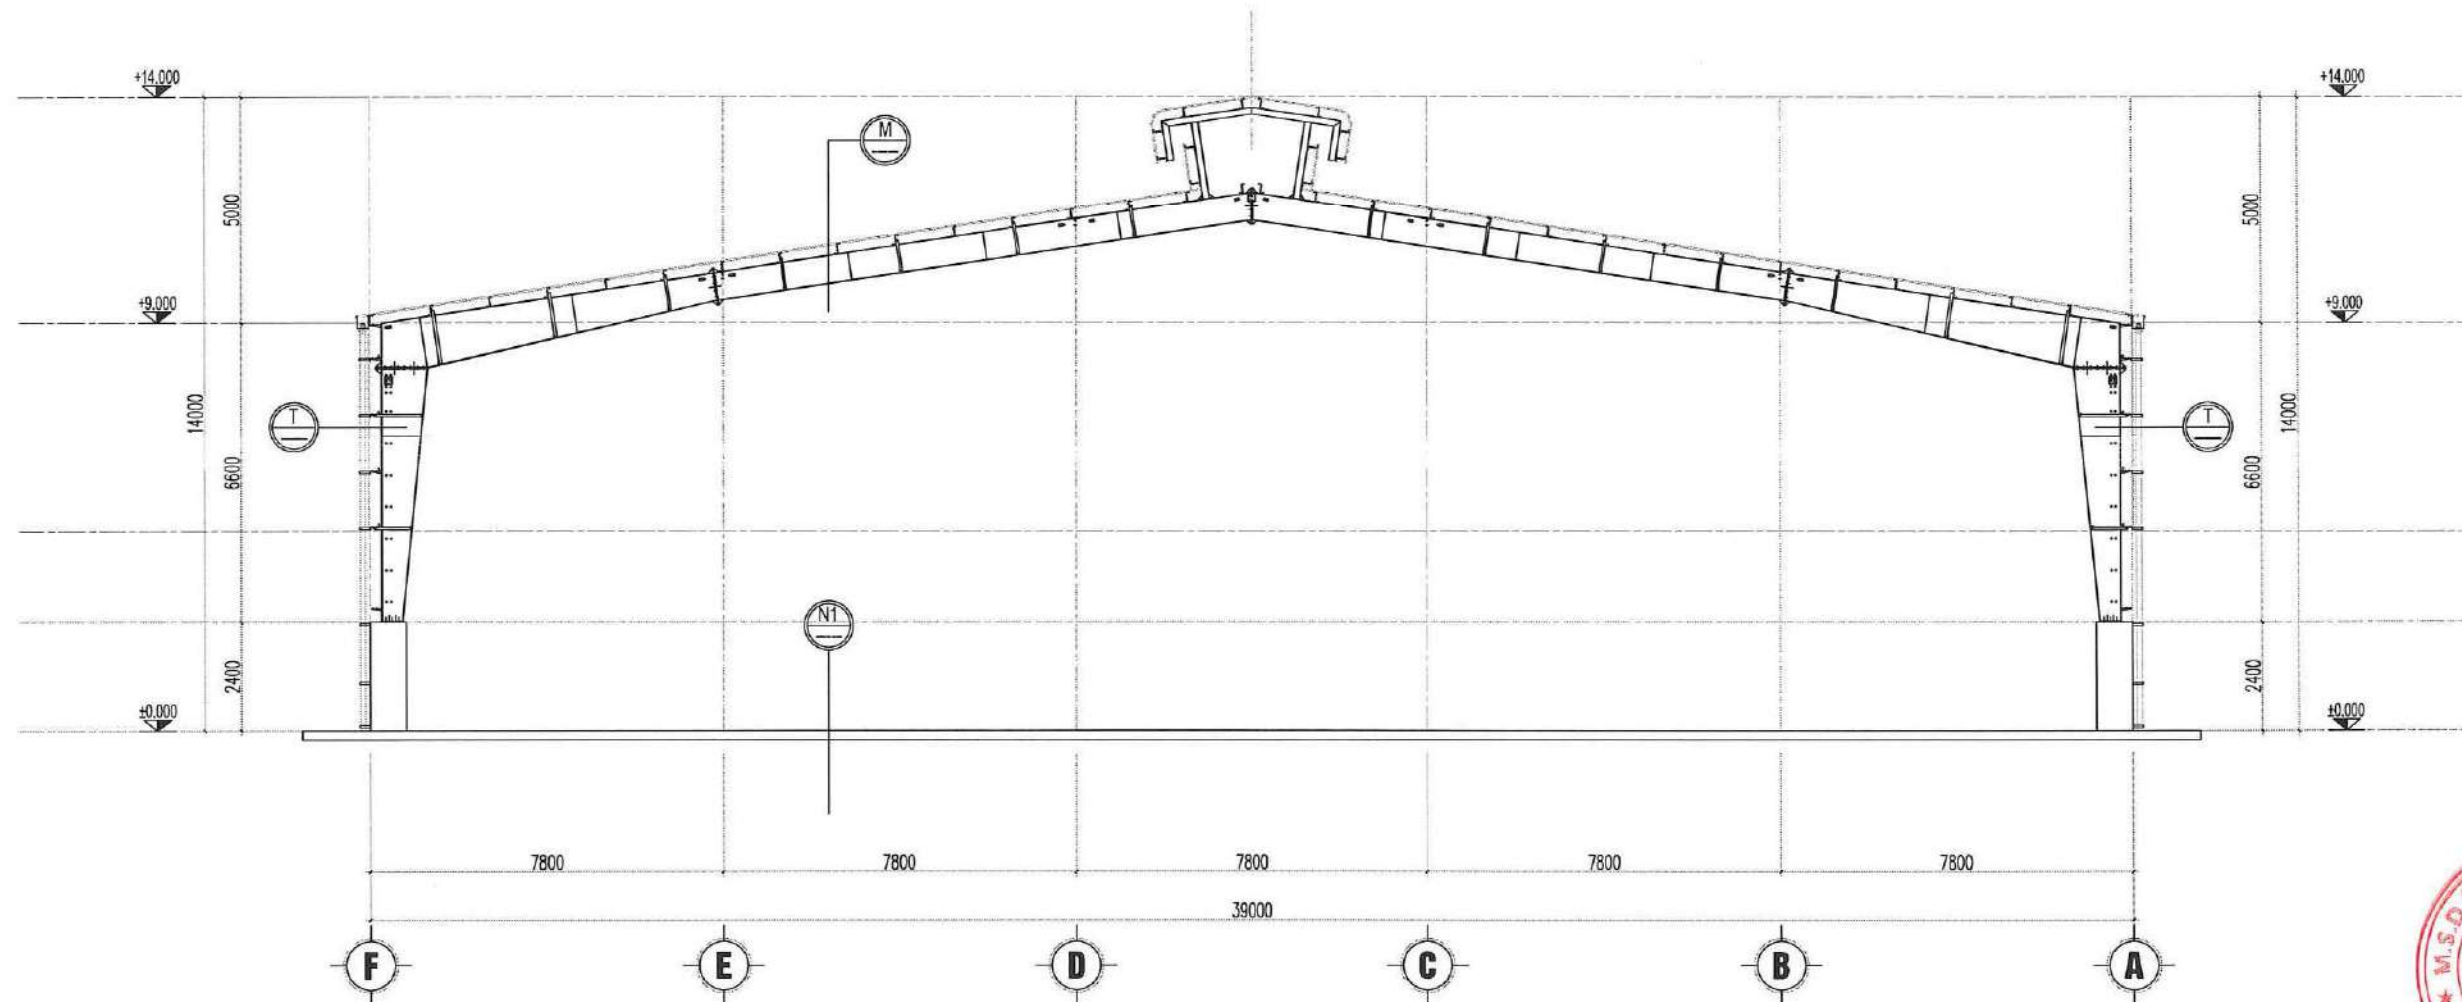

MẶT CẮT 1-1



CẤU TẠO MÁI

TÔN LD MẠ MÀU
XÀ GỖ MẠ KẼM
VÍ KÈO THÉP



CẤU TẠO TÔN TƯỜNG

TÔN LD MẠ MÀU SÓNG CN
XÀ GỖ MẠ KẼM
CỘT THÉP TIỀN



CẤU TẠO NỀN

NỀN BÊ TÔNG
NILON CHỐNG ẨM 1 LỚP DÀY 0.2MM
LỚP CẤP PHỐI ĐÁ DẪM ĐẪM CHẶT
NỀN ĐẤT ĐÁP ĐẪM CHẶT

GHI CHÚ:

CHỦ ĐẦU TƯ:

CÔNG TY TNHH MÔI TRƯỜNG XANH
MIỀN TRUNG

DỰ ÁN:

NHÀ MÁY XỬ LÝ RÁC THẢI SINH HOẠT
HUYỆN QUẢNG TRẠCH VÀ THỊ XÃ BA ĐỒN

ĐỊA ĐIỂM:

XÃ QUẢNG LƯU VÀ XÃ QUẢNG TIẾN
HUYỆN QUẢNG TRẠCH, TỈNH QUẢNG BÌNH

CÔNG TY CP TƯ VẤN THIẾT KẾ,
QUẢN LÝ DỰ ÁN VÀ PHÁT
TRIỂN CÔNG NGHỆ DMT

DMT
Design-Management-Technology

Tầng 3, Tòa nhà Vimeco, Lô E9
Đường Phạm Hùng, Quận Cầu Giấy, Hà Nội
Tel: 0942 801 777
Email: trungnguyen@dm.vn
Trần Đức

NGUYỄN THÁNH TRUNG

THU NHẬN THIẾT KẾ

KTS. ĐINH HÀ SƠN THUY

CHỦ TRÌ

KTS. ĐINH HÀ SƠN THUY

THIẾT KẾ

KTS. HÀ VĂN BÌNH

KIỂM

KTS. TRẦN VĂN NGHỊ

HẠNG MỤC:

XƯỞNG SẢN XUẤT - NHÀ 13

TÊN BẢN VẼ:

MẶT CẮT 1-1

SỐ HỢP ĐỒNG:

GIẢI ĐOẠN: HS TKCS

TỶ LỆ BẢN VẼ:

NGÀY HT: 2025

SỐ HIỆU BẢN VẼ: KT-06

CÔNG TY TNHH MÔI TRƯỜNG XANH MIỀN TRUNG

CÔNG TY CỔ PHẦN TƯ VẤN ĐẦU TƯ XÂY DỰNG ĐẤT RỒNG
THẨM TRA
Theo Văn bản số:..... <i>Đ.T.T.Đ.T.</i>
Ngày.....tháng.....năm 2025.....
Chủ trì bộ môn ký tên: <i>Trần Mạnh Hùng</i> <i>Hoa</i>

HỒ SƠ THIẾT KẾ BẢN VẼ THI CÔNG

TẬP 2: TRẠM CÂN, TRẠM XỬ LÝ NƯỚC THẢI, HỒ SINH HỌC

DỰ ÁN: NHÀ MÁY XỬ LÝ RÁC THẢI SINH HOẠT HUYỆN QUẢNG TRẠCH VÀ THỊ XÃ BA ĐỒN

ĐỊA ĐIỂM: XÃ QUẢNG LƯU VÀ XÃ QUẢNG TIẾN, HUYỆN QUẢNG TRẠCH, TỈNH QUẢNG BÌNH

CÔNG TY CỔ PHẦN ĐẦU TƯ VÀ XÂY LẮP AN ĐÔNG		
BẢN VẼ HOÀN CÔNG		
NGÀY.....THÁNG.....NĂM.....		
NGƯỜI LẬP (HỌ TÊN, CHỨC VỤ, CHỮ KÝ)	CHỈ HUY TRƯỞNG (HỌ TÊN, CHỮ KÝ)	TƯ VẤN GIÁM SÁT TRƯỞNG (HỌ TÊN, CHỨC VỤ, CHỮ KÝ)
<i>Qu</i>	<i>V. Chua</i>	<i>H</i>





CÔNG TY CỔ PHẦN TƯ VẤN THIẾT KẾ, QUẢN LÝ DỰ ÁN
VÀ PHÁT TRIỂN CÔNG NGHỆ DMT
ĐỊA CHỈ: TẦNG 3, TÒA NHÀ VIMECO, LÔ E9, ĐƯỜNG PHẠM HÙNG, HÀ NỘI

CÔNG TY TNHH MÔI TRƯỜNG XANH MIỀN TRUNG
CÔNG TY CỔ PHẦN ĐẦU TƯ VÀ XÂY LẬP AN ĐÔNG

BẢN VẼ HOÀN CÔNG

NGÀY.....THÁNG.....NĂM.....

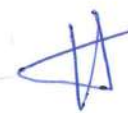NGƯỜI LẬP (HO TÊN, CHỨC VỤ, CHỮ KÝ)	CHỈ HUY TRƯỞNG (HO TÊN, CHỮ KÝ)	TƯ VẤN GIÁM SÁT TRƯỞNG (HO TÊN, CHỨC VỤ, CHỮ KÝ)
		

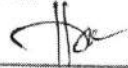CÔNG TY CỔ PHẦN TƯ VẤN ĐẦU TƯ XÂY DỰNG ĐẤT RỒNG
THẨM TRA
Theo Văn bản số:...../.....
Ngày.....tháng.....năm 20.....
Chủ trì bộ môn ký tên: 

HỒ SƠ THIẾT KẾ BẢN VẼ THI CÔNG
TẬP 2: TRẠM CÂN, TRẠM XỬ LÝ NƯỚC THẢI, HỒ SINH HỌC

DỰ ÁN: NHÀ MÁY XỬ LÝ RÁC THẢI SINH HOẠT HUYỆN QUẢNG TRẠCH VÀ THỊ XÃ BA ĐỒN


ĐỊA ĐIỂM: XÃ QUẢNG LƯU VÀ XÃ QUẢNG TIẾN, HUYỆN QUẢNG TRẠCH, TỈNH QUẢNG BÌNH

CHỦ ĐẦU TƯ
CÔNG TY TNHH MÔI TRƯỜNG XANH MIỀN TRUNG



GIÁM ĐỐC
Dinh Trung Quỳnh

ĐƠN VỊ TƯ VẤN THIẾT KẾ
CÔNG TY CỔ PHẦN TƯ VẤN THIẾT KẾ, QUẢN LÝ DỰ ÁN
VÀ PHÁT TRIỂN CÔNG NGHỆ DMT

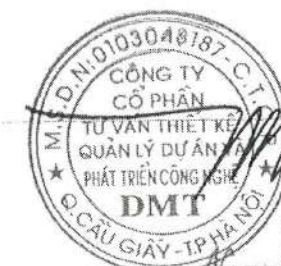

GIÁM ĐỐC
Nguyễn Thành Trung

CÔNG TY CỔ PHẦN ĐẦU TƯ VÀ XÂY LẮP AN ĐÔNG

BẢN VẼ HOÀN CÔNG

NGÀY.....THÁNG.....NĂM.....


NGƯỜI LẬP (HO TÊN, CHỨC VỤ, CHỮ KÝ)	CHỈ HUY TRƯỞNG (HO TÊN, CHỮ KÝ)	TƯ VẤN GIÁM SÁT TRƯỞNG (HO TÊN, CHỨC VỤ, CHỮ KÝ)
		

CÔNG TY CỔ PHẦN TƯ VẤN
ĐẦU TƯ XÂY DỰNG ĐẤT RỒNG

THẨM TRA

Theo Văn bản số:...../.....

Ngày.....tháng.....năm 20.....

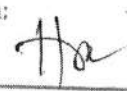Chủ trì bộ môn ký tên: 

STT	KÝ HIỆU	TÊN BẢN VẼ	KHỔ GIẤY
THÔNG TIN CHUNG			
1	KC-01	DANH MỤC BẢN VẼ	A3
MẶT BẰNG			
2	KC-02	MÓNG TRẠM CÂN Ô TÔ 80 TẤN, 3X18M	A3
3	KC-03	MÓNG TRẠM CÂN Ô TÔ 80 TẤN, 3X18M	A3
4	KC-04	MẶT CẮT 1-1, 2-2	A3
5	KC-05	MẶT CẮT 3-3, 4-4, 5-5	A3
6	KC-06	MÓNG TRẠM CÂN Ô TÔ 80 TẤN, 3X18M	A3
THÔNG KÊ KHỐI LƯỢNG			
7	KC-07	THÔNG KÊ KHỐI LƯỢNG	A3

GHI CHÚ:

CHỦ ĐẦU TƯ:
CÔNG TY TNHH MÔI TRƯỜNG XANH
MIỀN TRUNG

DIỆN:
NHÀ MÁY XỬ LÝ NẮC THẢI SINH HOẠT
HUYỆN QUẢNG TRẠCH VÀ THỊ XÃ BA ĐƠN

ĐỊA ĐIỂM:
XÃ QUẢNG LƯU VÀ XÃ QUẢNG TIẾN
HUYỆN QUẢNG TRẠCH, TỈNH QUẢNG BÌNH

CÔNG TY CP TƯ VẤN THIẾT KẾ,
QUẢN LÝ DỰ ÁN VÀ PHÁT
TRIỂN CÔNG NGHỆ DMT

DMT
Design-Management-Technology

Tầng 3, Toà nhà Vimeco, Lô E9
Đường Phạm Hùng, Quận Cầu Giấy, Hà Nội
Số 0942 801 777
Email: trung.yeh@dmr.net.vn

GIAM ĐỐC
TƯ VẤN
QUẢN LÝ
PHÁT TRIỂN
ĐIỀU HÀNH

NGUYỄN THANH TRUNG
TRƯỞNG THIẾT KẾ

KTS. ĐINH HÀ SON THUY
CHỦ TRÌ

KS. NGUYỄN SỸ TUẤN
THIẾT KẾ

KS. NGUYỄN LÊ ĐẠT
KIỂM

KTS. TRẦN VĂN NGHỊ

HẠNG MỤC:
TRẠM CÂN 80T

TÊN BẢN VẼ:
DANH MỤC BẢN VẼ


SỐ HỢP ĐỒNG:

GIẢI ĐOẠN: HS TKTC

TỶ LỆ BẢN VẼ:

NGÀY HT: 2025

SỐ HIỆU BẢN VẼ: KC-01

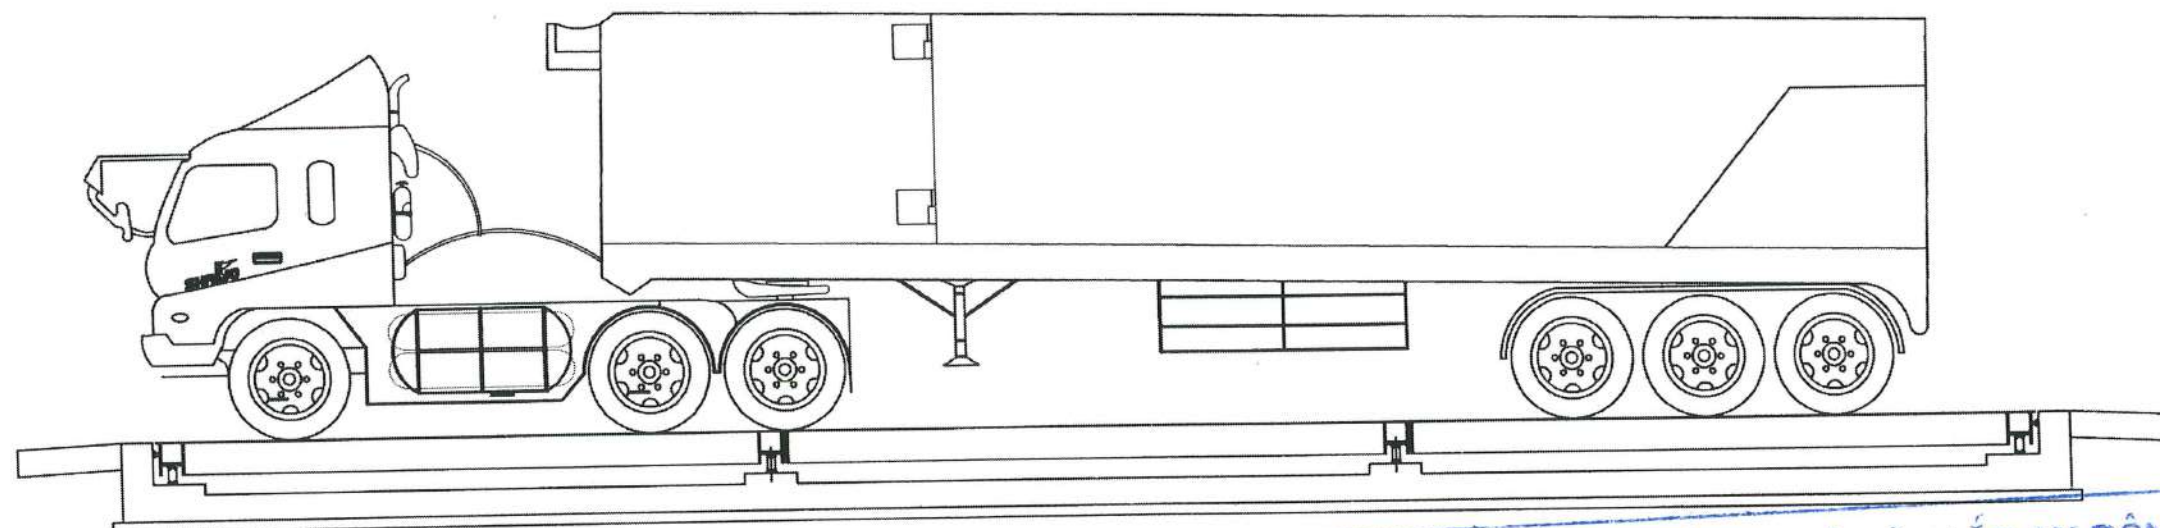

CÔNG TY CỔ PHẦN TƯ VẤN
ĐẦU TƯ XÂY DỰNG ĐẤT RỒNG

THẨM TRA

Theo Văn bản số:...../.....

Ngày.....tháng.....năm 20.....

Chủ trì bộ môn ký tên:

BẢN VẼ MÓNG CÂN
TRẠM CÂN Ô TÔ ĐIỆN TỬ 80 TẤN
KÍCH THƯỚC 3 X 18 M

CÔNG TY CỔ PHẦN ĐẦU TƯ VÀ XÂY LẮP AN ĐÔNG

BẢN VẼ HOÀN CÔNG

NGÀY.....THÁNG.....NĂM.....

NGƯỜI LẬP (HO TÊN, CHỨC VỤ, CHỮ KÝ)	CHỈ HUY TRƯỞNG (HO TÊN, CHỮ KÝ)	TƯ VẤN GIÁM SÁT TRƯỞNG (HO TÊN, CHỨC VỤ, CHỮ KÝ)



GHI CHÚ:

CHỦ ĐẦU TƯ:
CÔNG TY TNHH MÔI TRƯỜNG XANH
MIỀN TRUNG

DỰ ÁN:
NHÀ MÁY XỬ LÝ RÁC THẢI SINH HOẠT
HUYỆN QUẢNG TRẠCH VÀ THỊ XÃ BA ĐỒN

ĐỊA ĐIỂM:
XÃ QUẢNG LƯU VÀ XÃ QUẢNG TIẾN
HUYỆN QUẢNG TRẠCH, TỈNH QUẢNG BÌNH

CÔNG TY CP TƯ VẤN THIẾT KẾ,
QUẢN LÝ DỰ ÁN VÀ PHÁT
TRIỂN CÔNG NGHỆ DMT

Design Management Technology

CÔNG TY
TƯ VẤN
QUẢN LÝ
PHÁT TRIỂN
CÔNG NGHỆ

ĐIỂM ĐỌC
CÔNG NGHỆ

NGUYỄN THÀNH TRUNG

CHỨC NHIỆM THIẾT KẾ

KTS. ĐINH HÀ SƠN THUY

CHỦ TRÌ

KS. NGUYỄN SỸ TUÂN

THIẾT KẾ

KS. NGUYỄN LÊ ĐẠT

KIỂM

KTS. TRẦN VĂN NGHỊ

HẠNG MỤC:

TRẠM CÂN 80T

TÊN BẢN VẼ:

MÓNG TRẠM CÂN Ô TÔ
80 TẤN, 3 X 18 MẾT


SỐ HỢP ĐỒNG:

GIẢI ĐOẠN: HS TKTC

TỶ LỆ BẢN VẼ:


NGÀY HT: 2025

SỐ HIỆU BẢN VẼ: KC-02

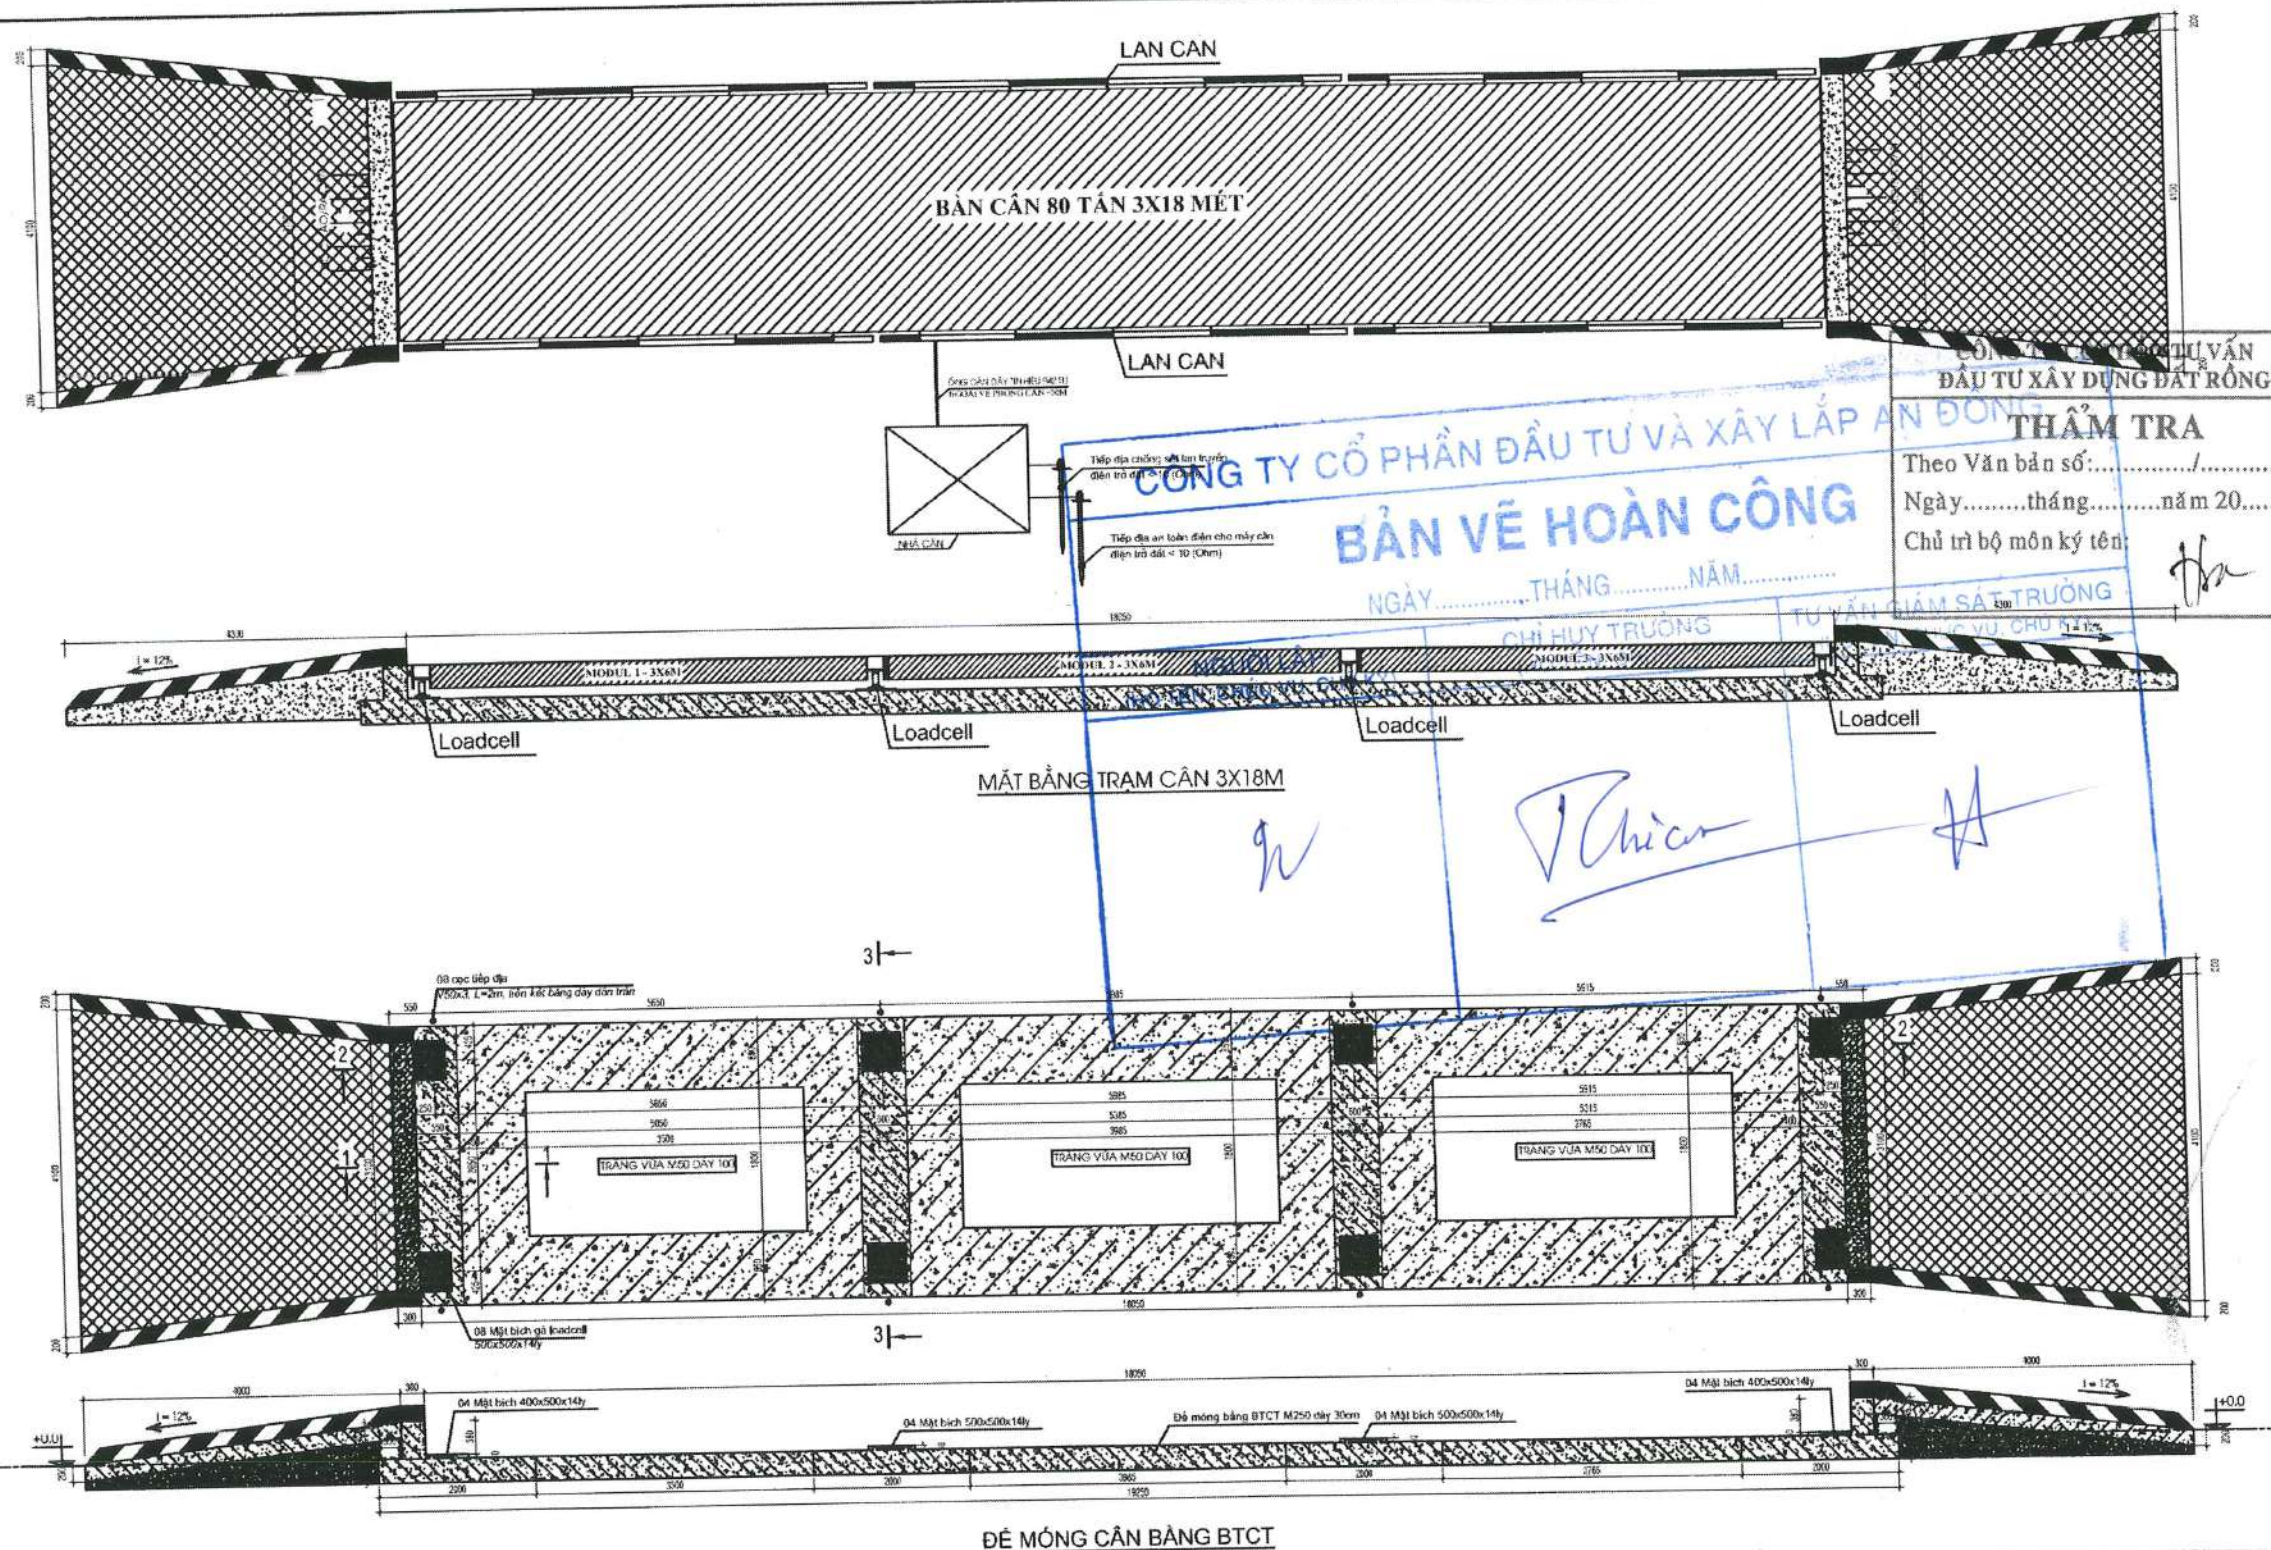

GHI CHÚ:

- ống dẫn dây tín hiệu Fi42 được đặt trước khi đổ nền bê tông, chịu được nhiệt độ và va đập. Chỉ sử dụng lõi và có dây chờ luồn sẵn bên trong ống
- Cân điều chỉnh độ cao Cos 0.0 cho phù hợp với hiện trạng mặt bằng thi công
- Đơn vị thi công móng chú ý: Điện trở hệ tiếp địa chống sét và tiếp địa an toàn điện < 10 (Ohm)

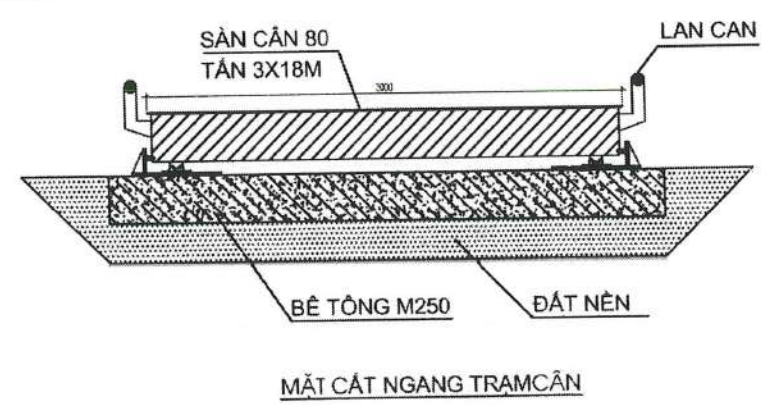

MẶT CẮT NGANG TRAM CÂN

GHI CHÚ:

CHỦ ĐẦU TƯ:
CÔNG TY TNHH MÔI TRƯỜNG XANH MIỀN TRUNG

DỰ ÁN:
NHÀ MÁY XỬ LÝ RÁC THẢI SINH HOẠT HUYỆN QUẢNG TRẠCH VÀ THỊ XÃ BÀ ĐỒN

ĐỊA ĐIỂM:
Xã Quảng Lưu và Xã Quảng Tiến, Huyện Quảng Trách, Tỉnh Quảng Bình

CÔNG TY CP TƯ VẤN THIẾT KẾ, QUẢN LÝ DỰ ÁN VÀ PHÁT TRIỂN CÔNG NGHỆ DMT



Tầng 3, Tòa nhà Vimeco, Lô E9
Đường Phạm Hùng, Quận Cầu Giấy, Hà Nội
Tel: 0942 801 777
Email: tungnguyendmt.net.vn
CÔNG NGHỆ
NGUYỄN THÀNH TRUNG
CHỦ NHIỆM THIẾT KẾ

KTS. ĐINH HÀ SƠN THUY
CHỦ TRÌ

KS. NGUYỄN SỸ TUÂN
THIẾT KẾ

KS. NGUYỄN LÊ ĐẠT
KIỂM

KTS. TRẦN VĂN NGHỊ

HẠNG MỤC:

TRẠM CÂN 80T

TÊN BẢN VẼ:

MẶT BẰNG TRẠM CÂN 80 TẤN, 3 X 18 MÉT


SỐ HỢP ĐỒNG:

GIẢI ĐOẠN: HS TKTC


TỶ LỆ BẢN VẼ:

NGÀY HT: 2025



SỐ HIỆU BẢN VẼ: **KC-03**

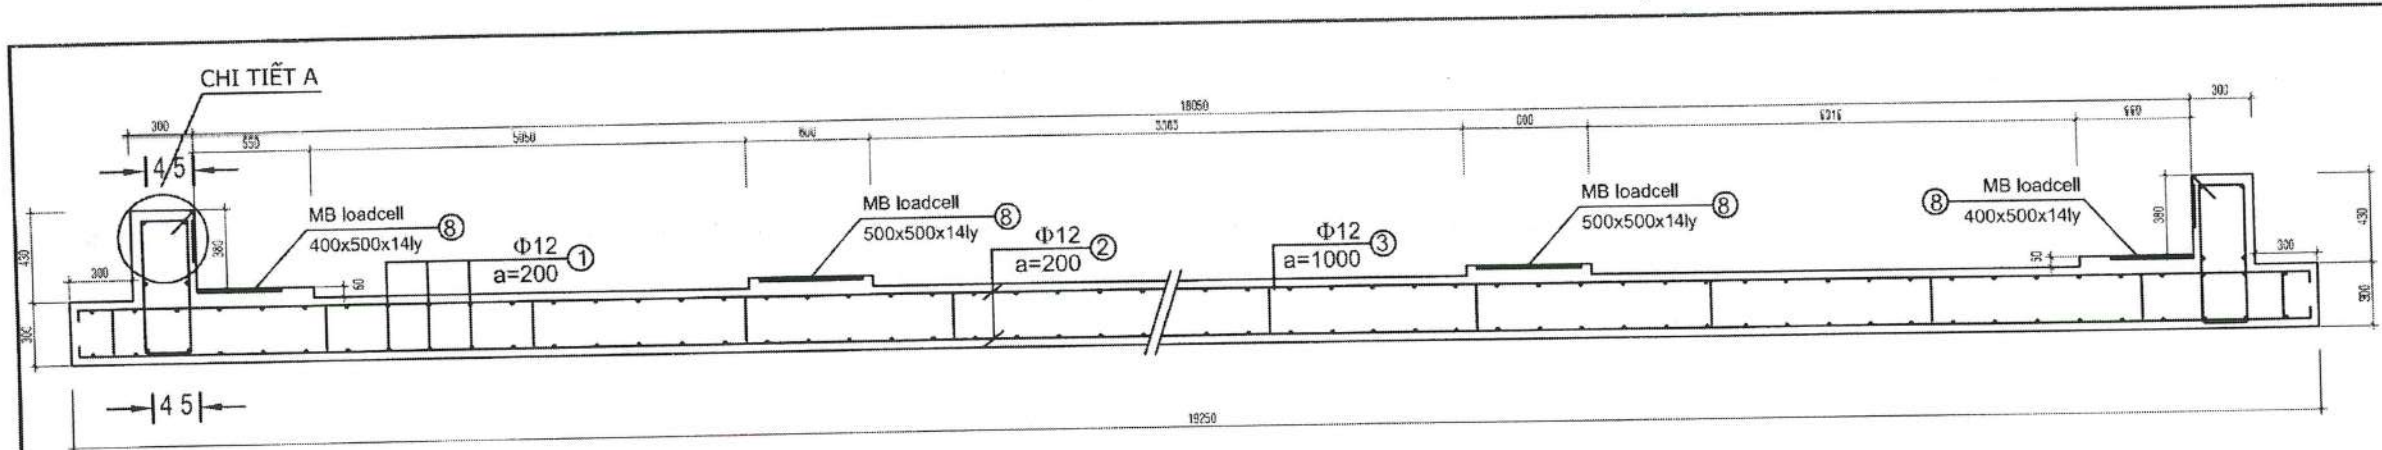

MẶT CẮT 2-2

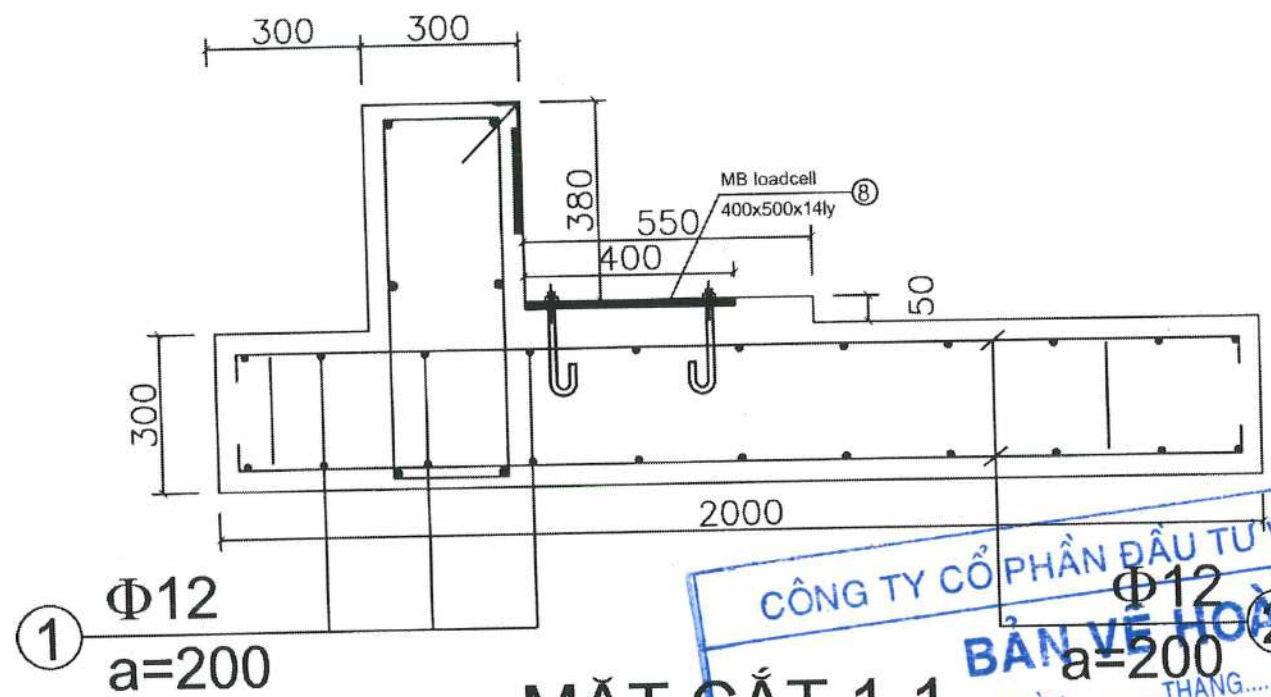

MẶT CẮT 1-1

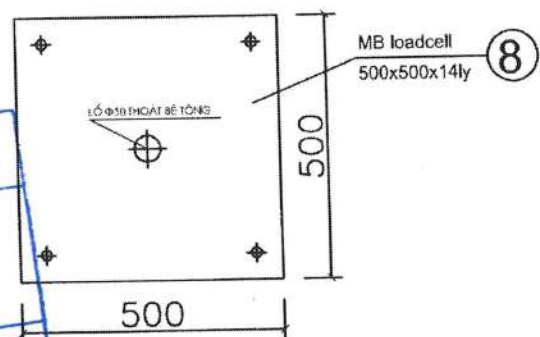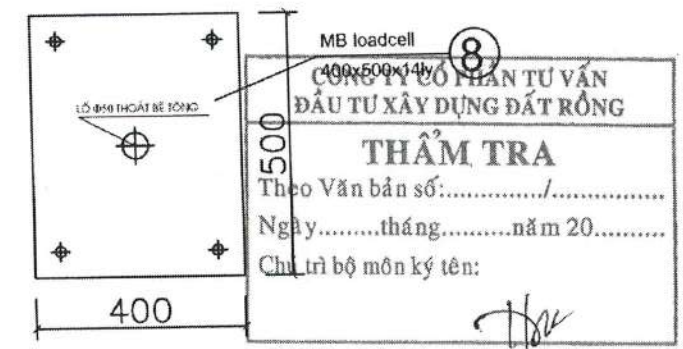

ĐỊNH VỊ MB LOADCELL

CÔNG TY CỔ PHẦN ĐẦU TƯ VÀ XÂY LẮP AN ĐÔNG
BẢN VẼ HOÀN CÔNG
 NGÀY.....THÁNG.....NĂM.....
 NGƯỜI LẬP (HO TÊN, CHỨC VỤ, CHỮ KÝ).....
 CHỈ HUY TRƯỞNG (HO TÊN, CHỮ KÝ).....
 TỰ VẤN GIÁM SÁT TRƯỞNG (HO TÊN, CHỨC VỤ, CHỮ KÝ).....

- GHI CHÚ:
- Kích thước ghi trên bản vẽ là mm
 - Thép V50x5 hàn thép râu neo vào bê tông
 - Cường độ đất nền tại vị trí lắp cân $R_{tc} > 1.3 \text{ kg/cm}^2$
 - Bê tông móng, đường dốc lên sàn cân, gờ chắn mức 250 đá 1x2.
 - Bê tông móng trạm cân đá 1x2 mức 250
 - Thép móng dùng loại có đường kính $D \leq 10$, có $R_a = 2100 \text{ KG/cm}^2$.
 - Thép móng dùng loại có đường kính $D \leq 18$, có $R_a = 2700 \text{ KG/cm}^2$.
 - Thép móng dùng loại có đường kính $D > 18$, có $R_a = 3600 \text{ KG/cm}^2$.
 - Hệ tiếp địa móng cân đạt điện trở $< 10 \text{ (Ohm)}$, các cọc tiếp địa liên kết với nhau bằng dây dẫn trần (thép fi10) và liên kết vào mặt bích loadcell, do bên xây dựng móng thi công.
 - Đơn vị thi công cung cấp toàn bộ vật tư trong bản vẽ, ngoại trừ: bàn cân và thiết bị cân

GHI CHÚ:

CHỦ ĐẦU TƯ:

CÔNG TY TNHH MÔI TRƯỜNG XANH MIỀN TRUNG

DIỆN:

NHÀ MÁY XỬ LÝ RÁC THỦ SINH HOẠT HUYỆN QUẢNG TRẠCH VÀ THỊ XÃ BÀ ĐƠN

DIỆN:

XÃ QUẢNG LƯU VÀ XÃ QUẢNG TIỀN HUYỆN QUẢNG TRẠCH, TỈNH QUẢNG BÌNH

CÔNG TY CP TƯ VẤN THIẾT KẾ QUẢN LÝ DỰ ÁN VÀ PHÁT TRIỂN CÔNG NGHỆ DMT

DMT
 Design-Management-Technology

Tầng 3, Tòa nhà Vimeco, Lô E9 Đường Phạm Hùng, Quận Cầu Giấy, Hà Nội
 Tel: 0942 801 777 Email: hungntruyen@dmtnet.vn

GIÁM ĐỐC THIẾT KẾ: NGUYỄN THANH TRUNG

CHỦ NHIỆM THIẾT KẾ: KTS. DINH HÀ SƠN THUY

CHỮ TRƯ: KS. NGUYỄN SỸ TUÂN

THIẾT KẾ: KS. NGUYỄN LÊ ĐẠT


KIỂM: KTS. TRẦN VĂN NGHỊ

HẠNG MỤC: TRẠM CÂN 80T

TÊN BẢN VẼ: **MẶT CẮT 1-1, 2-2**

SỐ HỢP ĐỒNG: HS TKTC

GIẢI ĐOẠN: TỶ LỆ BẢN VẼ: NGÀY HT: 2025 SỐ HIỆU BẢN VẼ: KC-04

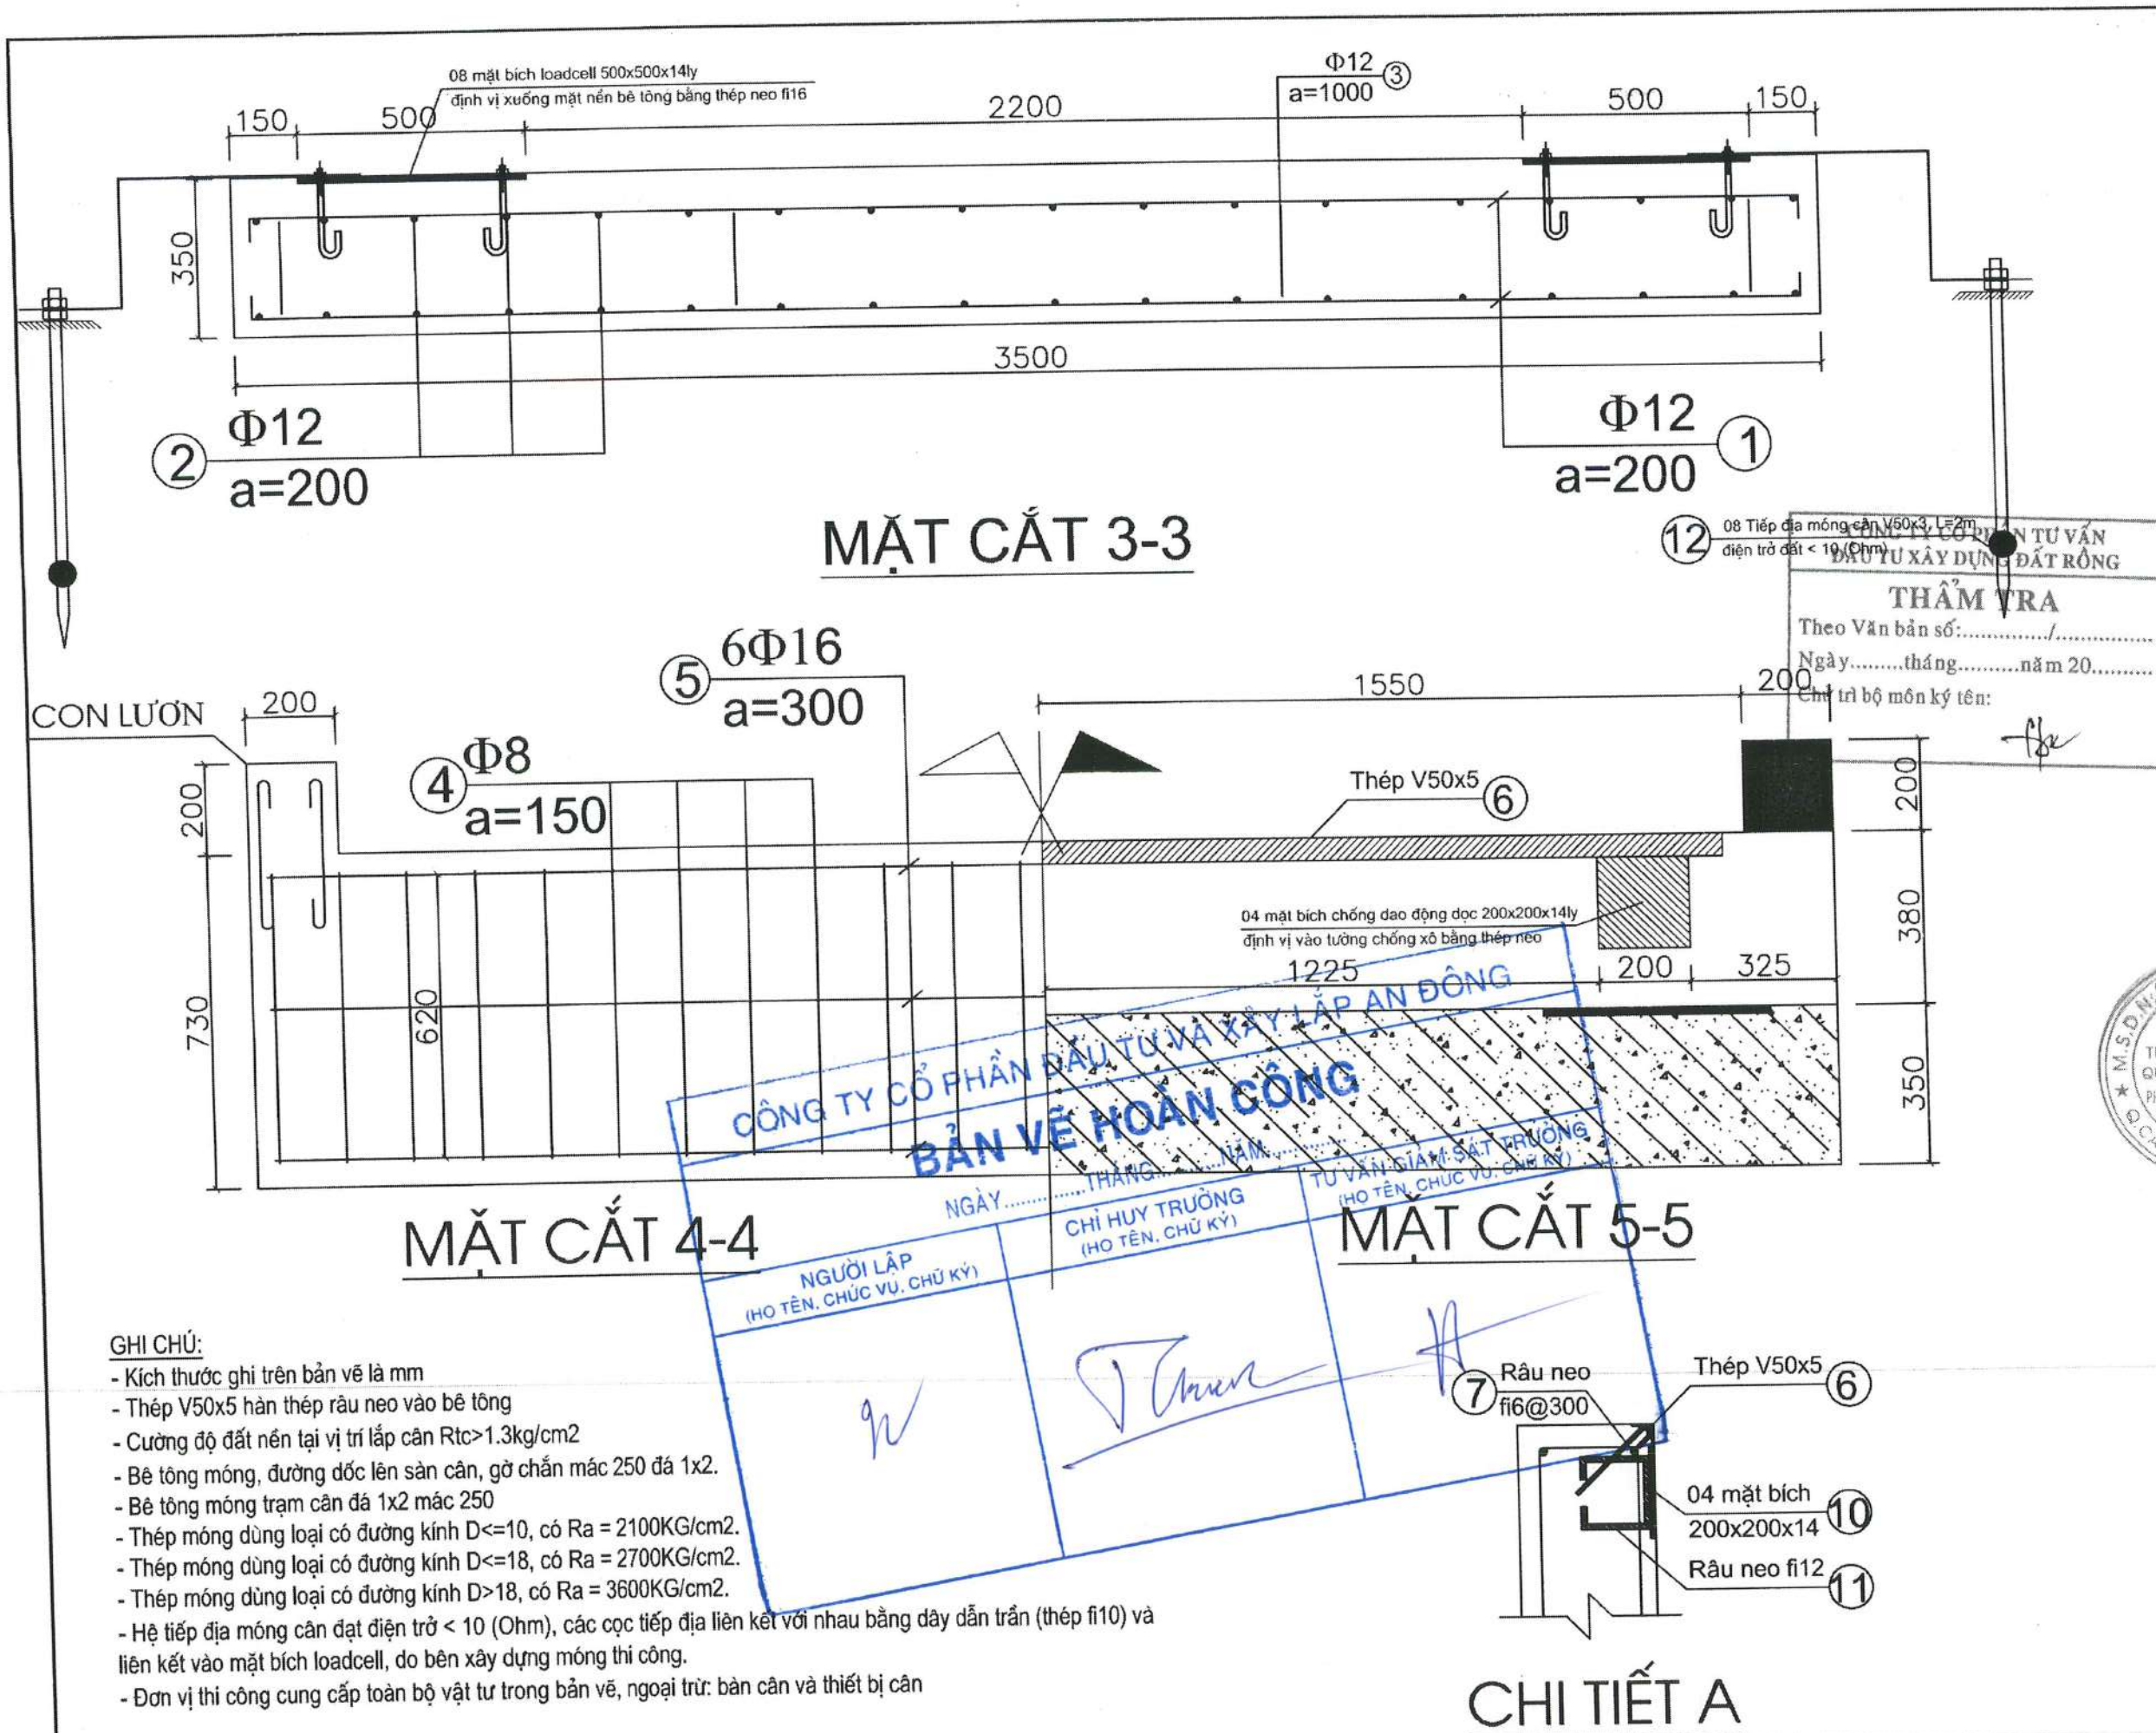

GHI CHÚ:

- Kích thước ghi trên bản vẽ là mm
- Thép V50x5 hàn thép râu neo vào bê tông
- Cường độ đất nền tại vị trí lắp cân $R_{tc} > 1.3 \text{ kg/cm}^2$
- Bê tông móng, đường dốc lên sàn cân, gờ chắn mức 250 đá 1x2.
- Bê tông móng trạm cân đá 1x2 mức 250
- Thép móng dùng loại có đường kính $D \leq 10$, có $R_a = 2100 \text{ KG/cm}^2$.
- Thép móng dùng loại có đường kính $D \leq 18$, có $R_a = 2700 \text{ KG/cm}^2$.
- Thép móng dùng loại có đường kính $D > 18$, có $R_a = 3600 \text{ KG/cm}^2$.
- Hệ tiếp địa móng cân đạt điện trở $< 10 \text{ (Ohm)}$, các cọc tiếp địa liên kết với nhau bằng dây dẫn trần (thép f10) và liên kết vào mặt bích loadcell, do bên xây dựng móng thi công.
- Đơn vị thi công cung cấp toàn bộ vật tư trong bản vẽ, ngoại trừ: bàn cân và thiết bị cân

GHI CHÚ:

CHỦ ĐẦU TƯ:

CÔNG TY TNHH MÔI TRƯỜNG XANH
MIỀN TRUNG

ĐƠN AN:

NHÀ MÁY XỬ LÝ RÁC THẢI SINH HOẠT
HUYỆN QUẢNG TRẠCH VÀ THỊ XÃ BA ĐÓN

ĐỊA ĐIỂM:
Xã Quảng Lưu và Xã Quảng Tiến,
Huyện Quảng Trách, Tỉnh Quảng Bình

CÔNG TY CP TƯ VẤN THIẾT KẾ,
QUẢN LÝ DỰ ÁN VÀ PHÁT
TRIỂN CÔNG NGHỆ DMT

DMT
Design - Manufacture - Technology

Tầng 3, Tòa nhà Vimeco, Lô E9
Đường Phạm Hùng, Quận Cầu Giấy, Hà Nội
Tel: 0942 801 777
Email: trungquyen@dm.vn

GIÁM ĐỐC
QUẢN LÝ
PHÁT TRIỂN

NGUYỄN THANH TRUNG

CHỦ NHIỆM THIẾT KẾ

KTS. ĐINH HÀ SƠN THUY

CHỦ TRÌ

KS. NGUYỄN SỸ TUẤN

THIẾT KẾ

KS. NGUYỄN LÊ ĐẠT

KIỂM

KTS. TRẦN VĂN NGHỊ

HÀNG MỤC:

TRẠM CÁN 80T

TÊN BẢN VẼ:

MẶT CẮT 3-3, 4-4
MẶT CẮT 5-5

SỐ HỢP ĐỒNG:

HS TKTC


TỶ LỆ BẢN VẼ:

NGÀY HT:

2025

SỐ HIỆU BẢN VẼ:

KC-05

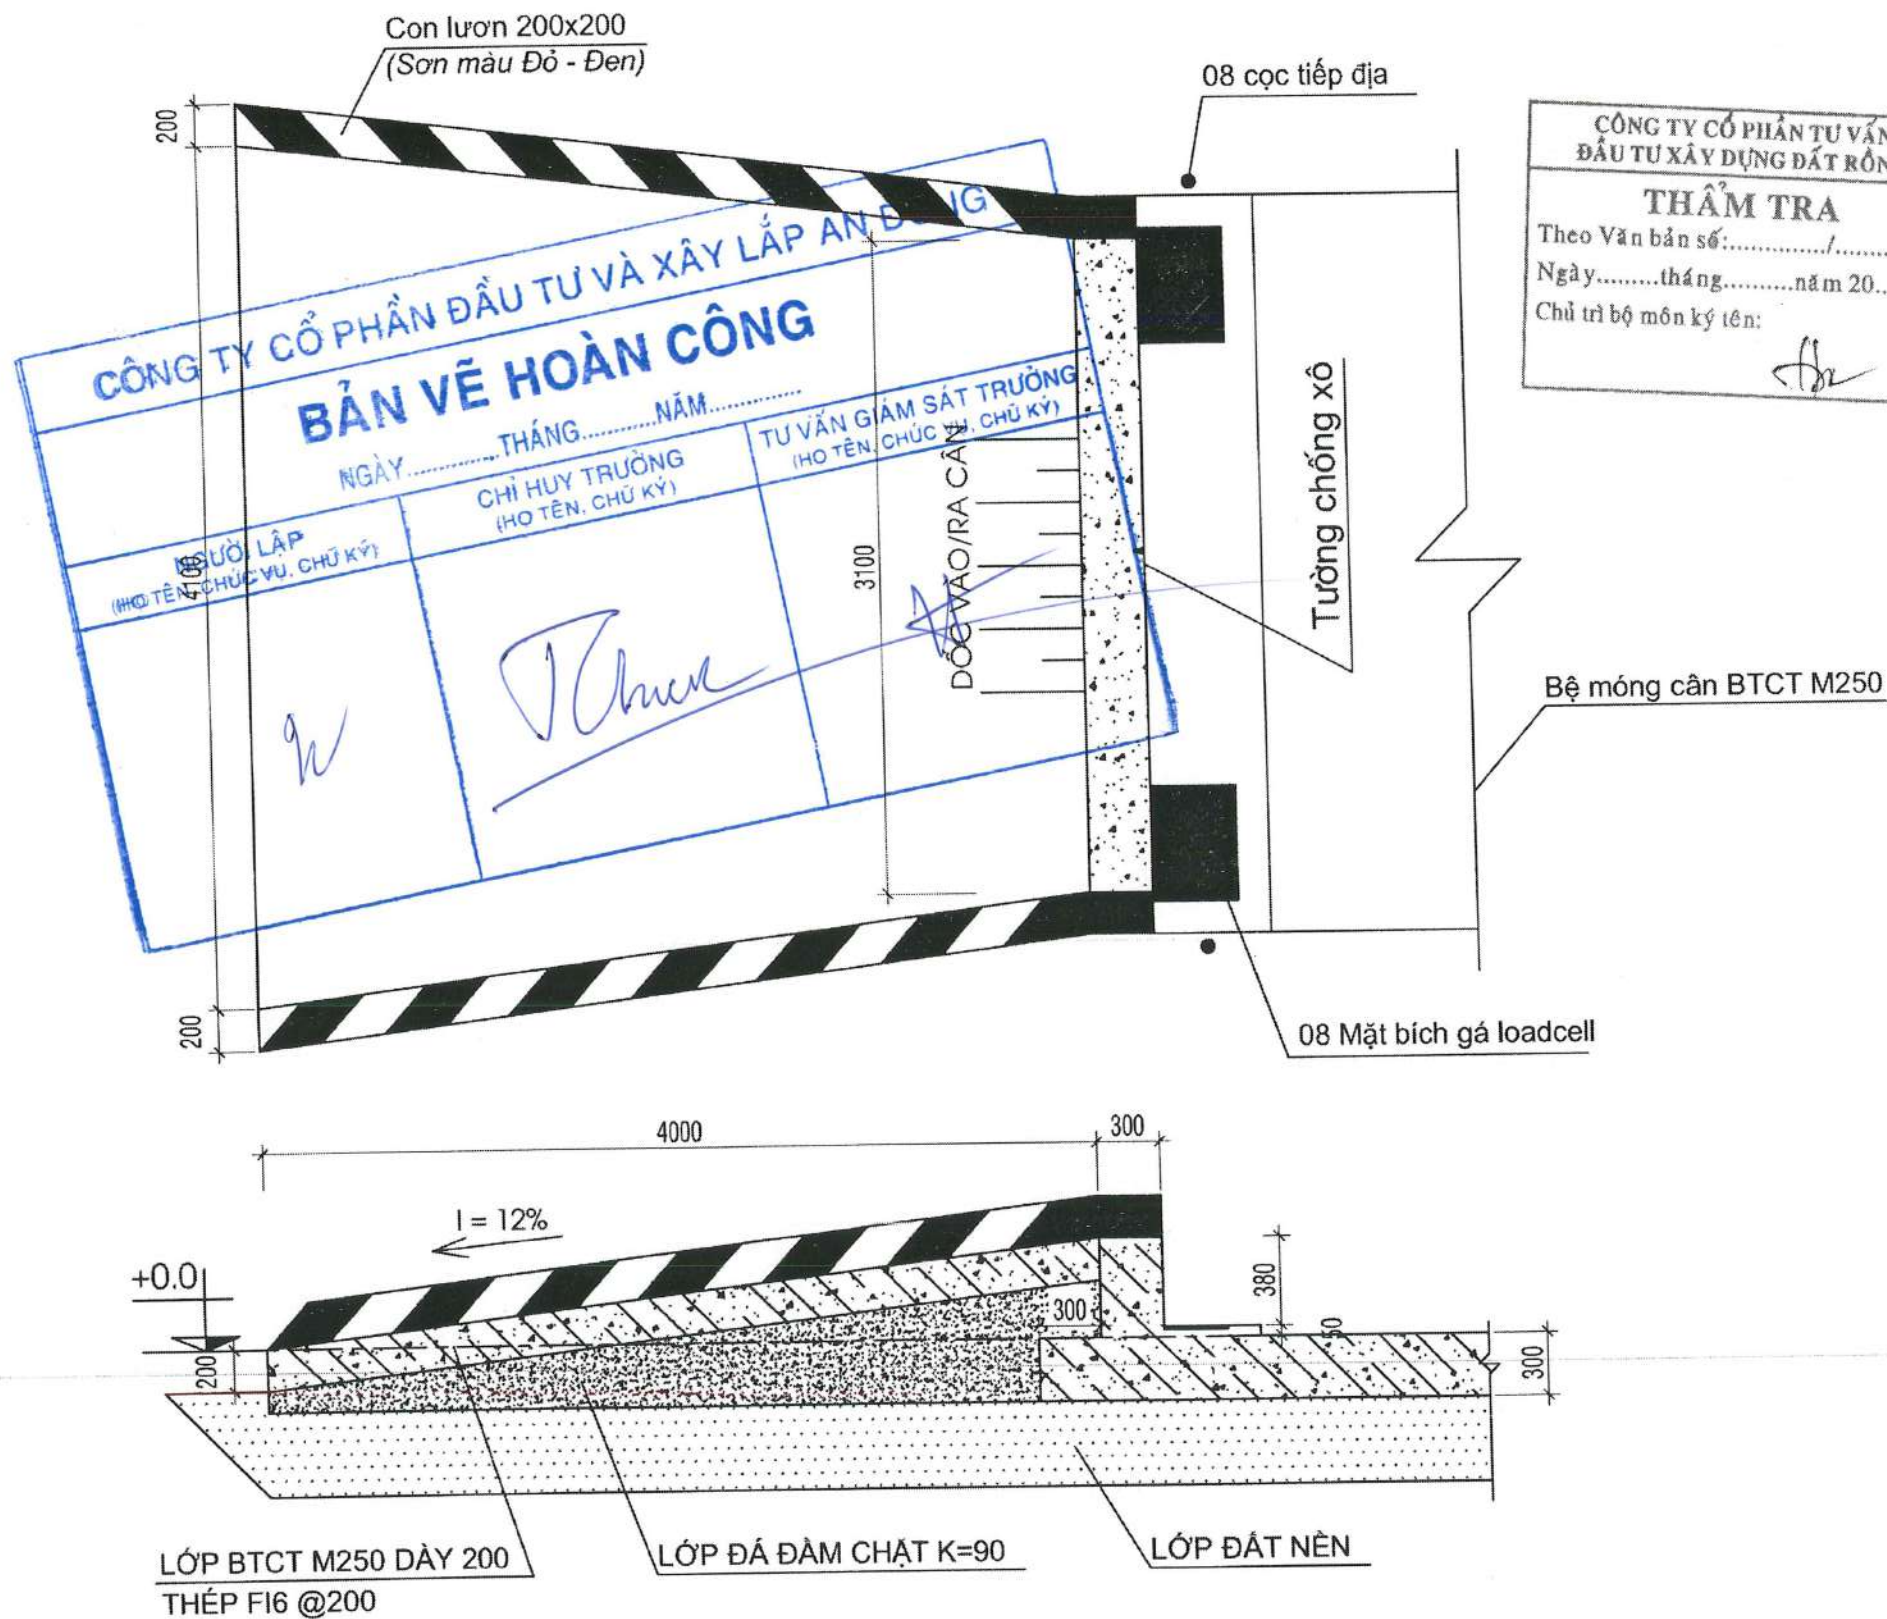

CÔNG TY CỔ PHẦN TƯ VẤN
ĐẦU TƯ XÂY DỰNG ĐẤT RỒNG

THẨM TRA

Theo Văn bản số:...../.....
Ngày.....tháng.....năm 20.....
Chủ trì bộ môn ký tên: *th*

GHI CHÚ:

CHỦ ĐẦU TƯ:
CÔNG TY TNHH MÔI TRƯỜNG XANH MIỀN TRUNG

DỰ ÁN:
NHÀ MÁY XỬ LÝ RÁC THẢI SINH HOẠT HUYỆN QUẢNG TRẠCH VÀ THỊ XÃ BA ĐƠN

ĐỊA ĐIỂM:
Xã Quảng Lưu và Xã Quảng Tiến
Huyện Quảng Trách, Tỉnh Quảng Bình

CÔNG TY CP TƯ VẤN THIẾT KẾ,
QUẢN LÝ DỰ ÁN VÀ PHÁT TRIỂN CÔNG NGHỆ DMT

DMT
Design-Management-Technology

Tầng 3, Tòa nhà Vimco, Lô E9
Đường Phạm Hùng, Quận Cầu Giấy, Hà Nội
Tel: 0942.801.777
Email: trungguyen@dmtnet.vn

QUẢN LÝ VÀ PHÁT TRIỂN CÔNG NGHỆ DMT

NGUYỄN THANH TRUNG
CHỦ NHIỆM THIẾT KẾ

KTS. ĐINH HÀ SƠN THUY
CHỦ TRÌ

KS. NGUYỄN SỸ TUÂN
THIẾT KẾ

KS. NGUYỄN LÊ ĐẠT
KIỂM

KTS. TRẦN VĂN NGHỊ

HẠNG MỤC:
TRẠM CÁN 80T

TÊN BẢN VẼ:
**MÓNG CÁN Ô TÔ
80 TẤN, 3 X 18 MÉT**

SỐ HỢP ĐỒNG:

GIẢI ĐOẠN: HS TKTC

TỶ LỆ BẢN VẼ:

NGÀY HT: 2025

SỐ HIỆU BẢN VẼ: **KC-06**

BẢNG THỐNG KÊ THÉP MÓNG

CẤU KIỆN	SỐ TT	HÌNH DẠNG KÍCH THƯỚC	LOẠI THÉP	KÍCH THƯỚC (MM)	S.LƯỢNG		TỔNG CỘNG	
					1CK	TB 1	CHIỀU DÀI (M)	KHỐI LƯỢNG (KG)
THÉP MÓNG (2 LỚP)	1		Ø12 GẮN	3500	22	88	308,0	
THÉP MÓNG (2 LỚP)	1'		Ø12 GẮN	850	75	225	191,3	
THÉP MÓNG (2 LỚP)	2		Ø12 GẮN	19250	10	20	385,0	
THÉP MÓNG (2 LỚP)	2'		Ø12 GẮN	2000	18	72	144,0	
THÉP MÓNG	3		Ø12 GẮN	700		220	154,0	
THÉP TẢNG CƯỜNG (2CK)	4		Ø8	1900	23	46	87,4	34,5
	5		Ø16 GẮN	3900	6	12	46,8	
THÉP V50x5 (2CK)	6		V50x5	3000	1	2	6,0	
THÉP NEO V50 (2CK)	7		Ø8 @=300	200	7	14	2,8	2,5

CÔNG TY CỔ PHẦN TƯ VẤN ĐẦU TƯ XÂY DỰNG ĐẤT RỒNG

THẨM TRA

Theo Văn bản số:...../.....

Ngày.....tháng.....năm 20.....

Chủ trì bộ môn ký tên:

CẤU KIỆN	SỐ TT	HÌNH DẠNG KÍCH THƯỚC	LOẠI THÉP	KÍCH THƯỚC (MM)	S.LƯỢNG		TỔNG CỘNG	
					1CK	TB 1	CHIỀU DÀI (M)	KHỐI LƯỢNG (KG)
MB LOADCELL (8CK)	8		500x500x14			8		164,85
BULOANG NEO (8CK)	9		M20x450		4	24		
MB C.X. DỌC (4CK)	10		200x200x14			4		17,6
MB NEO MỐC (4CK)	11		Ø12 GẮN	550	2	8	4,4	
CỌC TẬP ĐỊA MÓNG + NHÀ CÁN	12		V50x5 / cọc mạ đồng	2000		10	20,0	

CÔNG TY CỔ PHẦN ĐẦU TƯ VÀ XÂY LẬP AN ĐÔNG

BẢN VẼ HOÀN CÔNG

NGÀY.....THÁNG.....NĂM.....

NGƯỜI LẬP (HO TÊN, CHỨC VỤ, CHỮ KÝ)	CHỈ HUY TRƯỞNG (HO TÊN, CHỮ KÝ)	TU VẤN GIÁM SÁT TRƯỞNG (HO TÊN, CHỨC VỤ, CHỮ KÝ)

GHI CHÚ:

CHỦ ĐẦU TƯ:

CÔNG TY TNHH MÔI TRƯỜNG XANH MIỀN TRUNG

ĐƠN:

NHÀ MÁY XỬ LÝ RÁC THẢI SINH HOẠT HUYỆN QUẢNG TRẠCH VÀ THỊ XÃ BA ĐƠN

ĐỊA ĐIỂM:

XÃ QUẢNG LUY VÀ XÃ QUẢNG TIẾN HUYỆN QUẢNG TRẠCH, TỈNH QUẢNG BÌNH

CÔNG TY CP TƯ VẤN THIẾT KẾ, QUẢN LÝ DỰ ÁN VÀ PHÁT TRIỂN CÔNG NGHỆ DMT

DMT
Design-Management-Technology

Công 31/04 nhà Vimeco, Lô ES Đường Phạm Hùng, Quận Cầu Giấy, Hà Nội
Tel: 0942 801 777
Email: dungnguyen@dmtnet.vn

GIÁM ĐỐC VÀ CHỈ HUY THIẾT KẾ

NGUYỄN THÀNH TRUNG

CHỦ TRƯỞNG

KTS. ĐINH HÀ SƠN THUY

CHỦ TRƯ

KS. NGUYỄN SỸ TUẤN

THIẾT KẾ

KS. NGUYỄN LÊ ĐẠT

KIỂM

KTS. TRẦN VĂN NGHỊ

HẠNG MỤC

TRẠM CÁN 80T

TÊN BẢN VẼ:

THÔNG KÊ KHỐI LƯỢNG

SỐ HỢP ĐỒNG:



GIAI ĐOẠN: HS TKTC

TỶ LỆ BẢN VẼ:

NGÀY HT: 2025

SỐ HIỆU BẢN VẼ: KC-07

THIẾT KẾ HỒ CHÔN LẤP 200M2

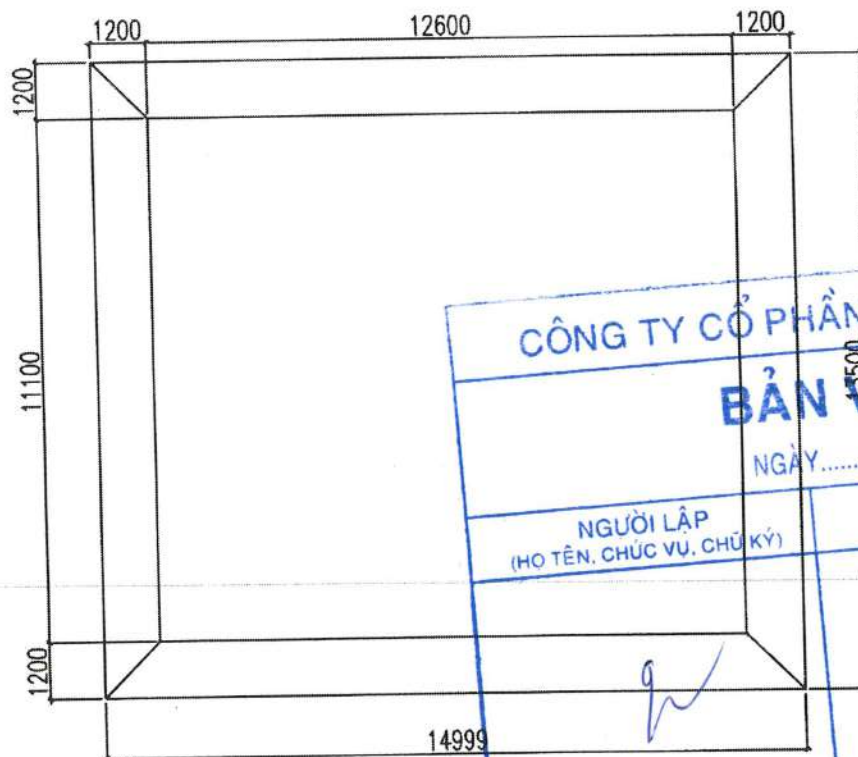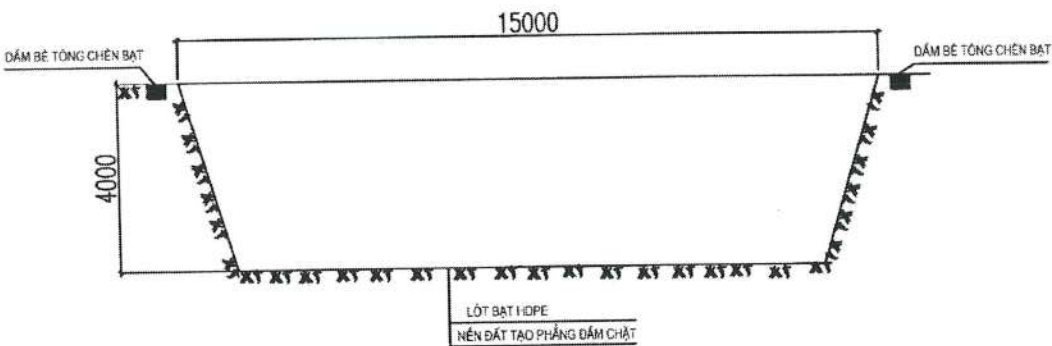

CÔNG TY CỔ PHẦN ĐẦU TƯ VÀ XÂY LẬP AN ĐÔNG

BẢN VẼ HOÀN CÔNG

NGÀY.....THÁNG.....NĂM.....

NGƯỜI LẬP (HO TÊN, CHỨC VỤ, CHỮ KÝ)	CHỈ HUY TRƯỞNG (HO TÊN, CHỮ KÝ)	TƯ VẤN GIÁM SÁT TRƯỞNG (HO TÊN, CHỨC VỤ, CHỮ KÝ)

CÔNG TY CỔ PHẦN TƯ VẤN
ĐẦU TƯ XÂY DỰNG ĐẤT RỒNG

THẨM TRA

Theo Văn bản số:...../.....

Ngày.....tháng.....năm 20.....

Chủ trì bộ môn ký tên:



GHI CHÚ:

CHỦ ĐẦU TƯ:
CÔNG TY TNHH MÔI TRƯỜNG XANH
MIỀN TRUNG

DỰ ÁN:
NHÀ MÁY XỬ LÝ NẮC THẢI SINH HOẠT
HUYỆN QUẢNG TRẠCH VÀ THỊ XÃ BA BỐN

ĐỊA ĐIỂM:
XÃ QUẢNG LUY VÀ XÃ QUẢNG TIẾN
HUYỆN QUẢNG TRẠCH, TỈNH QUẢNG BÌNH

CÔNG TY CP TƯ VẤN THIẾT KẾ,
QUẢN LÝ DỰ ÁN VÀ PHÁT
TRIỂN CÔNG NGHỆ DMT

DMT
Design-Homogeneous-Technology

Tầng 3, Tòa nhà Vincom, Lô E9
Đường Phạm Hùng, Quận Cầu Giấy, Hà Nội
Tel: 0842.901.777
Email: trungquyen@dmtnet.vn

GIÁM ĐỐC
TƯ VẤN VÀ
PHÁT TRIỂN
NGUYỄN THÀNH TRUNG

CHỦ NHIỆM THIẾT KẾ
KTS. ĐINH HÀ SƠN THUY

CHỦ TRÌ
KTS. ĐINH HÀ SƠN THUY

THIẾT KẾ
KTS. HÀ VĂN BÌNH

KIỂM
KTS. TRẦN VĂN NGHỊ

HÀNG MỤC:
TRẠM XỬ LÝ NƯỚC THẢI

TÊN BẢN VẼ:
HỒ CHÔN LẤP 200M2

SỐ HỢP ĐỒNG:
GIAI ĐOẠN: HS TKTC

TỶ LỆ BẢN VẼ:
NGÀY HT: 2025

SỐ HIỆU BẢN VẼ: XLNT-07

CÔNG TY CỔ PHẦN XÂY DỰNG VĂN HÓA MÔI TRƯỜNG ASIA

BẢN VẼ HOÀN CÔNG



DỰ ÁN : XỬ LÝ NƯỚC THẢI RỈ RÁC

GÓI THẦU : THI CÔNG LẮP ĐẶT HỆ THỐNG XỬ LÝ NƯỚC RỈ RÁC
CÔNG SUẤT 15 M3/NG.Đ


ĐỊA ĐIỂM : THÔN PHÙ LƯU, XÃ TRUNG THUẬN, TỈNH QUẢNG TRỊ

CHỦ ĐẦU TƯ
CÔNG TY TNHH MÔI TRƯỜNG XANH
MIỀN TRUNG



GIÁM ĐỐC
Đinh Trung Quỳnh


ĐƠN VỊ THỰC HIỆN
CÔNG TY CỔ PHẦN XÂY DỰNG VĂN HÓA
MÔI TRƯỜNG ASIA

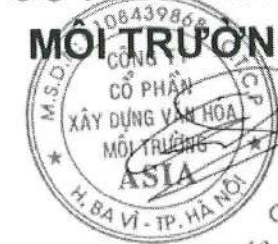

CHỦ TỊCH HĐQT
Nguyễn Bá Cảnh

QUẢNG TRỊ, 2025


SƠ ĐỒ CÔNG NGHỆ HỆ THỐNG XỬ LÝ NƯỚC RỈ RÁC

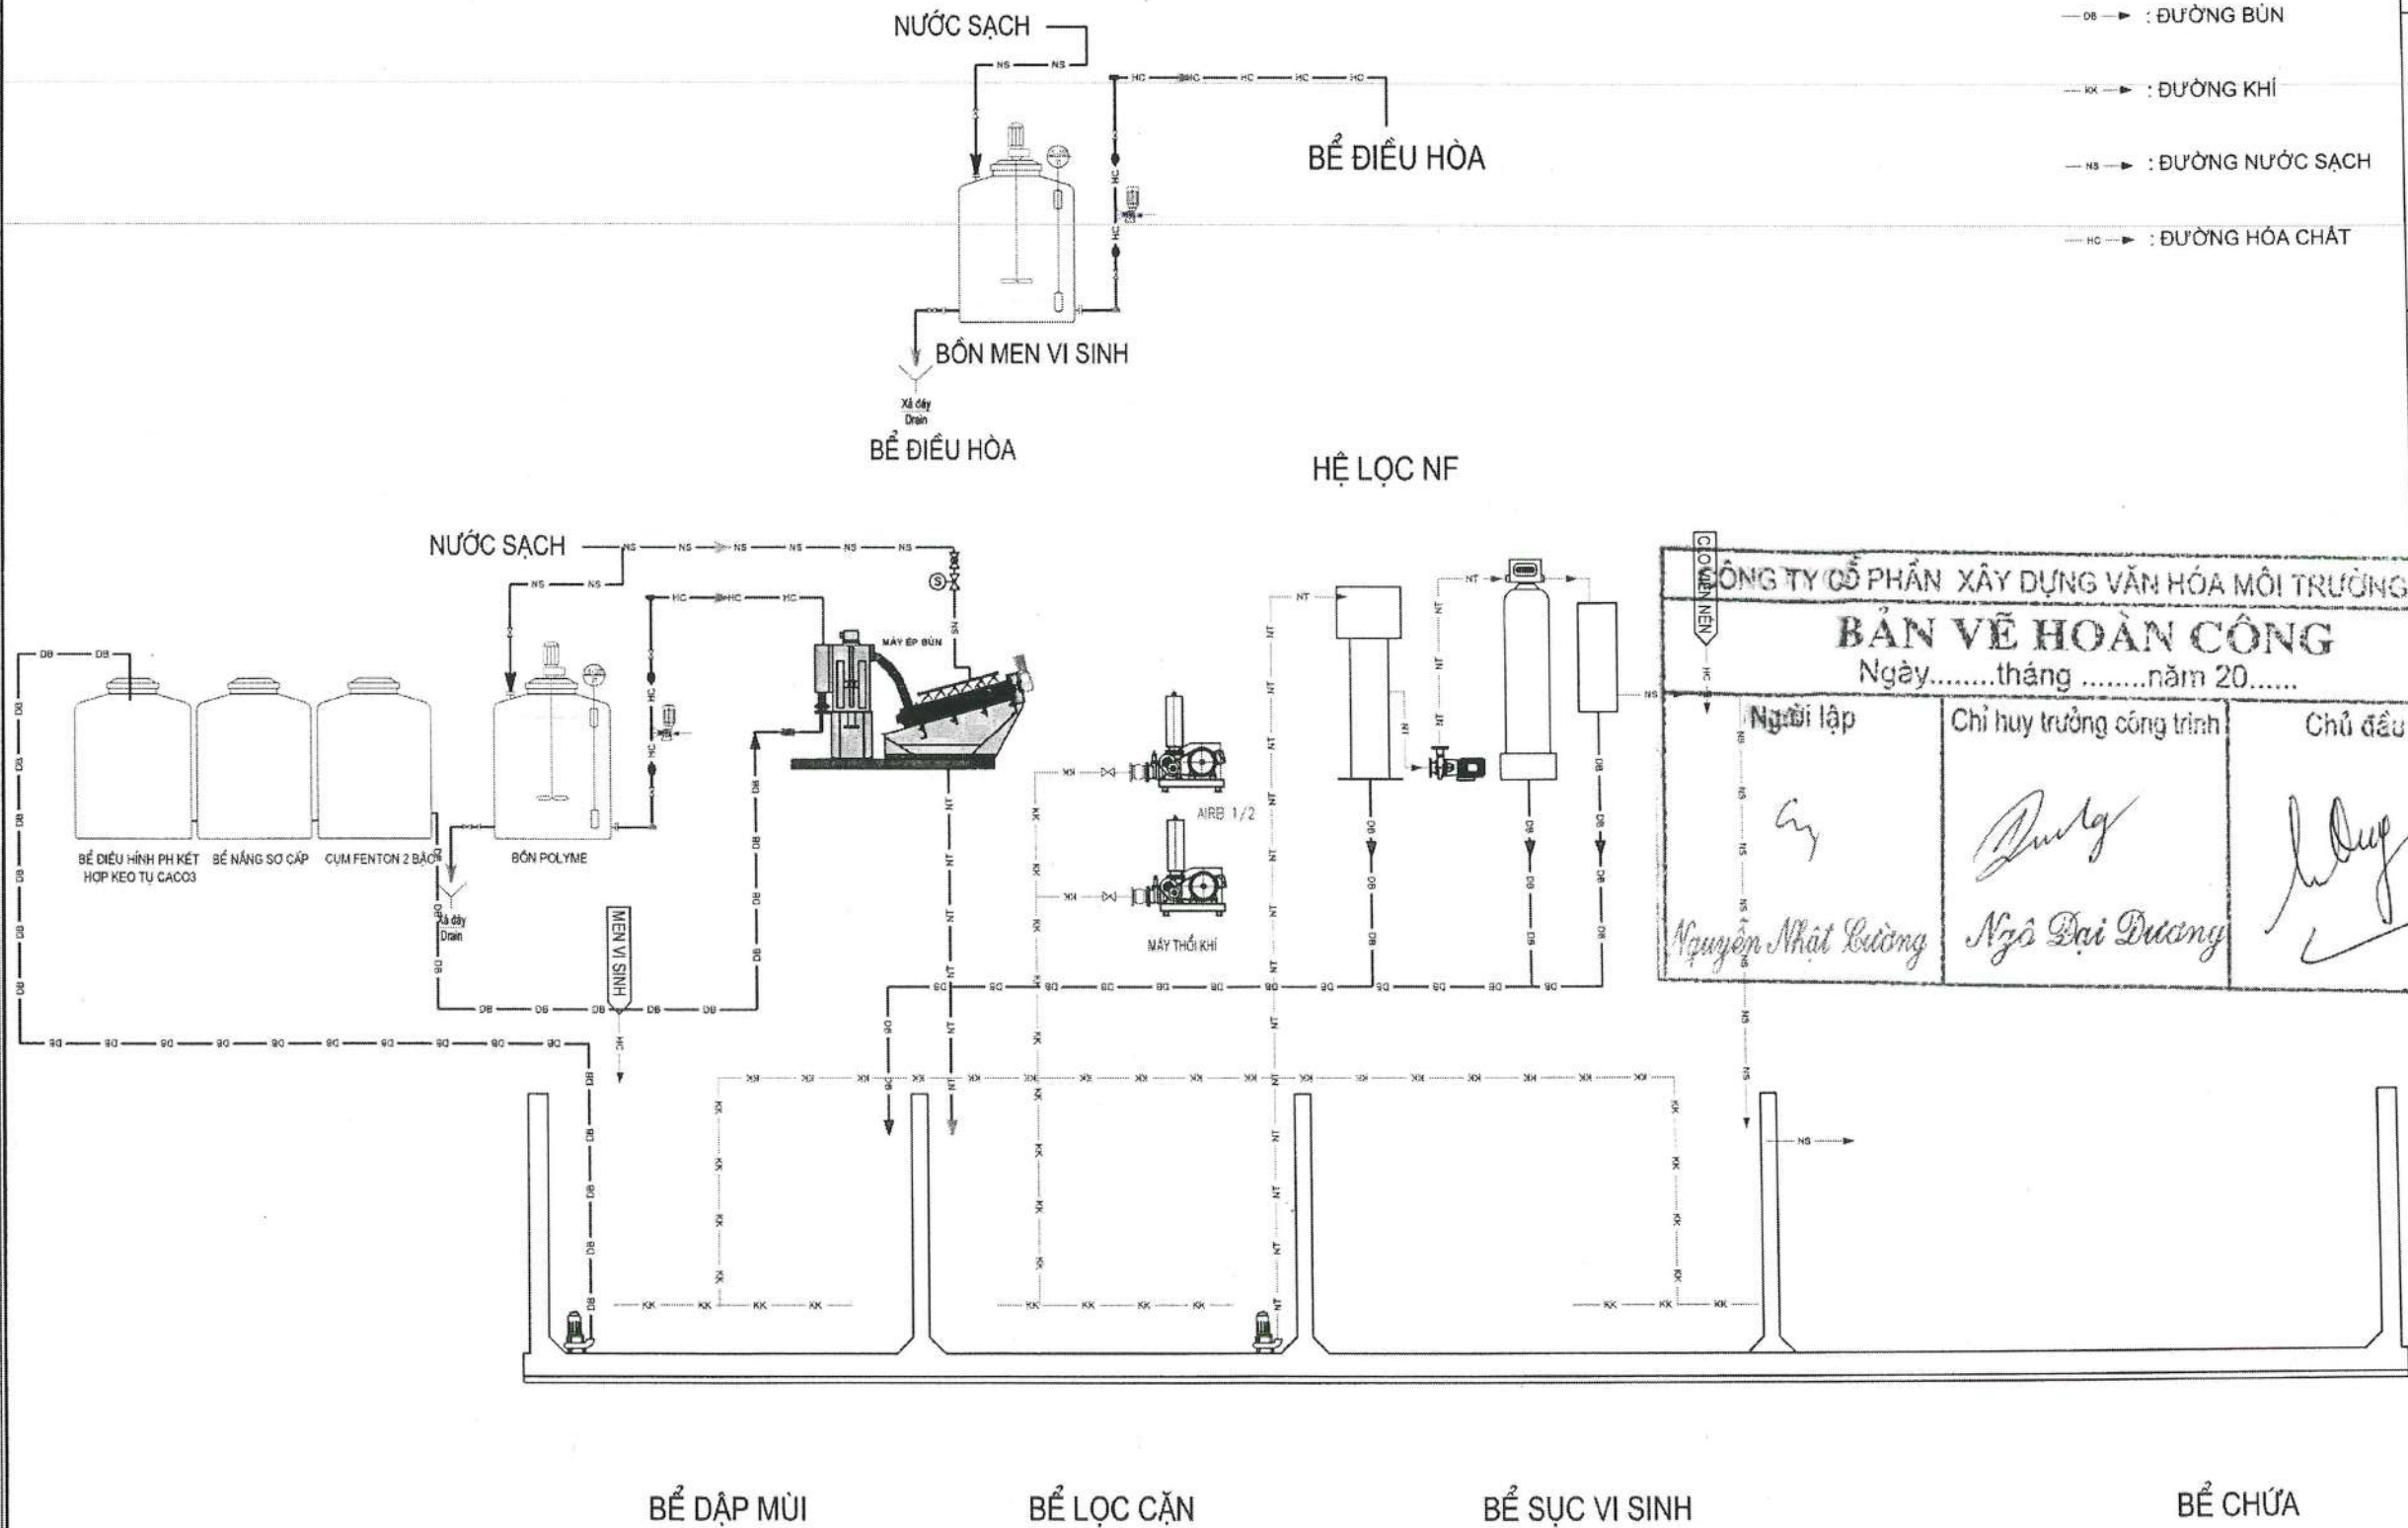

- NT —> : ĐƯỜNG NƯỚC THẢI
- BTH —> : ĐƯỜNG Bùn TUẦN HOÀN
- DB —> : ĐƯỜNG Bùn
- KK —> : ĐƯỜNG KHÍ
- NS —> : ĐƯỜNG NƯỚC SẠCH
- HC —> : ĐƯỜNG HÓA CHẤT

MỤC ĐÍCH PHÁT HÀNH / ISSUED FOR:	
☐ THIẾT KẾ CƠ SỞ / PRELIMINARY	
☐ THIẾT KẾ THI CÔNG / CONSTRUCTION	
☐ THIẾT KẾ HIỆU CHỈNH / MODIFIED	
☒ HOÀN CÔNG / AS-BUILT	
CHỈNH SỬA / REVISION:	NGÀY / DATE
CHỦ ĐẦU TƯ / INVESTOR	
CÔNG TY TNHH MÔI TRƯỜNG XANH MIỀN TRUNG	
CÔNG TY TNHH MÔI TRƯỜNG XANH MIỀN TRUNG	
QUANG TRẠCH - T. QUANG BÌNH	
NHÀ THẦU / CONTRACTOR:	
CÔNG TY CỔ PHẦN XÂY DỰNG VĂN HÓA MÔI TRƯỜNG ASIA	
VĂN PHÒNG: LK240/DV04, HÀNG BÈ KĐT MẠU LƯÔNG, Q. HÀ ĐÔNG, TP. HÀ NỘI	
Tel: (+84) 962 219 884	
Website: www.moitruongace.com	
CHỦ TỊCH HĐQT / CHAIRMAN OF THE BOARD:	
NGUYỄN BÁ CẢNH	
DỰ ÁN / CÔNG TRÌNH / PROJECT:	
HỆ THỐNG XỬ LÝ NƯỚC THẢI RỈ RÁC CÔNG SUẤT 25M3/NGÀY ĐÊM	
TÊN BẢN VẼ / DRAWING TITLE:	
SƠ ĐỒ CÔNG NGHỆ	
CHỦ NHIỆM DỰ ÁN / CHIEF PROJECT:	
KS. NGUYỄN VĂN CHUYÊN	
THIẾT KẾ / DESIGNER:	
KS. NGUYỄN NHẬT CƯỜNG	
KIỂM TRA / CHECKED BY:	
KS. NGUYỄN VĂN CHUYÊN	
SỐ DỰ ÁN / JOB NO.:	
NGÀY / DATE:	11/2025
TL / SCALE:	-
SỐ BẢN VẼ / DWG NO.:	01

MẶT BẰNG HỆ THỐNG XỬ LÝ NƯỚC RỈ RÁC

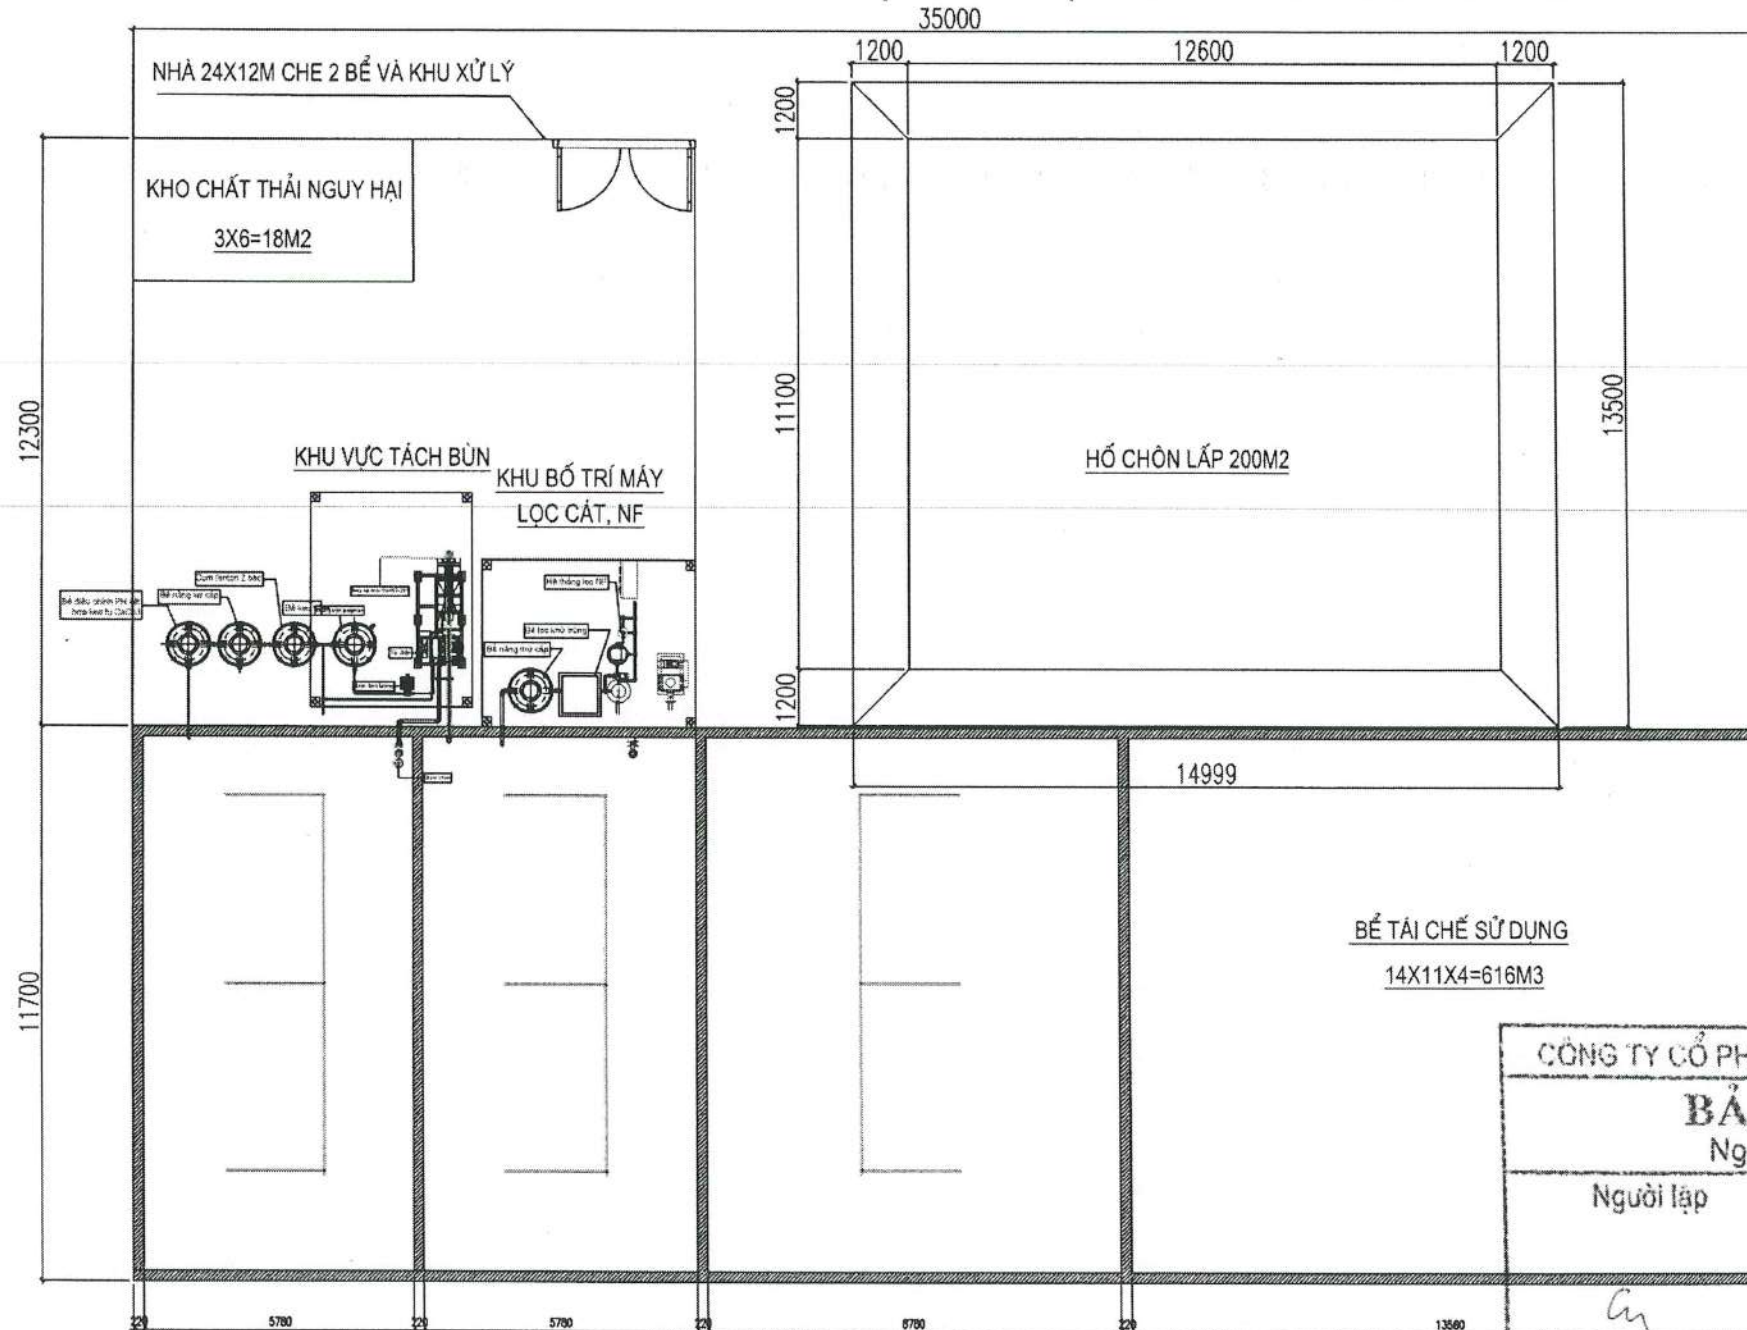


BỂ NĂNG PH
6X11X4=264M3

BỂ ĐIỀU HÒA
6X11X4=264M3

BỂ SINH HỌC HIẾU KHÍ MBBH
9X9X4=318M3

MẶT CẮT BỂ


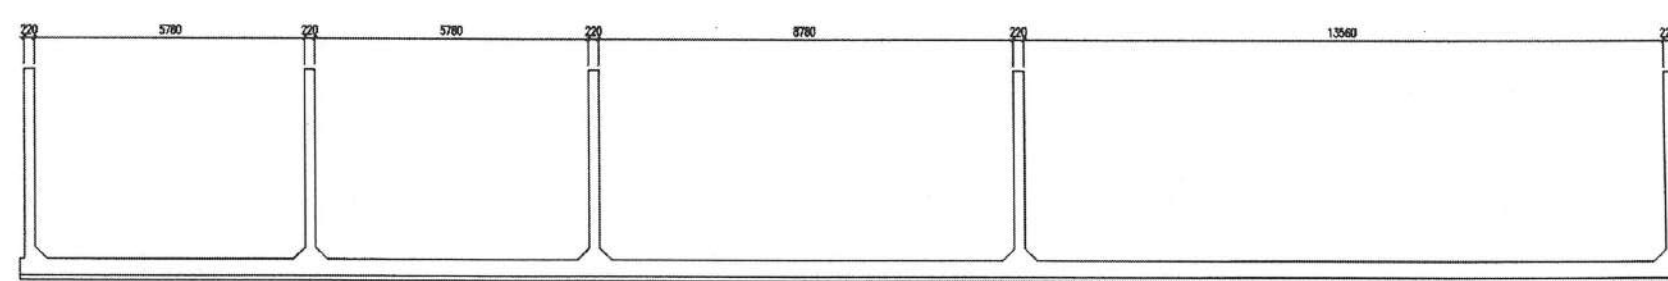




BỂ NĂNG PH

BỂ ĐIỀU HÒA


BỂ SINH HỌC HIẾU KHÍ MBBH

BỂ TÁI CHẾ SỬ DỤNG

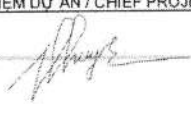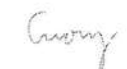MỤC ĐÍCH PHÁT HÀNH / ISSUED FOR:	
☐ THIẾT KẾ CƠ SỞ/PRELIMINARY	
☐ THIẾT KẾ THI CÔNG/CONSTRUCTION	
☐ THIẾT KẾ HIỆU CHỈNH/MODIFIED	
☒ HOÀN CÔNG/AS-BUILT	
CHỈNH SỬA / REVISION:	NGÀY / DATE
CHỦ ĐẦU TƯ / INVESTOR	
CÔNG TY TNHH MÔI TRƯỜNG XANH MIỀN TRUNG	
	
NHÀ THẦU / CONTRACTOR:	
CÔNG TY CỔ PHẦN XÂY DỰNG VĂN HÓA MÔI TRƯỜNG ASIA	
VĂN PHÒNG: LK240/DV04, HÀNG BÈ	
KĐT MÃU LƯƠNG, Q HÀ ĐÔNG, TP HÀ NỘI	
Tel: (+84) 962 219 884	
Website: www.moitruongace.com	
	
CHỦ TỊCH HĐQT/CHAIRMAN OF THE BOARD:	
	
NGUYỄN BÁ CẢNH	
DỰ ÁN / CÔNG TRÌNH / PROJECT:	
HỆ THỐNG XỬ LÝ NƯỚC THẢI RỈ RÁC	
CÔNG SUẤT 25M3/NGÀY ĐÊM	
TÊN BẢN VẼ / DRAWING TITLE:	
MẶT BẰNG HỆ THỐNG	
CHỦ NHIỆM DỰ ÁN / CHIEF PROJECT:	
	
KS. NGUYỄN VĂN CHUYÊN	
THIẾT KẾ / DESIGNER:	
	
KS. NGUYỄN NHẬT CƯỜNG	
KIỂM TRA / CHECKED BY:	
	
KS. NGUYỄN VĂN CHUYÊN	
SỐ DỰ ÁN / JOB NO.:	
NGÀY / DATE:	11/2025
TL / SCALE:	-
SỐ BẢN VẼ / DWG NO.:	02

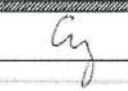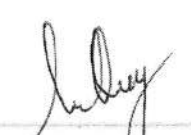CÔNG TY CỔ PHẦN XÂY DỰNG VĂN HÓA MÔI TRƯỜNG ASIA		
BẢN VẼ HOÀN CÔNG		
Ngàythángnăm 20.....		
Người lập	Chỉ huy trưởng công trình	Chủ đầu tư
		
Nguyễn Nhật Cường	Ngô Đại Dương	

MẶT BẰNG ĐƯỜNG ỐNG

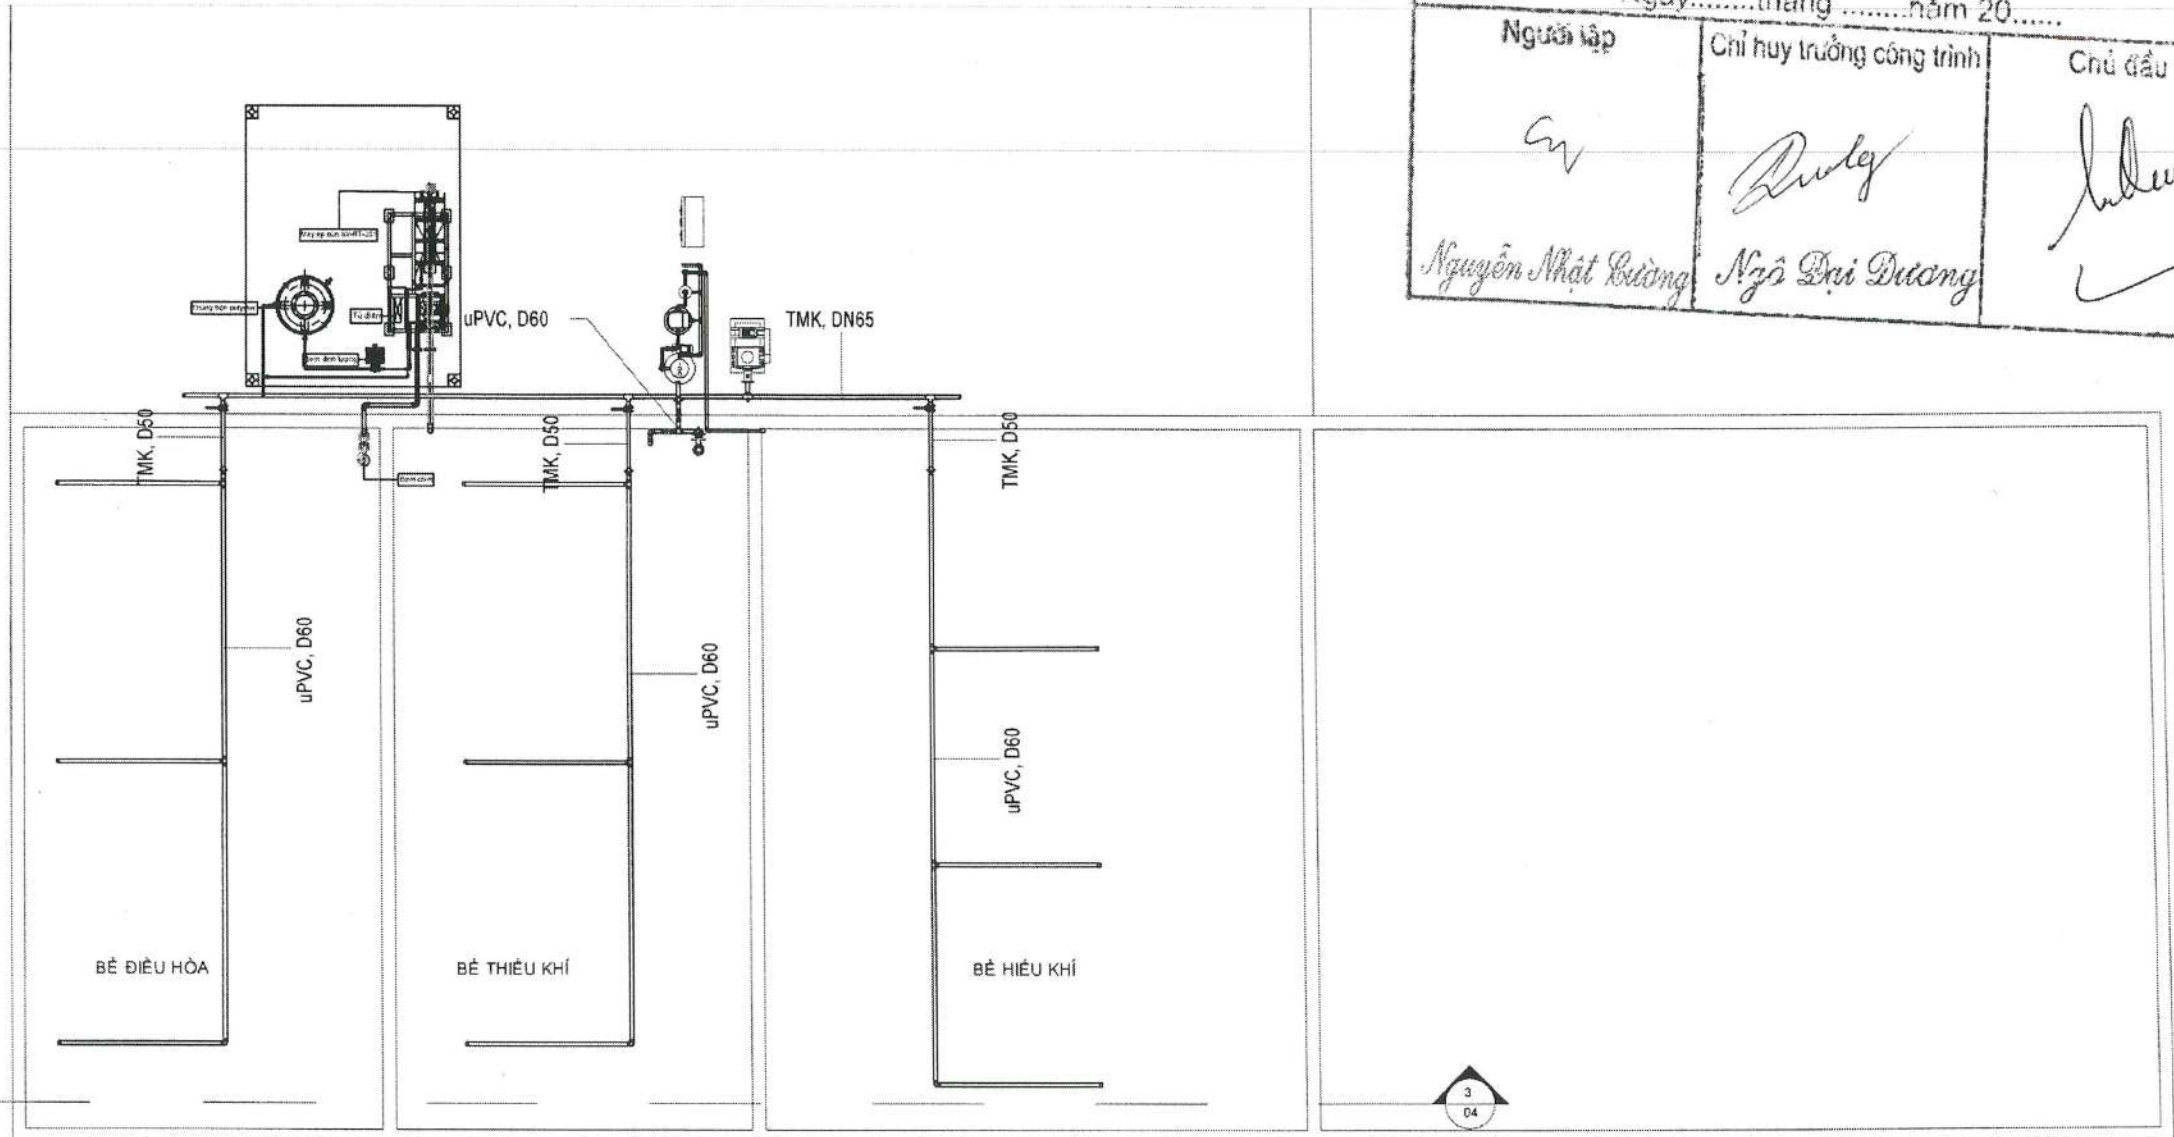

BỂ NÂNG PH

BỂ ĐIỀU HÒA

BỂ SINH HỌC HIẾU KHÍ MBBH

BỂ TÁI CHẾ SỬ DỤNG

CÔNG TY CỔ PHẦN XÂY DỰNG VĂN HÓA MÔI TRƯỜNG ASIA


BẢN VẼ HOÀN CÔNG

Ngày.....tháng.....năm 20.....

Người lập	Chỉ huy trưởng công trình	Chủ đầu tư
Nguyễn Nhật Lương	Ngô Đại Dương	

MỤC ĐÍCH PHÁT HÀNH / ISSUED FOR:	
☐ THIẾT KẾ CƠ SỞ/ PRELIMINARY	
☐ THIẾT KẾ THI CÔNG/ CONSTRUCTION	
☐ THIẾT KẾ HIỆU CHỈNH/ MODIFIED	
☒ HOÀN CÔNG/ AS-BUILT	
CHỈNH SỬA / REVISION:	NGÀY / DATE:
CHỦ ĐẦU TƯ / INVESTOR:	
CÔNG TY TNHH MÔI TRƯỜNG XANH MIỀN TRUNG	
CÔNG TY TNHH MÔI TRƯỜNG XANH MIỀN TRUNG	
H. QUẢNG TRẠCH - T. QUẢNG BÌNH	
NHÀ THẦU / CONTRACTOR:	
CÔNG TY CỔ PHẦN XÂY DỰNG VĂN HÓA MÔI TRƯỜNG ASIA	
VĂN PHÒNG: LK240/DV04, HẰNG BÈ	
KẾT MÃU LƯƠNG, Q. HÀ ĐÔNG, TP. HÀ NỘI	
Tel: (+84) 962 219 884	
Website: www.moitruongasia.com	
CHỦ TỊCH HĐQT/ CHAIRMAN OF THE BOARD:	
NGUYỄN BÀ CẢNH	
DỰ ÁN / CÔNG TRÌNH / PROJECT:	
HỆ THỐNG XỬ LÝ NƯỚC THẢI RỈ RÁC	
CÔNG SUẤT 25M3/NGÀY ĐÊM	
TÊN BẢN VẼ / DRAWING TITLE:	
MẶT BẰNG ĐƯỜNG ỐNG	
CHỦ NHIỆM DỰ ÁN / CHIEF PROJECT:	
KS. NGUYỄN VĂN CHUYÊN	
THIẾT KẾ / DESIGNER:	
KS. NGUYỄN NHẬT CƯỜNG	
KIỂM TRA / CHECKED BY:	
KS. NGUYỄN VĂN CHUYÊN	
SỐ DỰ ÁN / JOB NO.:	
NGÀY / DATE:	11/2025
TL / SCALE:	-
SỐ BẢN VẼ / DWG NO.:	03


MẶT BẰNG ĐƯỜNG ỐNG PHÂN PHỐI KHÍ

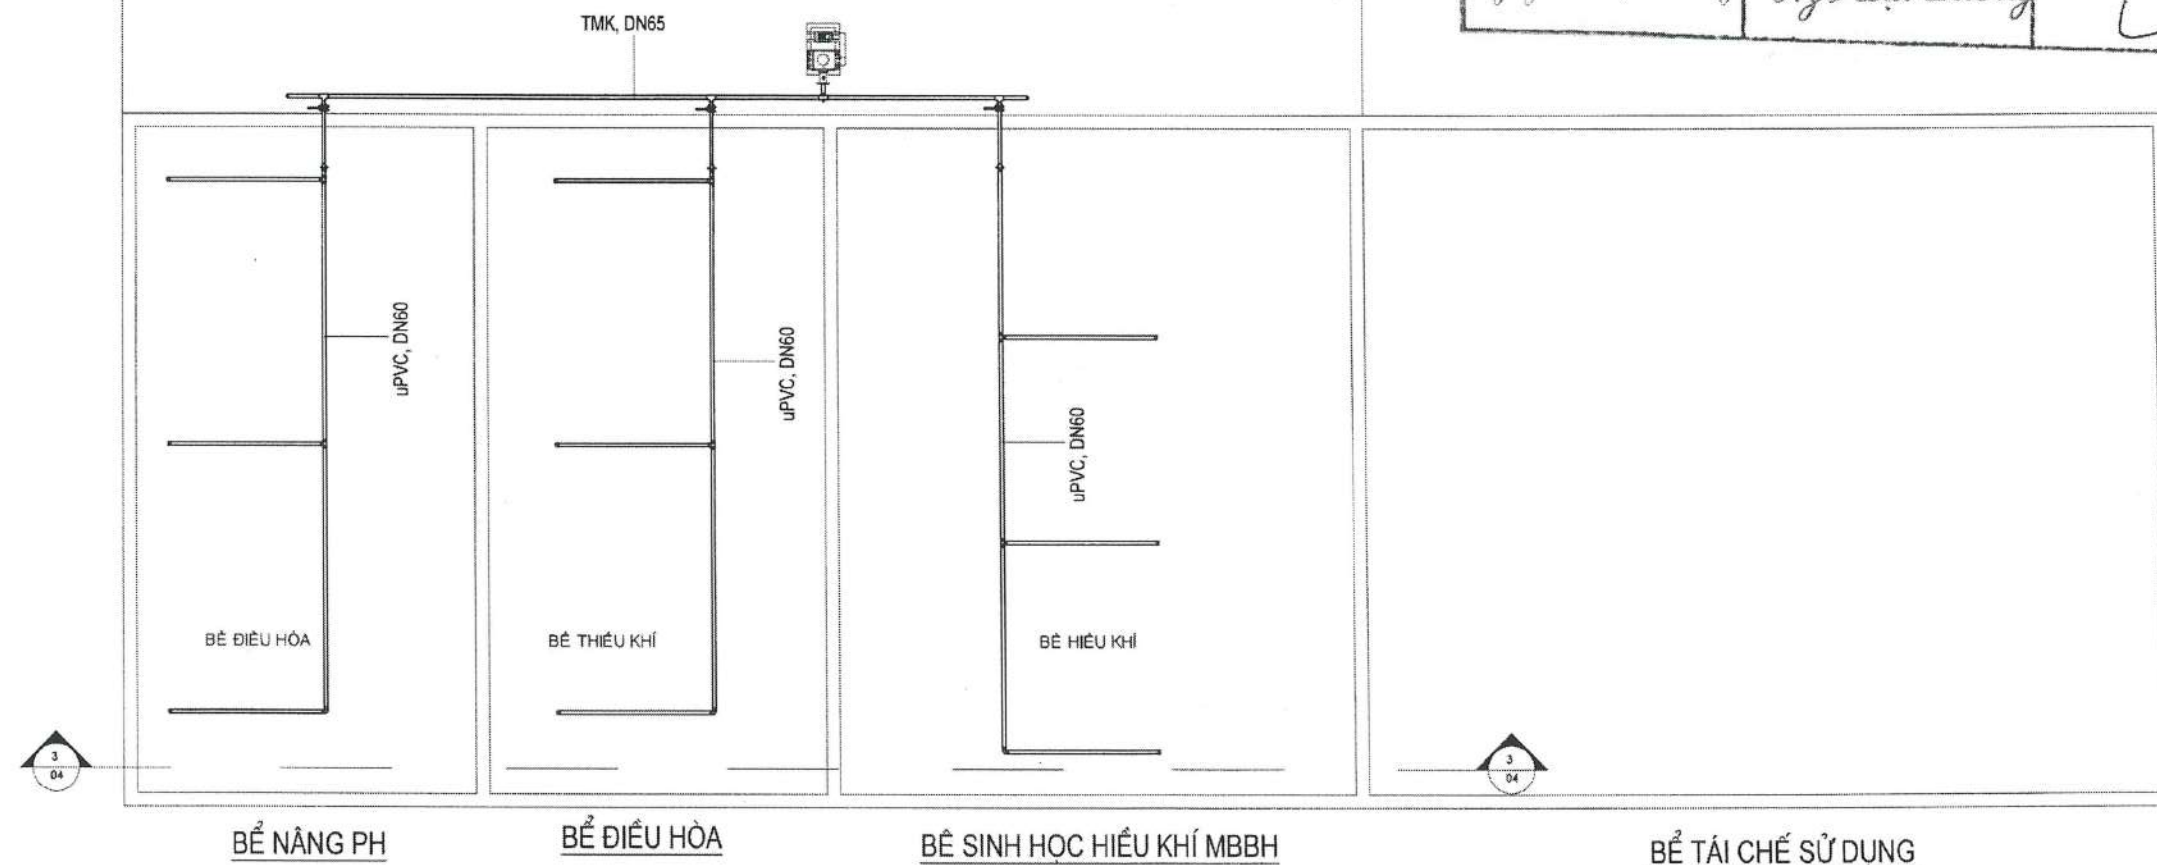

CÔNG TY CỔ PHẦN XÂY DỰNG VĂN HÓA MÔI TRƯỜNG ASIA		
BẢN VẼ HOÀN CÔNG		
Ngày.....tháng.....năm 20.....		
Người lập <i>Cy</i> Nguyễn Nhật Cường	Chỉ huy trưởng công trình <i>Đuylg</i> Ngô Đại Dương	Chủ đầu tư <i>Lu Duy</i>

MỤC ĐÍCH PHÁT HÀNH / ISSUED FOR:	
☐ THIẾT KẾ CƠ SỞ/ PRELIMINARY	
☐ THIẾT KẾ THI CÔNG/ CONSTRUCTION	
☐ THIẾT KẾ HIỆU CHỈNH/ MODIFIED	
☒ HOÀN CÔNG/ AS-BUILT	
CHỈNH SỬA / REVISION:	NGÀY / DATE
CHỦ ĐẦU TƯ / INVESTOR	
CÔNG TY TNHH MÔI TRƯỜNG XANH MIỀN TRUNG	
NHÀ THẦU / CONTRACTOR:	
CÔNG TY CỔ PHẦN XÂY DỰNG VĂN HÓA MÔI TRƯỜNG ASIA	
VĂN PHÒNG: LK240/DV04, HÀNG BÈ KẾT MẪU LƯƠNG, Q. HÀ ĐÔNG, TP. HÀ NỘI	
Tel: (+84) 962 219 884	
Website: www.moitruongxanh.com	
CHỦ TỊCH HĐQT/ CHAIRMAN OF THE BOARD:	
NGUYỄN BÁ CẢNH	
DỰ ÁN / CÔNG TRÌNH / PROJECT:	
HỆ THỐNG XỬ LÝ NƯỚC THẢI RỈ RÁC CÔNG SUẤT 25M3/NGÀY ĐÊM	
TÊN BẢN VẼ / DRAWING TITLE:	
MẶT BẰNG ĐƯỜNG ỐNG PHÂN PHỐI KHÍ	
CHỦ NHIỆM DỰ ÁN / CHIEF PROJECT:	
KS. NGUYỄN VĂN CHUYÊN	
THIẾT KẾ / DESIGNER:	
KS. NGUYỄN NHẬT CƯỜNG	
KIỂM TRA / CHECKED BY:	
KS. NGUYỄN VĂN CHUYÊN	
SỐ DỰ ÁN / JOB NO.:	
NGÀY / DATE:	11/2025
TL / SCALE:	
SỐ BẢN VẼ / DWG NO.:	04

MẶT CẮT ĐƯỜNG ỐNG

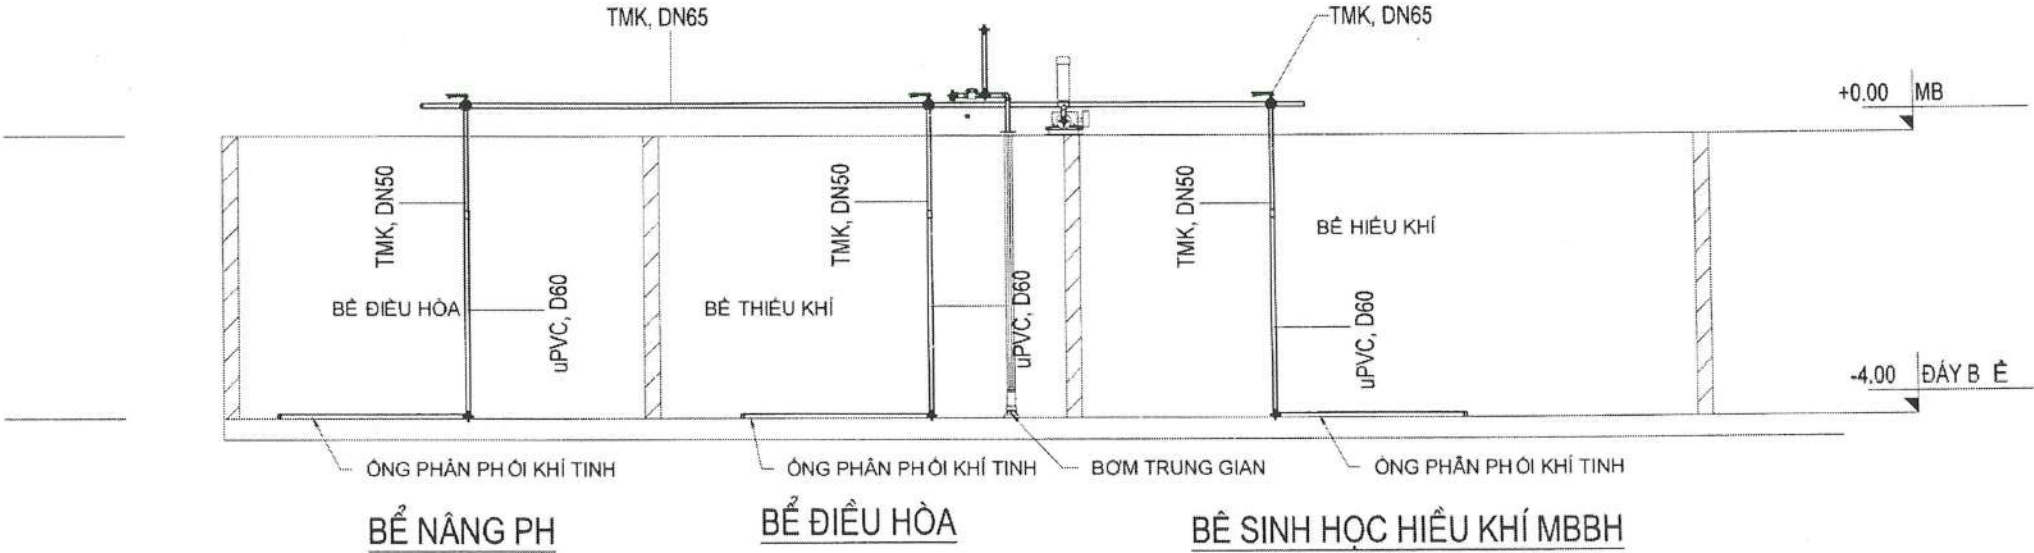

CÔNG TY CỔ PHẦN XÂY DỰNG VĂN HÓA MÔI TRƯỜNG ASIA

BẢN VẼ HOÀN CÔNG

Ngày.....thángnăm 20.....

Người lập	Chỉ huy trưởng công trình	Chủ đầu tư
Nguyễn Nhật Lương	Ngô Đại Dương	

MỤC ĐÍCH PHÁT HÀNH / ISSUED FOR:

☐ THIẾT KẾ CƠ SỞ/ PRELIMINARY

☐ THIẾT KẾ THI CÔNG/ CONSTRUCTION

☐ THIẾT KẾ HIỆU CHỈNH/ MODIFIED

☒ HOÀN CÔNG/ AS-BUILT

CHỈNH SỬA / REVISION: NGÀY/ DATE

CHỦ ĐẦU TƯ / INVESTOR

CÔNG TY TNHH MÔI TRƯỜNG XANH MIỀN TRUNG

CÔNG TY TNHH MÔI TRƯỜNG XANH MIỀN TRUNG

XANH MIỀN TRUNG

CÔNG TY TNHH MÔI TRƯỜNG XANH MIỀN TRUNG

QUẢNG TRẠCH - T. QUẢNG BÌNH

NHÀ THẦU/ CONTRACTOR:

CÔNG TY CỔ PHẦN XÂY DỰNG VĂN HÓA MÔI TRƯỜNG ASIA

VĂN PHÒNG: LK240/DV04, HÀNG BÈ KẾT MẪU LƯƠNG, Q. HÀ ĐÔNG, TP. HÀ NỘI

Tel: (+84) 962 219 884

Website: www.moitruonggaca.com

CHỦ TỊCH HĐQT/ CHAIRMAN OF THE BOARD:

NGUYỄN BÁ CẢNH

DỰ ÁN / CÔNG TRÌNH / PROJECT:

HỆ THỐNG XỬ LÝ NƯỚC THẢI RỈ RÁC CÔNG SUẤT 25M3/NGÀY ĐÊM

TÊN BẢN VẼ / DRAWING TITLE:

MẶT CẮT ĐƯỜNG ỐNG

CHỦ NHIỆM DỰ ÁN / CHIEF PROJECT:

KS. NGUYỄN VĂN CHUYÊN

THIẾT KẾ / DESIGNER:

KS. NGUYỄN NHẬT CƯỜNG

KIỂM TRA / CHECKED BY:

KS. NGUYỄN VĂN CHUYÊN


SỐ DỰ ÁN / JOB NO.:

NGÀY / DATE: 11/2025

TL / SCALE:

SỐ BẢN VẼ / DWG NO.: 05

MẶT CẮT HỆ LỌC

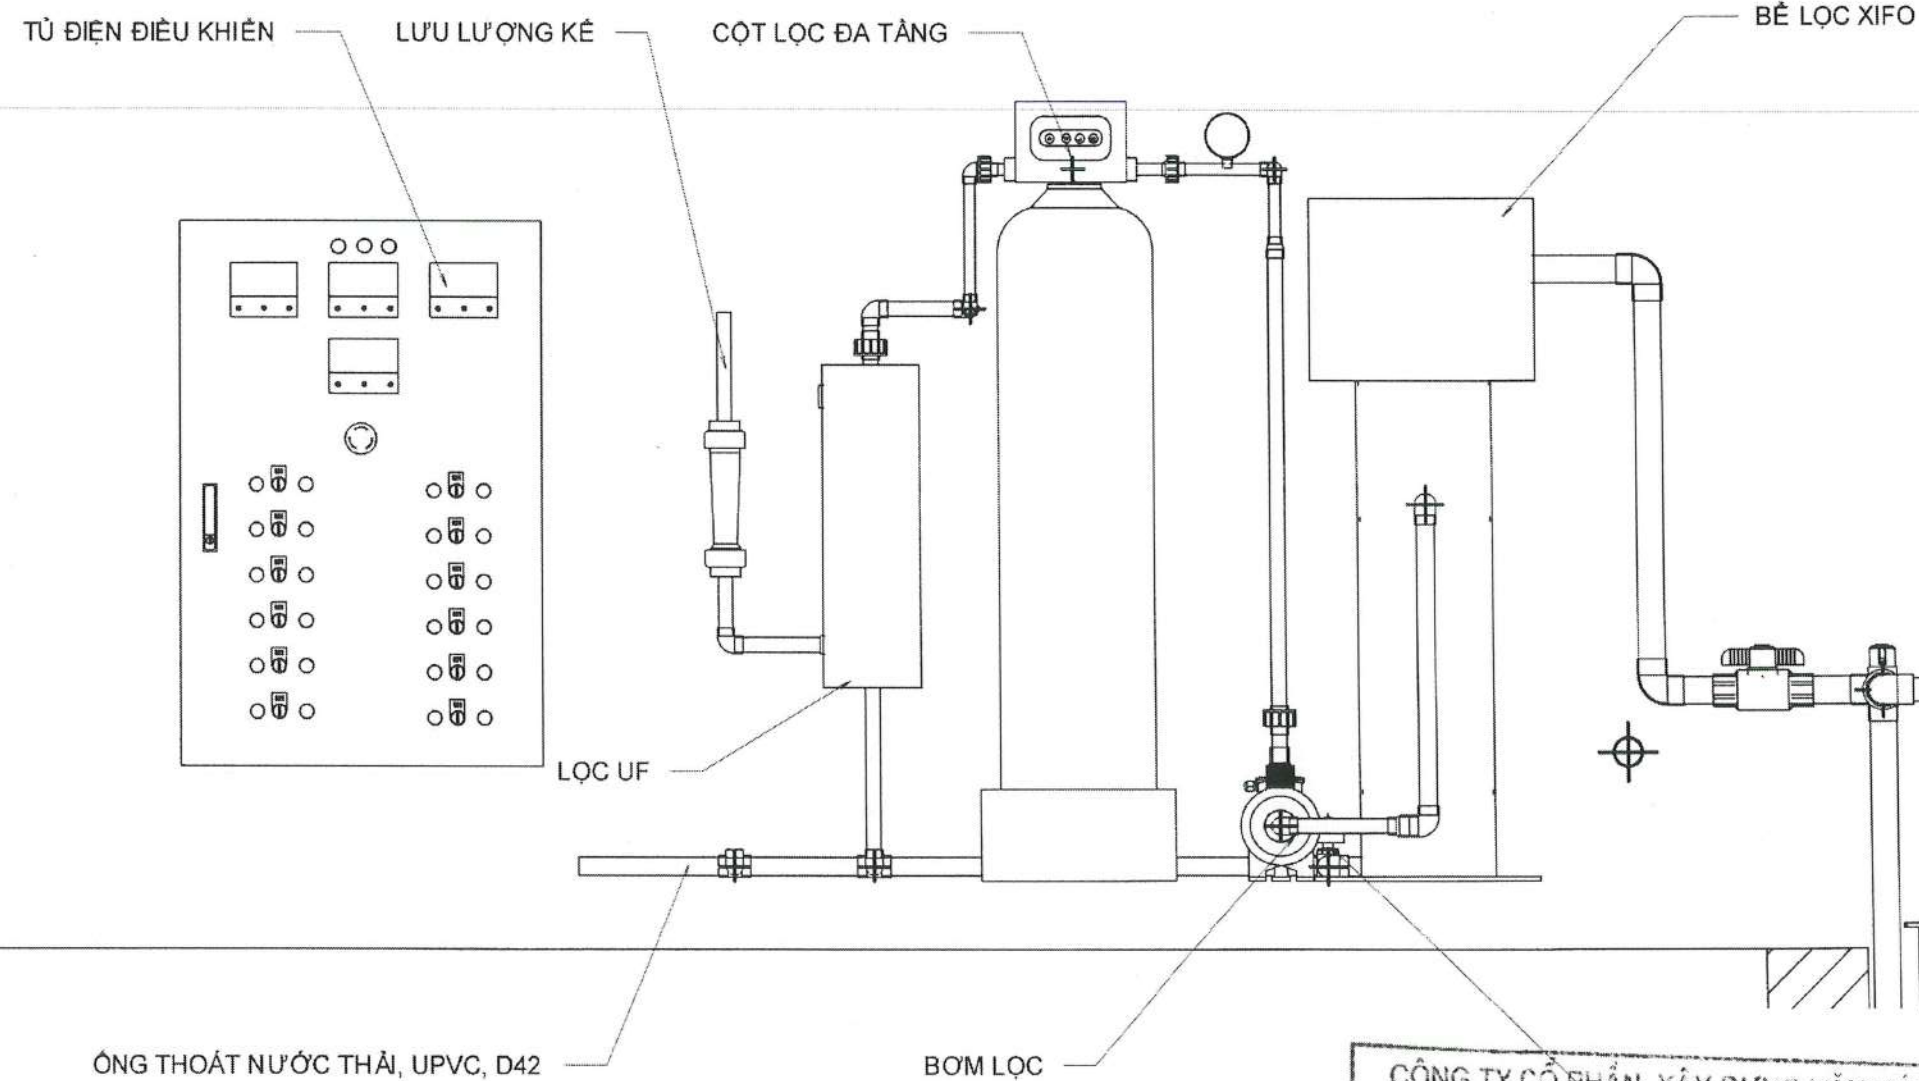


CÔNG TY CỔ PHẦN XÂY DỰNG VĂN HÓA MÔI TRƯỜNG ASIA		
BẢN VẼ HOÀN CÔNG		
Ngày.....thángnăm 20.....		
Người lập	Chỉ huy trưởng công trình	Chủ đầu tư
<i>Cy</i>	<i>Quang</i>	<i>Luong</i>
Nguyễn Nhật Cường	Ngô Đại Dương	

MỤC ĐÍCH PHÁT HÀNH / ISSUED FOR:	
☐ THIẾT KẾ CƠ SỞ/ PRELIMINARY	
☐ THIẾT KẾ THI CÔNG/ CONSTRUCTION	
☐ THIẾT KẾ HIỆU CHỈNH/ MODIFIED	
☒ HOÀN CÔNG/ AS-BUILT	
CHỈNH SỬA / REVISION:	NGÀY / DATE:
CHỦ ĐẦU TƯ / INVESTOR	
CÔNG TY TNHH MÔI TRƯỜNG XANH MIỀN TRUNG	
	
NHÀ THẦU / CONTRACTOR:	
CÔNG TY CỔ PHẦN XÂY DỰNG VĂN HÓA MÔI TRƯỜNG ASIA	
VĂN PHÒNG: LK240/DV04, HÀNG BÉ KẾT MẪU LƯƠNG, Q. HÀ ĐÔNG, TP. HÀ NỘI	
Tel: (+84) 962 219 884	
Website: www.moitruongace.com	
	
CHỦ TỊCH HĐQT/ CHAIRMAN OF THE BOARD:	
	
NGUYỄN BÁ CẢNH	
DỰ ÁN / CÔNG TRÌNH / PROJECT:	
HỆ THỐNG XỬ LÝ NƯỚC THẢI RỈ RÁC CÔNG SUẤT 25M3/NGÀY ĐÊM	
TÊN BẢN VẼ / DRAWING TITLE:	
MẶT CẮT HỆ LỌC	
CHỦ NHIỆM DỰ ÁN / CHIEF PROJECT:	
	
KS. NGUYỄN VĂN CHUYÊN	
THIẾT KẾ / DESIGNER:	
	
KS. NGUYỄN NHẬT CƯỜNG	
KIỂM TRA / CHECKED BY:	
	
KS. NGUYỄN VĂN CHUYÊN	
SỐ DỰ ÁN / JOB NO.:	
NGÀY / DATE:	11/2025
TL / SCALE:	-
SỐ BẢN VẼ / DWG NO.:	07


SƠ ĐỒ NGUYÊN LÝ HỆ ÉP Bùn

CÔNG TY CỔ PHẦN XÂY DỰNG VĂN HÓA MÔI TRƯỜNG ASIA		
BẢN VẼ HOÀN CÔNG		
Ngày.....thángnăm 20.....		
Người lập	Chỉ huy trưởng công trình	Chủ đầu tư
<i>Cu</i>	<i>Dung</i>	<i>Linh</i>
Nguyễn Nhật Cường	Ngô Đại Dương	

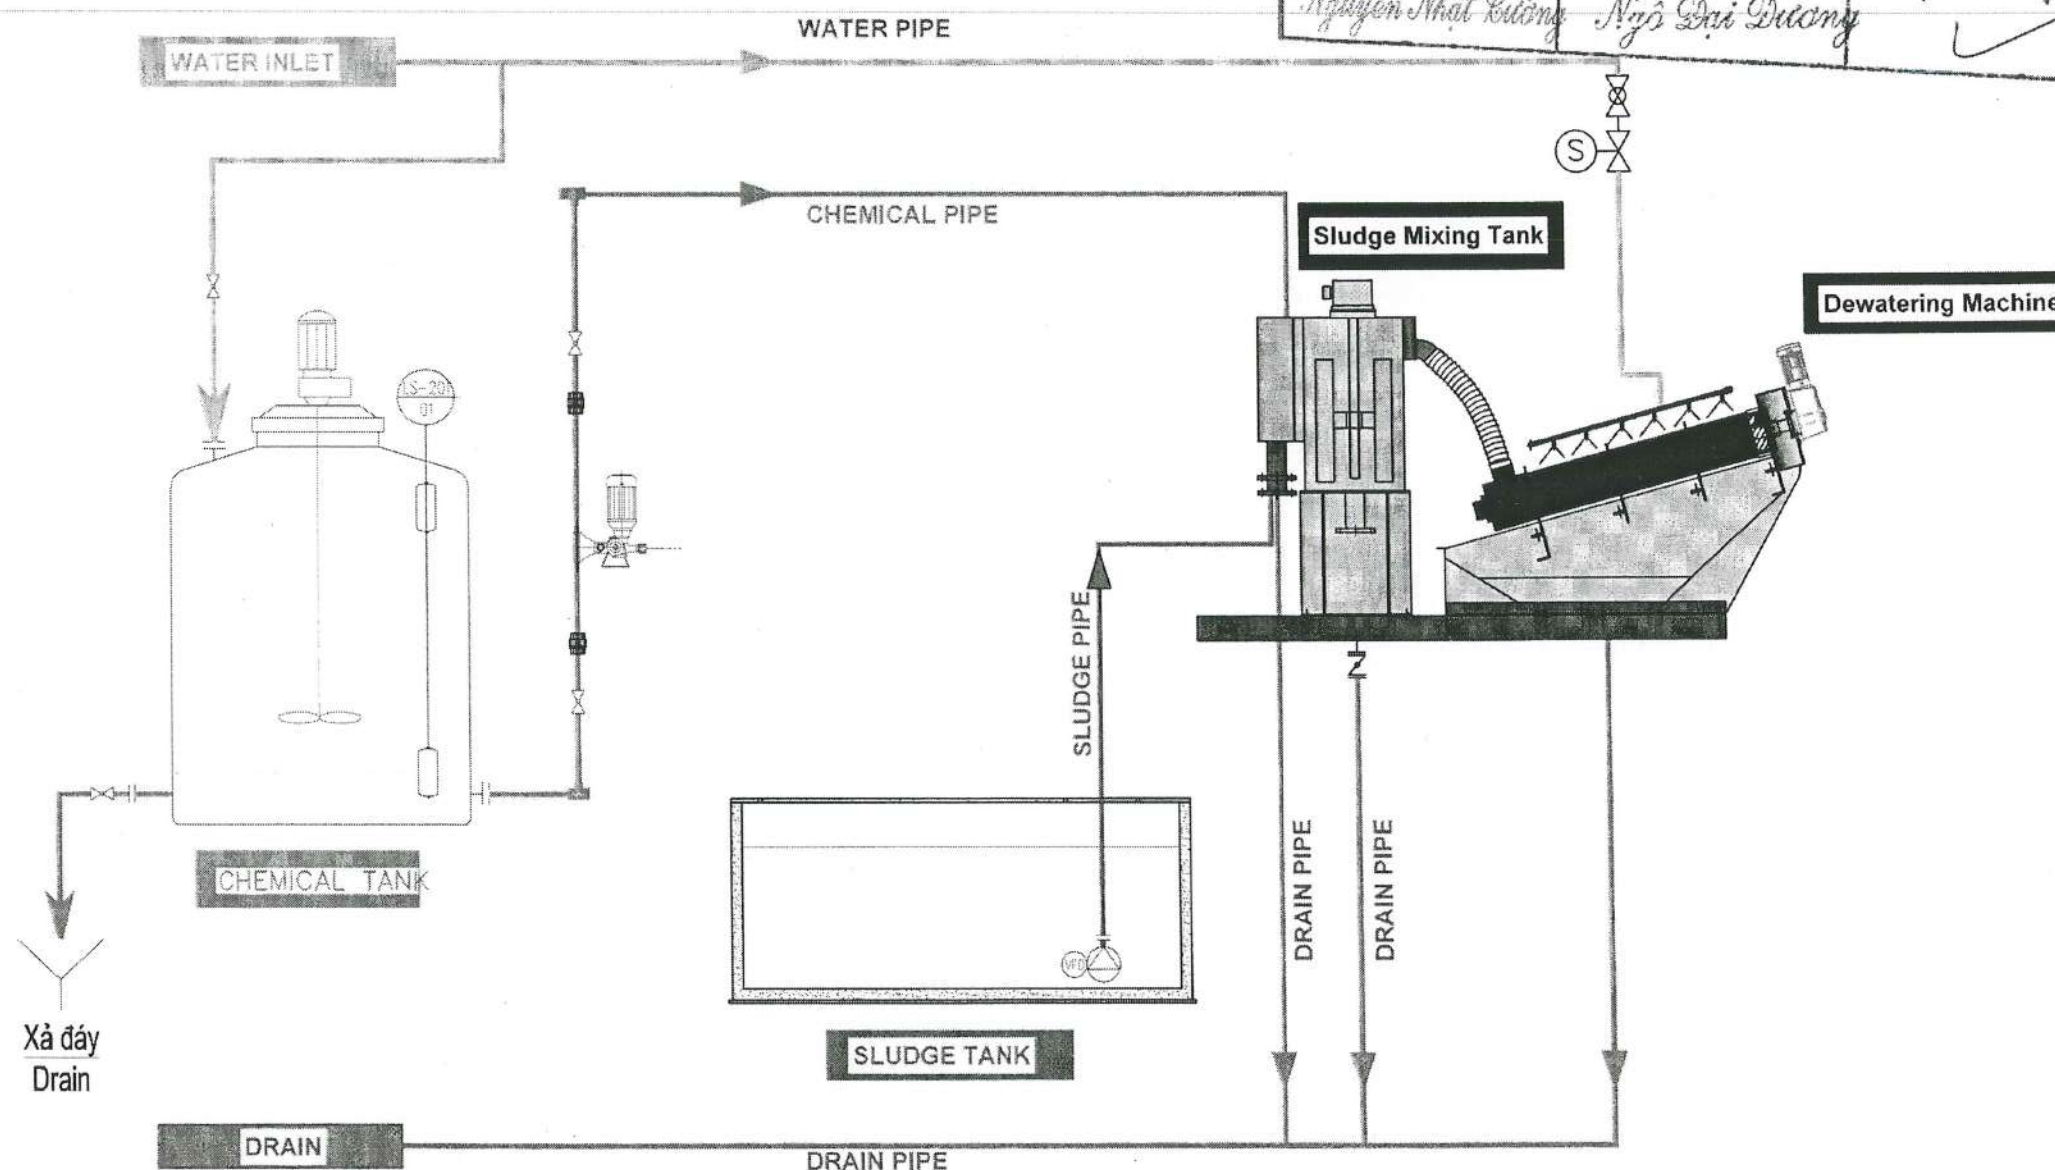


MỤC ĐÍCH PHÁT HÀNH / ISSUED FOR:	
☐ THIẾT KẾ CƠ SỞ/ PRELIMINARY	
☐ THIẾT KẾ THI CÔNG/ CONSTRUCTION	
☐ THIẾT KẾ HIỆU CHỈNH/ MODIFIED	
☒ HOÀN CÔNG/ AS-BUILT	
CHỈNH SỬA / REVISION:	NGÀY / DATE:
CHỦ ĐẦU TƯ / INVESTOR	
CÔNG TY TNHH MÔI TRƯỜNG	
XANH MIỀN TRUNG	
NHÀ THẦU / CONTRACTOR:	
CÔNG TY CỔ PHẦN XÂY DỰNG	
VĂN HÓA MÔI TRƯỜNG ASIA	
VĂN PHÒNG: LK240/DV04, HẰNG BÉ	
KẾT MẠU LƯƠNG, Q. HÀ ĐÔNG, TP. HÀ NỘI	
Tel: (+84) 962 219 884	
Website: www.moitruongace.com	
CHỦ TỊCH HĐQT/ CHAIRMAN OF THE BOARD:	
<i>Nguyễn Bá Cảnh</i>	
NGUYỄN BÁ CẢNH	
DỰ ÁN / CÔNG TRÌNH / PROJECT:	
HỆ THỐNG XỬ LÝ NƯỚC THẢI RỈ RÁC	
CÔNG SUẤT 25M3/NGÀY ĐÊM	
TÊN BẢN VẼ / DRAWING TITLE:	
SƠ ĐỒ NGUYÊN LÝ HỆ ÉP Bùn	
CHỦ NHIỆM DỰ ÁN / CHIEF PROJECT:	
<i>Nguyễn Văn Chuyên</i>	
KS. NGUYỄN VĂN CHUYÊN	
THIẾT KẾ / DESIGNER:	
<i>Nguyễn Nhật Cường</i>	
KS. NGUYỄN NHẬT CƯỜNG	
KIỂM TRA / CHECKED BY:	
<i>Nguyễn Văn Chuyên</i>	
KS. NGUYỄN VĂN CHUYÊN	
SỐ DỰ ÁN / JOB NO.:	
NGÀY / DATE:	11/2025
TL / SCALE:	-
SỐ BẢN VẼ / DWG NO.:	08

MẶT BẰNG HỆ ÉP BÙN

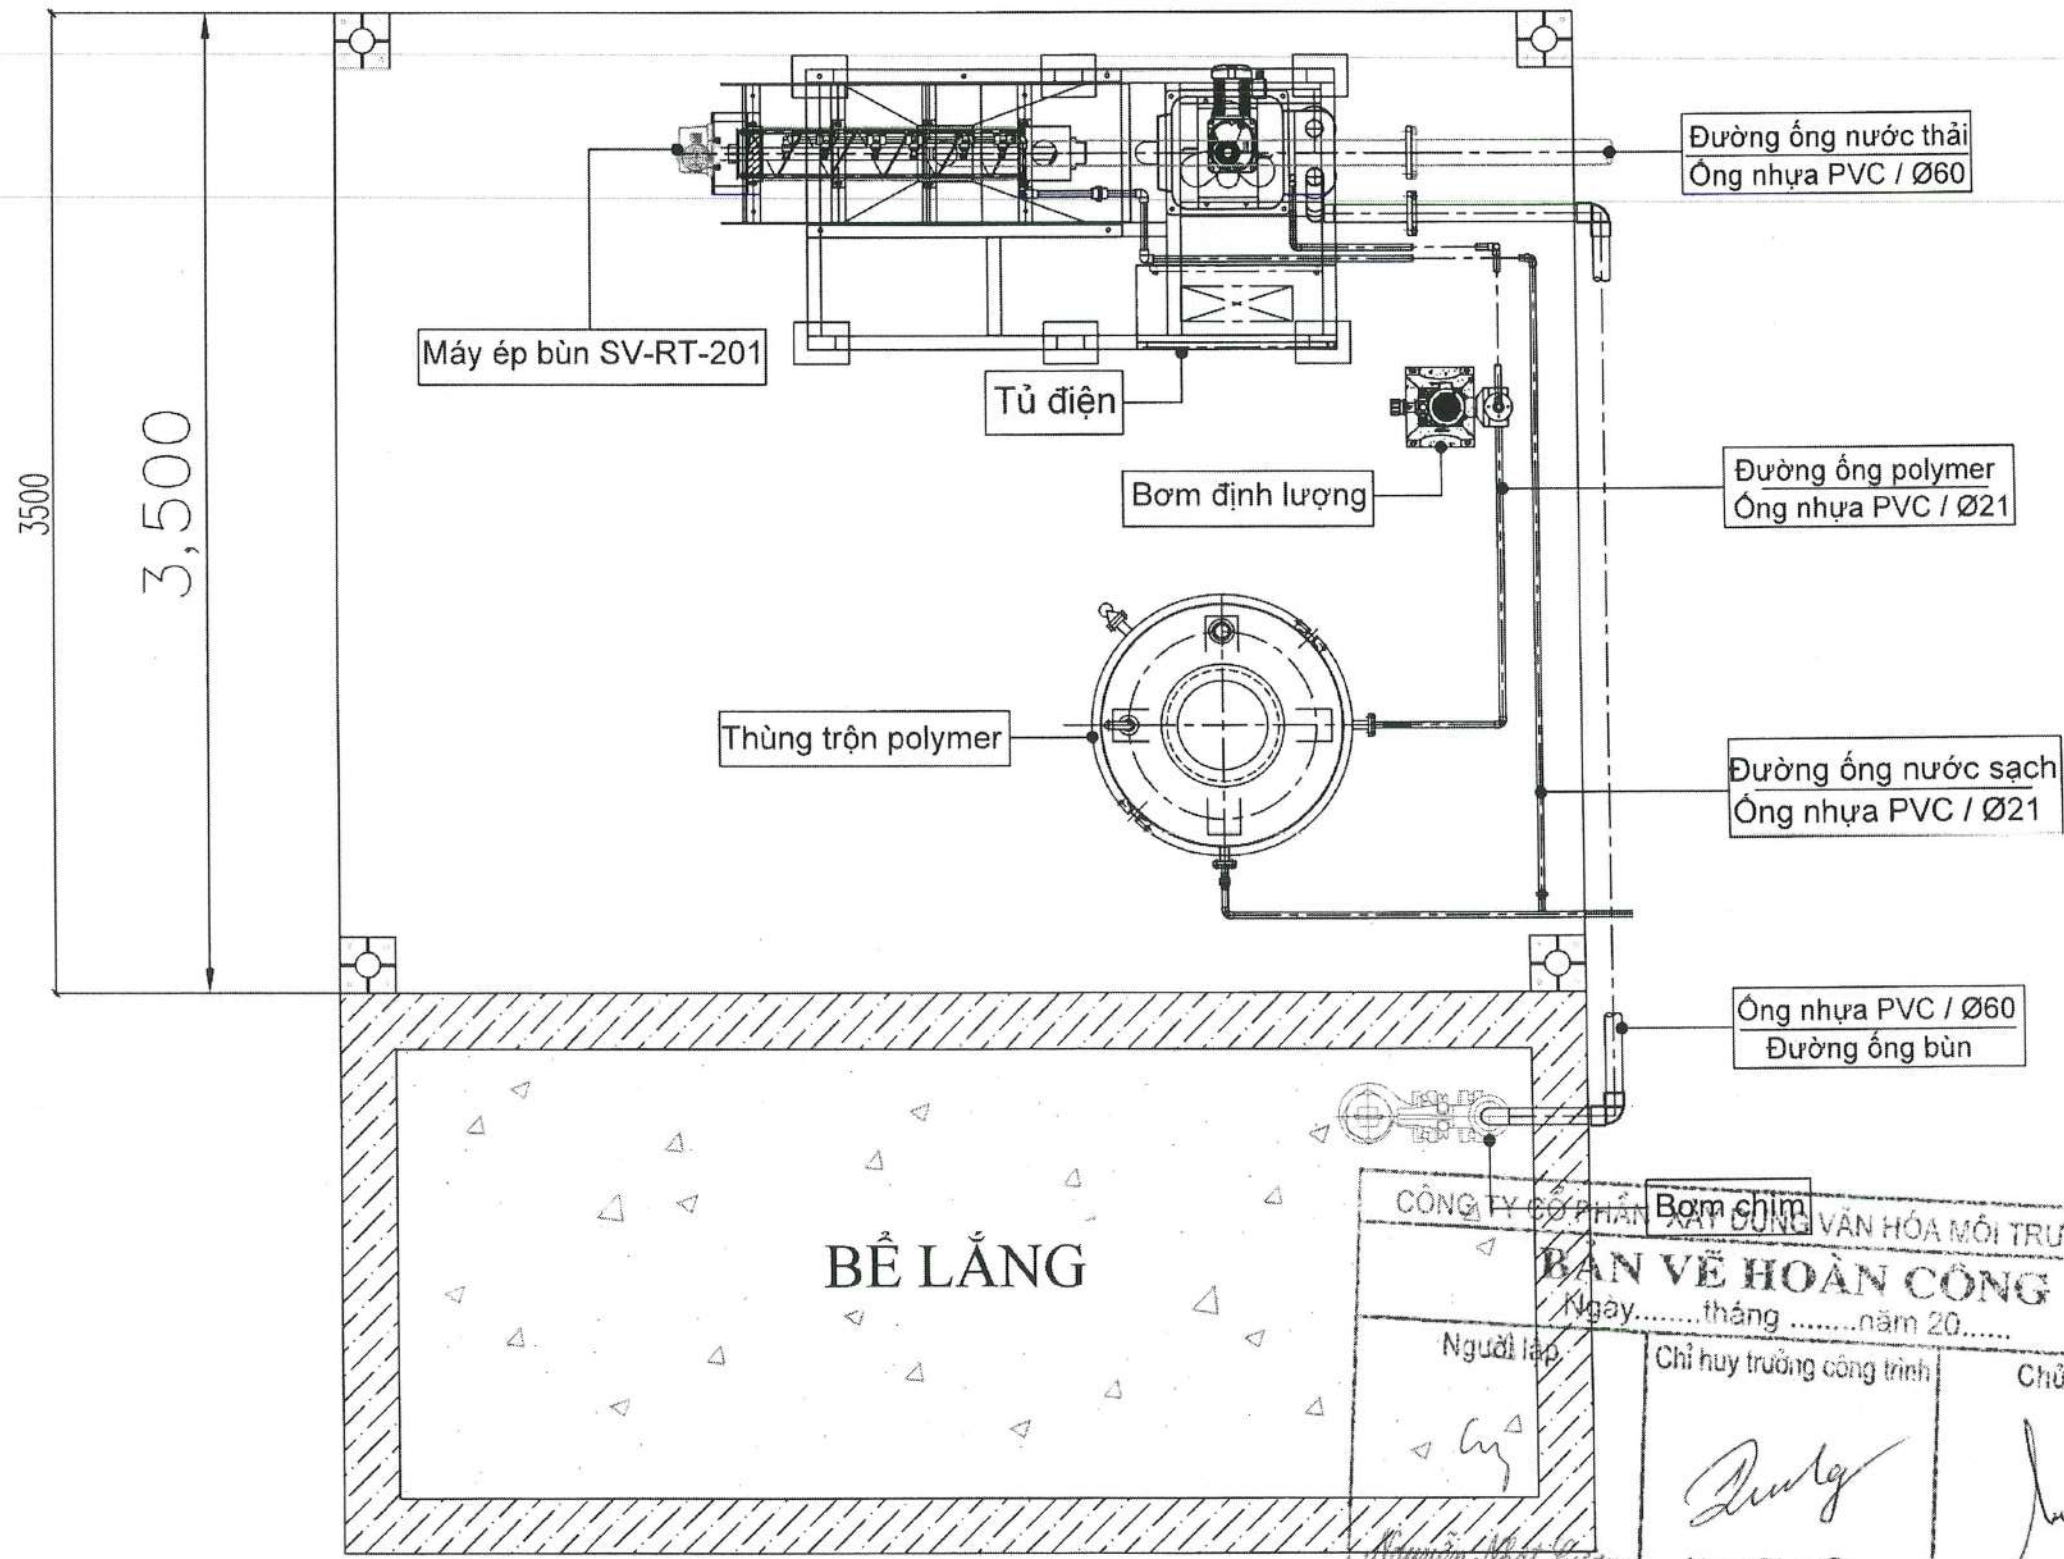

MỤC ĐÍCH PHÁT HÀNH / ISSUED FOR:	
☐ THIẾT KẾ CƠ SỞ / PRELIMINARY	
☐ THIẾT KẾ THI CÔNG / CONSTRUCTION	
☐ THIẾT KẾ HIỆU CHỈNH / MODIFIED	
☒ HOÀN CÔNG / AS-BUILT	
CHỈNH SỬA / REVISION:	NGÀY / DATE:
CHỦ ĐẦU TƯ / INVESTOR:	
CÔNG TY TNHH MÔI TRƯỜNG XANH MIỀN TRUNG	
CÔNG TY TNHH MÔI TRƯỜNG XANH MIỀN TRUNG	
QUẢNG TRẠCH - T. QUẢNG BÌNH	
NHÀ THẦU / CONTRACTOR:	
CÔNG TY CỔ PHẦN XÂY DỰNG VĂN HÓA MÔI TRƯỜNG ASIA	
VĂN PHÒNG: LK240/DV04, HẰNG BÈ	
KẾT MẠU LƯƠNG, Q. HÀ ĐÔNG, TP. HÀ NỘI	
Tel: (+84) 962 219 884	
Website: www.moitruongaca.com	
CHỦ TỊCH HĐQT / CHAIRMAN OF THE BOARD:	
NGUYỄN BÁ CẢNH	
DỰ ÁN / CÔNG TRÌNH / PROJECT:	
HỆ THỐNG XỬ LÝ NƯỚC THẢI RỈ RÁC	
CÔNG SUẤT 25M3/NGÀY ĐÊM	
TÊN BẢN VẼ / DRAWING TITLE:	
MẶT BẰNG HỆ ÉP BÙN	
CHỦ NHIỆM DỰ ÁN / CHIEF PROJECT:	
KS. NGUYỄN VĂN CHUYÊN	
THIẾT KẾ / DESIGNER:	
KS. NGUYỄN NHẬT CƯỜNG	
KIỂM TRA / CHECKED BY:	
KS. NGUYỄN VĂN CHUYÊN	
SỐ DỰ ÁN / JOB NO.:	
NGÀY / DATE:	11/2025
TL / SCALE:	-
SỐ BẢN VẼ / DWG NO.:	09


MẶT CẮT HỆ ÉP BÙN

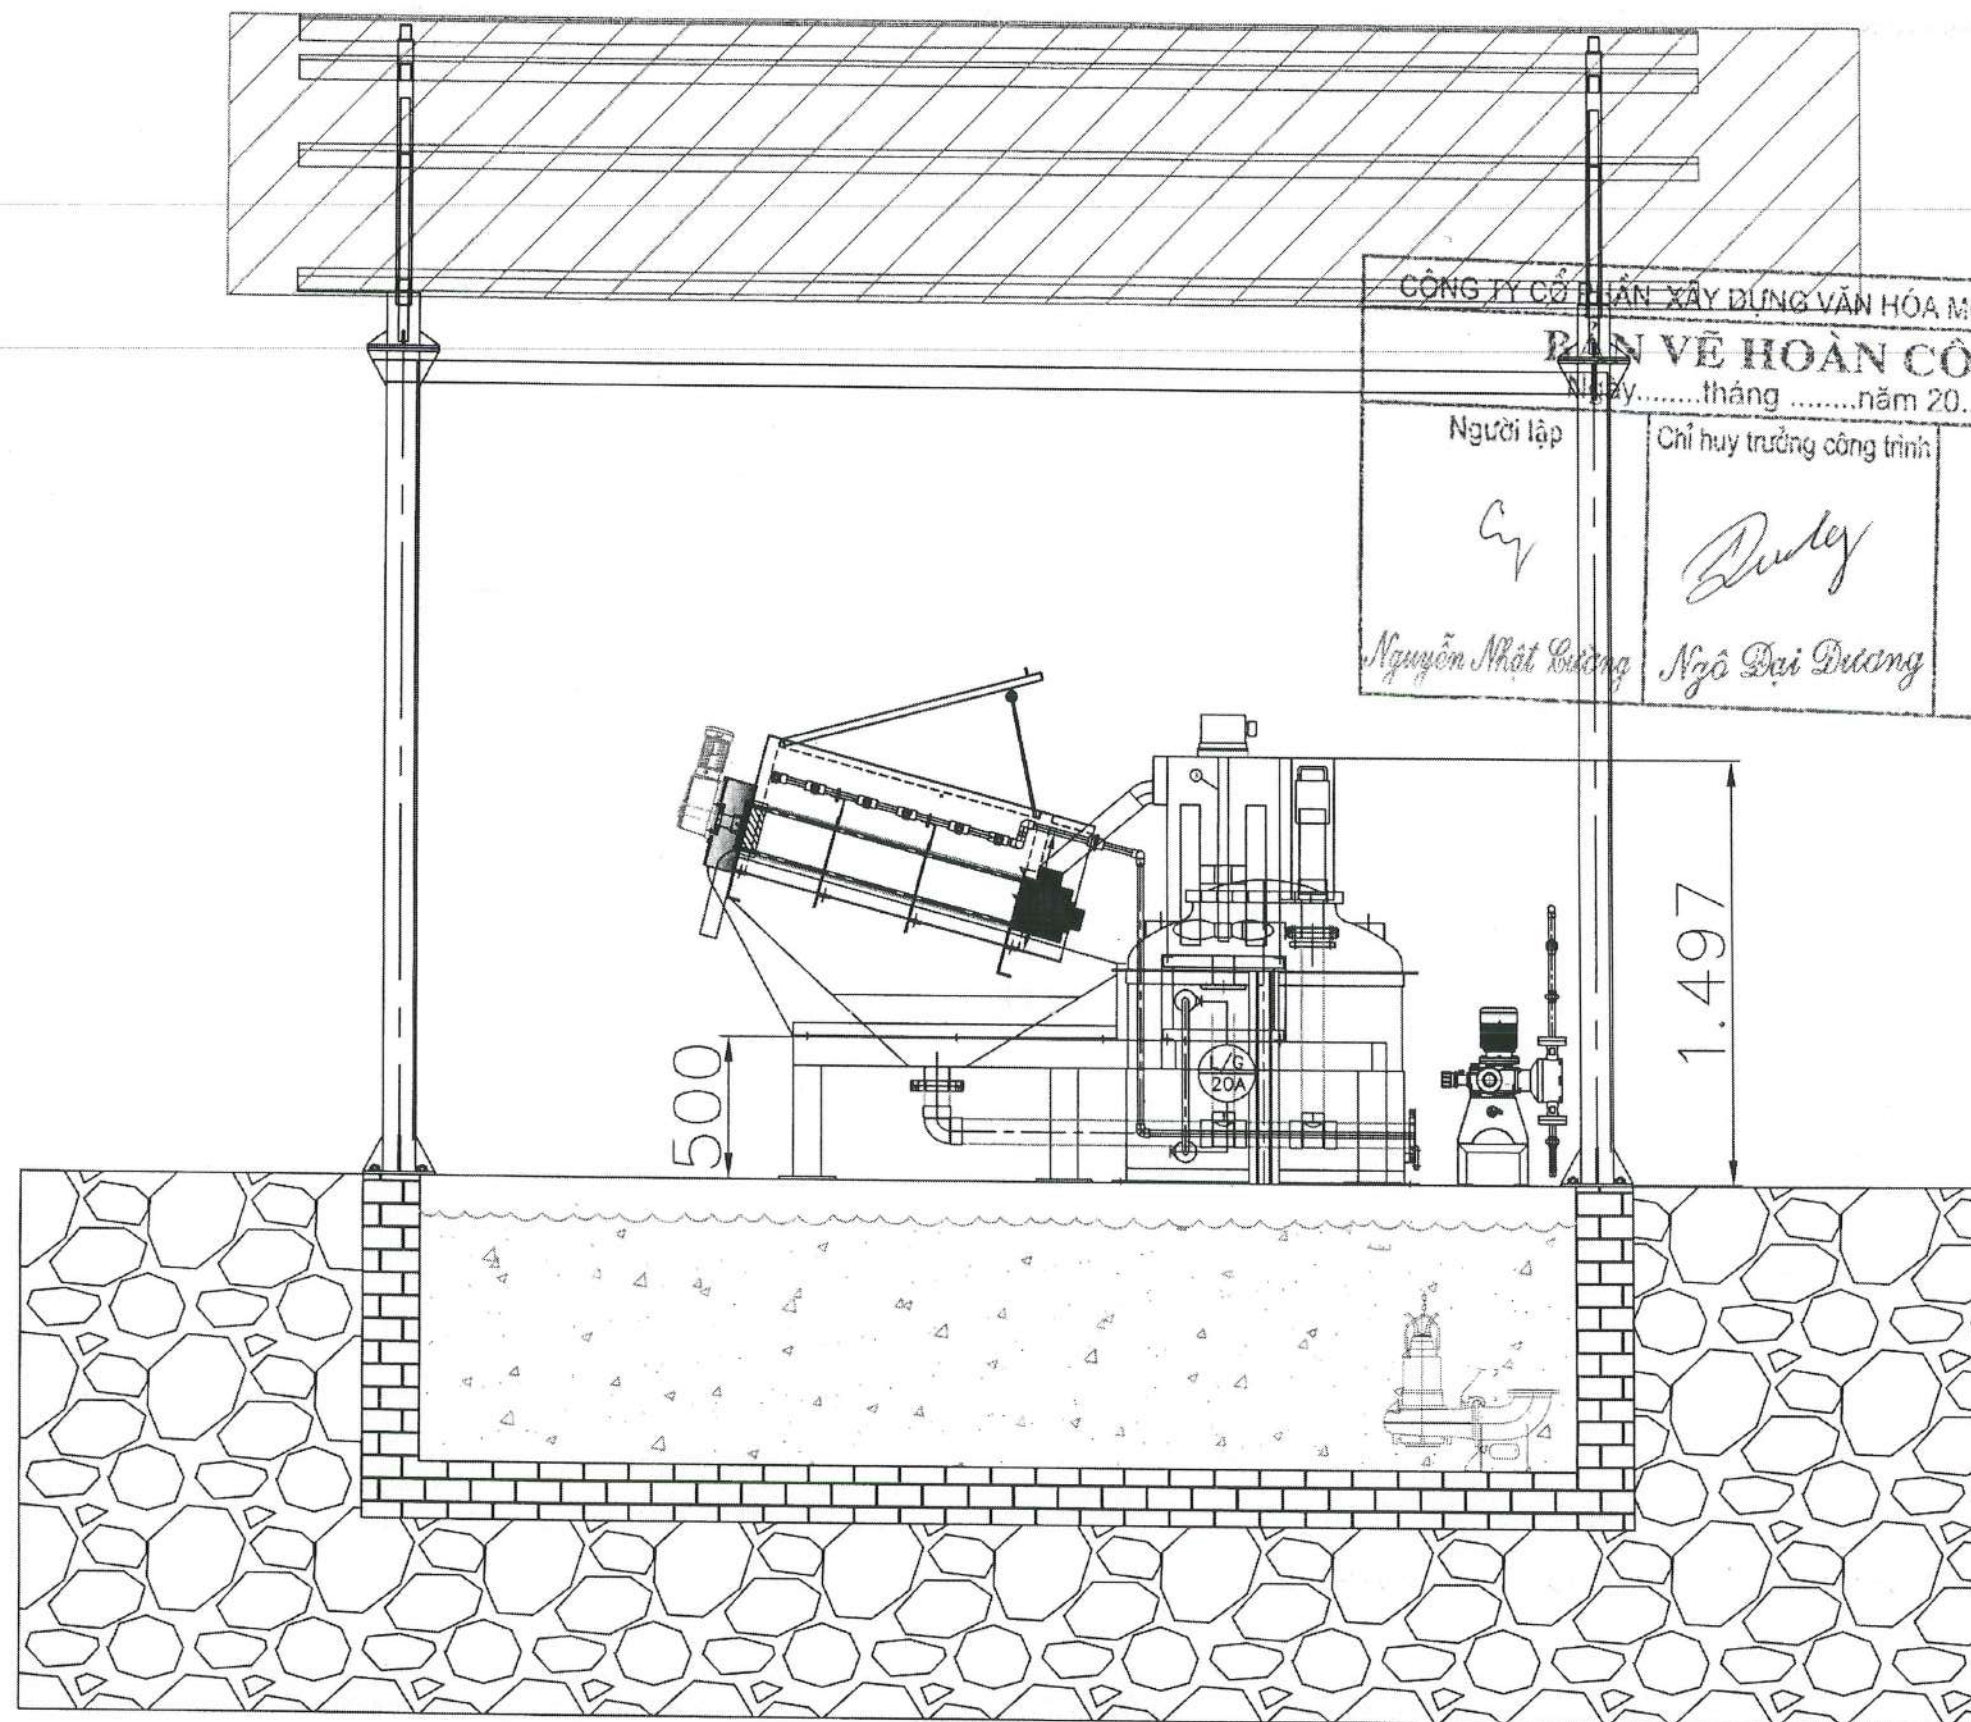


CÔNG TY CỔ PHẦN XÂY DỰNG VĂN HÓA MÔI TRƯỜNG ASIA		
BẢN VẼ HOÀN CÔNG		
Ngày.....tháng.....năm 20.....		
Người lập	Chỉ huy trưởng công trình	Chủ đầu tư
<i>Cy</i>	<i>Quay</i>	<i>Quay</i>
Nguyễn Nhật Cường	Ngô Đại Dương	

MỤC ĐÍCH PHÁT HÀNH / ISSUED FOR:	
☐ THIẾT KẾ CƠ SỞ/ PRELIMINARY	
☐ THIẾT KẾ THI CÔNG/ CONSTRUCTION	
☐ THIẾT KẾ HIỆU CHỈNH/ MODIFIED	
☒ HOÀN CÔNG/ AS-BUILT	
CHỈNH SỬA / REVISION:	NGÀY / DATE
CHỦ ĐẦU TƯ / INVESTOR	
CÔNG TY TNHH MÔI TRƯỜNG XANH MIỀN TRUNG	
NHÀ THẦU / CONTRACTOR	
CÔNG TY CỔ PHẦN XÂY DỰNG VĂN HÓA MÔI TRƯỜNG ASIA	
VĂN PHÒNG: LK240/DV04, HÀNG BÈ KẾT MÀU LƯƠNG, Q. HÀ ĐÔNG, TP. HÀ NỘI Tel: (+84) 962 219 884 Website: www.moitruongace.com	
CHỦ TỊCH HĐQT/ CHAIRMAN OF THE BOARD:	
NGUYỄN BÁ CẢNH	
DỰ ÁN / CÔNG TRÌNH / PROJECT:	
HỆ THỐNG XỬ LÝ NƯỚC THẢI RỈ RÁC CÔNG SUẤT 25M3/NGÀY ĐÊM	
TÊN BẢN VẼ / DRAWING TITLE:	
MẶT CẮT HỆ ÉP BÙN	
CHỦ NHIỆM DỰ ÁN / CHIEF PROJECT:	
KS. NGUYỄN VĂN CHUYÊN	
THIẾT KẾ / DESIGNER:	
KS. NGUYỄN NHẬT CƯỜNG	
KIỂM TRA / CHECKED BY:	
KS. NGUYỄN VĂN CHUYÊN	
SỐ DỰ ÁN / JOB NO.:	
NGÀY / DATE:	11/2025
TL / SCALE:	-
SỐ BẢN VẼ / DWG NO.:	10


CHI TIẾT MÁY ÉP BÙN

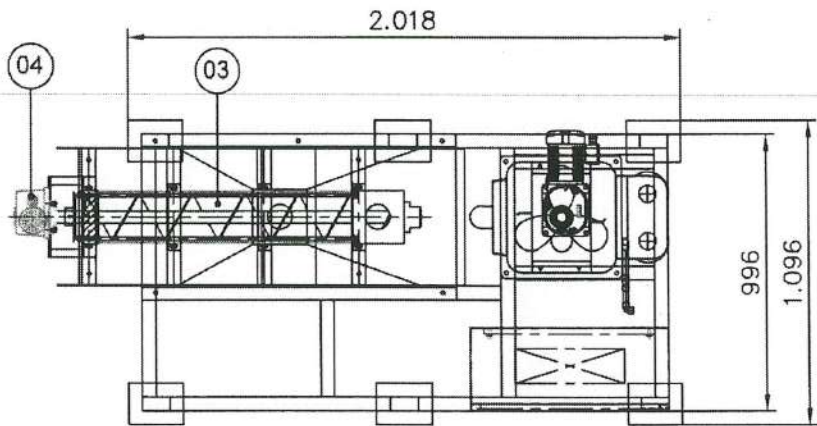

TOP VIEW

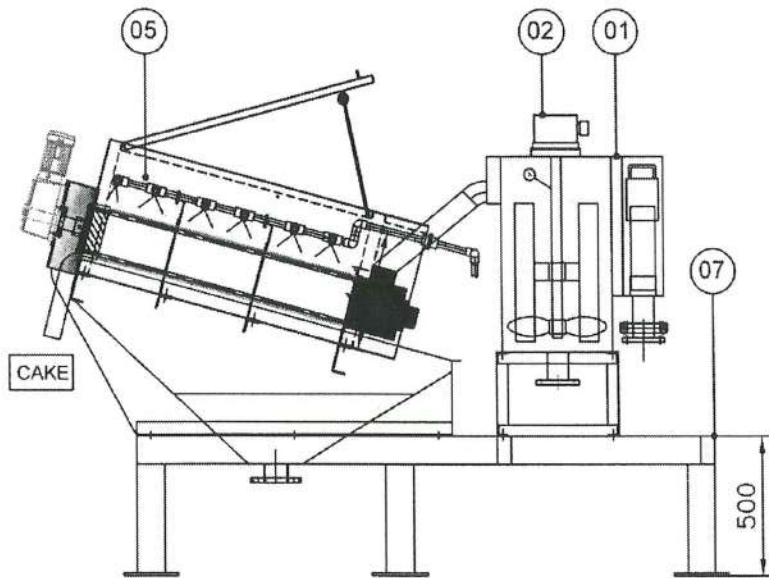

FRONT VIEW

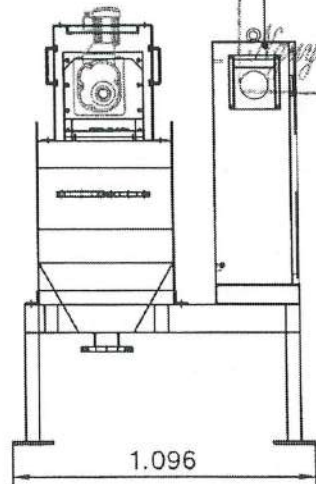

SIDE VIEW

PART LIST				
NO.	DESCRIPTION	MAT'L	Q'TY	REMARK
01	Mixing Tank Machine	SUS304	1 Set	430x430x1000H
02	Mixing Tank Motor		1 Set	0.4Kw, ratio $\frac{1}{80}$ (Nissen)
03	Dewatering Machine	SUS304	1 Set	-
04	Machine Motor		1 Set	0.4Kw, ratio $\frac{1}{80}$ (Nissen)
05	Spray Wash	PVC-Ø21	1 Set	-
06	Control Panel	SS400-Powder Coating	1 Set	-
07	Frame	□ 100x50x3t	1 Set	

MỤC ĐÍCH PHÁT HÀNH / ISSUED FOR:
☐ THIẾT KẾ CƠ SỞ / PRELIMINARY
☐ THIẾT KẾ THI CÔNG / CONSTRUCTION
☐ THIẾT KẾ HIỆU CHỈNH / MODIFIED
☒ HOÀN CÔNG / AS-BUILT

CHỈNH SỬA / REVISION:

NGÀY / DATE

CHỦ ĐẦU TƯ / INVESTOR:
CÔNG TY TNHH MÔI TRƯỜNG XANH MIỀN TRUNG

M.S.D.N: 3101012531-C.T.T.H.H


NHÀ THẦU / CONTRACTOR:
CÔNG TY CỔ PHẦN XÂY DỰNG VĂN HÓA MÔI TRƯỜNG ASIA
VĂN PHÒNG: LK240/DV04, HÀNG BÈ
KẾT MÃU LƯƠNG, Q. HÀ ĐÔNG, TP. HÀ NỘI
Tel: (+84) 962 219 884
Website: www.moitruongace.com


CHỦ TỊCH HĐQT / CHAIRMAN OF THE BOARD:

NGUYỄN BÁ CẢNH

DỰ ÁN / CÔNG TRÌNH / PROJECT:
**HỆ THỐNG XỬ LÝ NƯỚC THẢI RỈ RÁC
CÔNG SUẤT 25M3/NGÀY ĐÊM**

TÊN BẢN VẼ / DRAWING TITLE:
CHI TIẾT MÁY ÉP BÙN

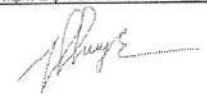CHỦ NHIỆM DỰ ÁN / CHIEF PROJECT:

KS. NGUYỄN VĂN CHUYÊN


THIẾT KẾ / DESIGNER:

KS. NGUYỄN NHẬT CƯỜNG

KIỂM TRA / CHECKED BY:


KS. NGUYỄN VĂN CHUYÊN

SỐ DỰ ÁN / JOB NO.:
NGÀY / DATE: 11/2025
TL / SCALE: -
SỐ BẢN VẼ / DWG NO.: 11

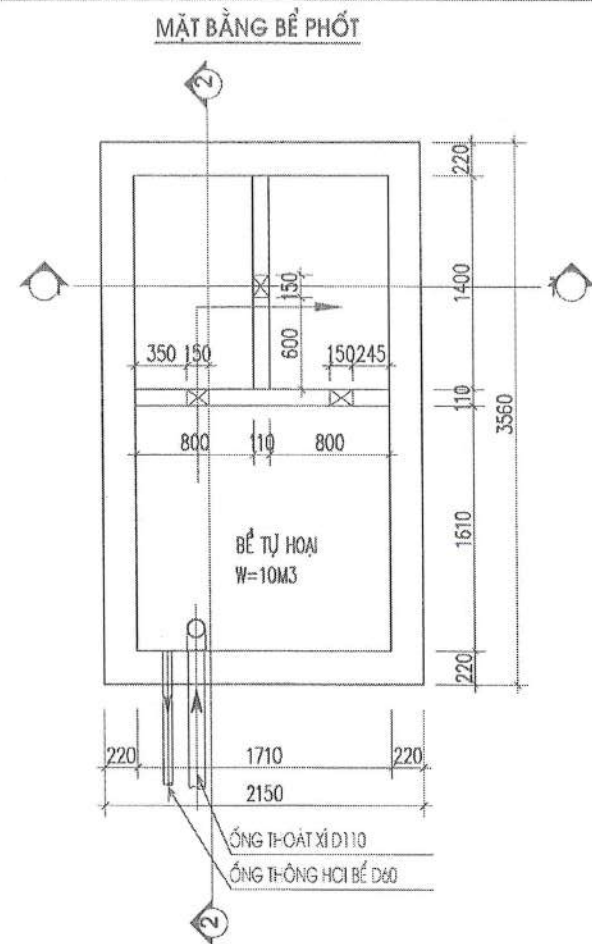



GHI CHÚ

- tất cả các kích thước được thể hiện trên bản vẽ
- phần cốt thép được thể hiện trên bản vẽ
- các kích thước khác được thể hiện trên bản vẽ

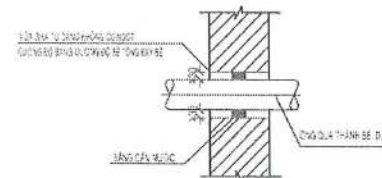



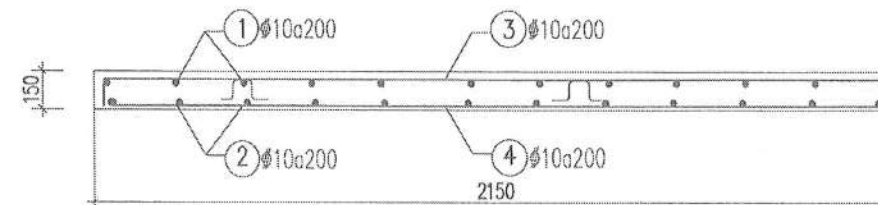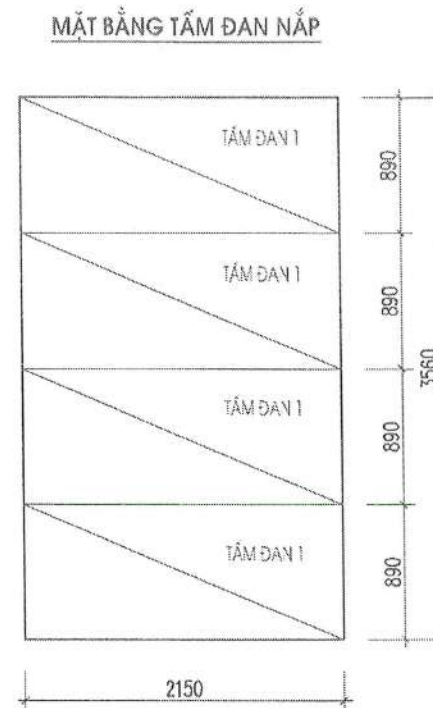

MẶT CẮT THÉP ĐÁY BỂ


CÔNG TY CỔ PHẦN TƯ VẤN
THẨM TRA
 Theo Văn bản số:
 Ngày: tháng: năm 20.....
 Chủ trì bộ môn ký tên:

MẶT BẰNG THÉP TẤM ĐÀN 1


BẢNG THỐNG KÊ CỐT THÉP									
TÊN C. KIẾN	SỐ HIỆU	HÌNH DẠNG - KÍCH THƯỚC	ĐƯỜNG KÍNH (mm)	CHIỀU DÀI 1 THANH (mm)	SỐ LƯỢNG		TỔNG CHIỀU DÀI (m)	TỔNG T. LƯỢNG (kg)	
					C. KIẾN	T. BỘ			
Đáy bể	1	70 3500 70	10	3640	12	12	43.68	26.93	
	2	70 3500 90	10	3600	12	12	43.2	26.63	
	3	70 2100 70	10	2240	17	17	41.48	25.57	
	4	70 2100 90	10	2200	17	17	40.8	25.18	
Tấm đan	1	70 2100 90	10	2200	5	24	52	29.59	
	2	70 800 90	10	900	12	48	43.2	26.63	

- Trọng lượng thép có đường kính $\Phi 10 = 160.5 \text{ kg}$; Chiều dài = 260.36 mét

MẶT CẮT 1-1

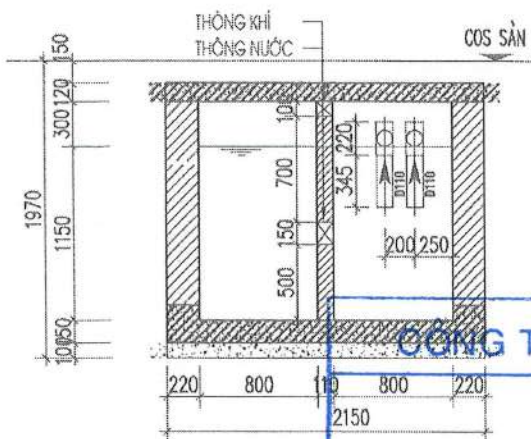

MẶT CẮT 2-2

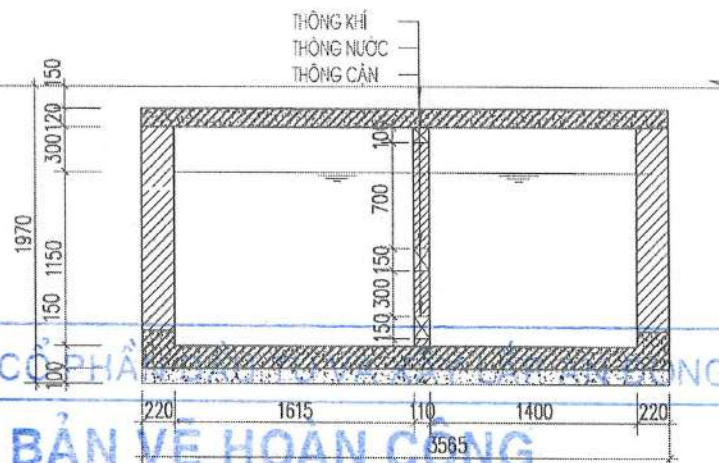

BẢN VẼ HOÀN CÔNG

NGÀY: THÁNG: NĂM:

NGƯỜI LẬP (HO TÊN, CHỨC VỤ, CHỮ KÝ):
 CHỈ HUY TRƯỞNG (HO TÊN, CHỮ KÝ):
 TƯ VẤN GIÁM SÁT TRƯỞNG (HO TÊN, CHỨC VỤ, CHỮ KÝ):

GHI CHÚ:

CHỦ ĐẦU TƯ:

CÔNG TY TNHH MÔI TRƯỜNG XANH
MIỀN TRUNG

DỰ ÁN:

NHÀ MÁY XỬ LÝ RÁC THẢI SINH HOẠT
HUYỆN QUẢNG TRẠCH VÀ THỊ XÃ BÀ ĐON

ĐỊA ĐIỂM:

XÃ QUẢNG LUY VÀ XÃ QUẢNG THỊ
HUYỆN QUẢNG TRẠCH, TỈNH QUẢNG BÌNH

CÔNG TY CP TƯ VẤN THIẾT KẾ,
QUẢN LÝ DỰ ÁN VÀ PHÁT TRIỂN CÔNG NGHỆ DMT

DMT
Thiết kế - Tư vấn - Quản lý dự án

MS.D.N.0304818
Tầng 3, Tòa nhà Văn phòng, 15/9
Đường Phạm Hùng, Quận Cầu Giấy, Hà Nội
Tel: 0942.801.777
Email: tuongphong@dmthetke.vn
QUẢN LÝ DỰ ÁN VÀ
PHÁT TRIỂN CÔNG NGHỆ
NGUYỄN THÀNH TRUNG
CHỦ ĐẦU TƯ: KTS. DINH HÀ SƠN THUY

CHỦ TRƯỞNG:

KS. NGUYỄN SỸ TUÂN

THIẾT KẾ:

KS. NGUYỄN LÊ ĐẠT

KIỂM:

KTS. TRẦN VĂN NGHỊ

HẠNG MỤC:

NHÀ Ở CÔNG NHÂN

TÊN BẢN VẼ:

CHI TIẾT BỂ PHỐT

SỐ HỌI ĐỒNG:

HS TKBTCT

TỶ LỆ BẢN VẼ:

NGÀY HT: 2025

SỐ HIỆU BẢN VẼ:

KC-04

CÔNG TY CỔ PHẦN TƯ VẤN
ĐẦU TƯ XÂY DỰNG ĐẤT RỒNG

THẨM TRA

Theo Văn bản số:...../.....

Ngày.....tháng.....năm 20.....

Chủ trì bộ môn ký tên: 

STT	KÝ HIỆU	TÊN BẢN VẼ	KHỔ GIẤY
THÔNG TIN CHUNG			
1	XLNT-00	DANH MỤC BẢN VẼ	A3
MẬT BẢNG			
2	XLNT-01	MẬT BẢNG BỐ TRÍ TRẠM XỬ LÝ NƯỚC THẢI	A3
3	XLNT-02	MẬT BẢNG MÃI TRẠM XỬ LÝ NƯỚC THẢI	A3
4	XLNT-03	MẬT BẢNG XÀ GỒ	A3
5	XLNT-04	MẬT CẮT	A3
6	XLNT-05	CẤU TẠO NHÀ TRẠM XỬ LÝ NƯỚC THẢI	A3
7	XLNT-06	CẤU TẠO MÃI CHE BỂ	A3
8	XLNT-07	HỒ CHỒN LẤP 200M2	A3

CÔNG TY CỔ PHẦN ĐẦU TƯ VÀ XÂY LẮP AN ĐÔNG

BẢN VẼ HOÀN CÔNG

NGÀY.....THÁNG.....NĂM.....

NGƯỜI LẬP (HỌ TÊN, CHỨC VỤ, CHỮ KÝ)	CHỈ HUY TRƯỞNG (HỌ TÊN, CHỮ KÝ)	TƯ VẤN GIÁM SÁT TRƯỞNG (HỌ TÊN, CHỨC VỤ, CHỮ KÝ)
		



GHI CHÚ:

CHỦ ĐẦU TƯ:
CÔNG TY TNHH MÔI TRƯỜNG XANH
MIỀN TRUNG

DỰ ÁN:
NHÀ MÁY XỬ LÝ RÁC THẢI SINH HOẠT
HUYỆN QUẢNG TRẠCH VÀ THỊ XÃ BA ĐÓN

ĐỊA ĐIỂM:
Xã Quảng Lưu và Xã Quảng Tiến
Huyện Quảng Trách, Tỉnh Quảng Bình

CÔNG TY CP TƯ VẤN THIẾT KẾ,
QUẢN LÝ DỰ ÁN VÀ PHÁT
TRIỂN CÔNG NGHỆ DMT


Design-Management-Technology

Tầng 1 Toà nhà Vimeco, Lô E9
Đường Phạm Hùng, Quận Cầu Giấy, Hà Nội
Tel: 0942 801-777
Email: tungnguyendmt.net.vn

GIÁM ĐỐC
QUẢN LÝ
AN VÀ
PHÁT TRIỂN
DMT

NGUYỄN THÀNH TRUNG 

CHỦ NHIỆM THIẾT KẾ

KTS. ĐINH HÀ SƠN THUY 

CHỦ TRÌ

KTS. ĐINH HÀ SƠN THUY 

THIẾT KẾ

KTS. HÀ VĂN BÌNH 

KIỂM

KTS. TRẦN VĂN NGHỊ 

HÀNG MỤC:

TRẠM XỬ LÝ NƯỚC THẢI

TÊN BẢN VẼ:

DANH MỤC BẢN VẼ

SỐ HỢP ĐỒNG:


GIẢI ĐOẠN: HS TKTC

TỶ LỆ BẢN VẼ:

NGÀY HT: 2025

SỐ HIỆU BẢN VẼ: XLNT-00

MẶT BẰNG BỐ TRÍ TRẠM XỬ LÝ NƯỚC THẢI VÀ KHO CHỨA CHẤT THẢI NGUY HẠI

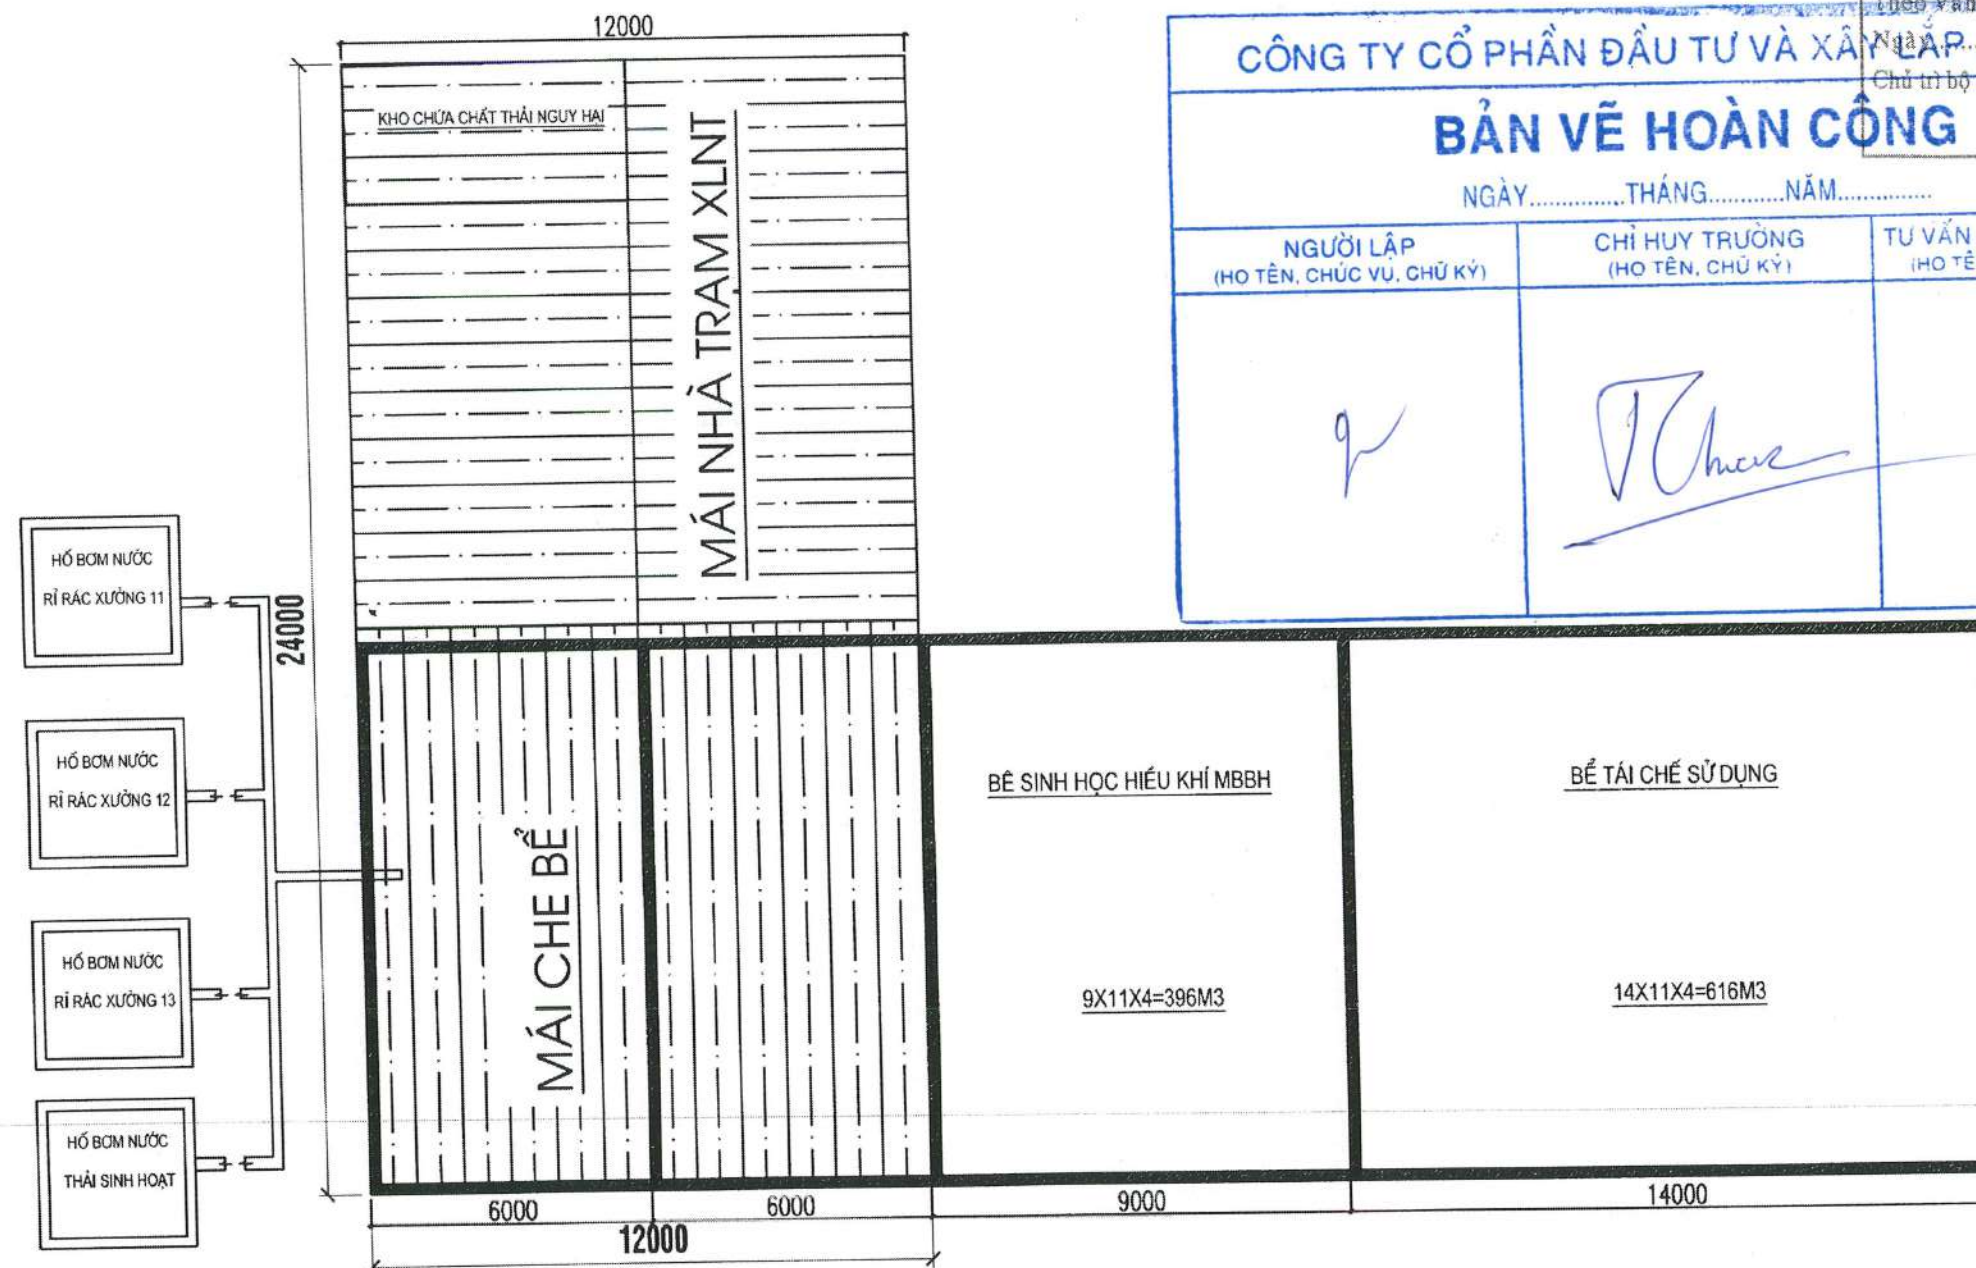

CÔNG TY CỔ PHẦN ĐẦU TƯ VÀ XÂY DỰNG ĐẤT RỒNG		
THẨM TRA		
Theo Văn bản số:/.....		
Ngày: tháng năm 20.....		
Chữ (t) bộ môn ký tên: <i>[Signature]</i>		
BẢN VẼ HOÀN CÔNG		
NGÀY.....THÁNG.....NĂM.....		
NGƯỜI LẬP (HO TÊN, CHỨC VỤ, CHỮ KÝ)	CHỈ HUY TRƯỞNG (HO TÊN, CHỮ KÝ)	TƯ VẤN GIÁM SÁT TRƯỞNG (HO TÊN, CHỨC VỤ, CHỮ KÝ)
<i>[Signature]</i>	<i>[Signature]</i>	<i>[Signature]</i>

GHI CHÚ:

CHỦ ĐẦU TƯ:
CÔNG TY TNHH MÔI TRƯỜNG XANH
MIỀN TRUNG

DỰ ÁN:
NHÀ MÁY XỬ LÝ RÁC THẢI SINH HOẠT
HUYỆN QUẢNG TRẠCH VÀ THỊ XÃ BA BỐN

ĐỊA ĐIỂM:
Xã Quảng Lưu và Xã Quảng Tiến,
Huyện Quảng Trách, Tỉnh Quảng Bình

CÔNG TY CP TƯ VẤN THIẾT KẾ,
QUẢN LÝ DỰ ÁN VÀ PHÁT
TRIỂN CÔNG NGHỆ DMT

DMT
Design - Management - Technology

Tầng 3, Tòa nhà Vimeco, Lô E9
Đường Phạm Hùng, Quận Cầu Giấy, Hà Nội
Tel: 0942 801 777
Email: tungnguyen@dmtnet.vn

THIẾT KẾ
NGUYỄN THÀNH TRUNG

CHỦ NHIỆM THIẾT KẾ
KTS. ĐINH HÀ SƠN THUY

THIẾT KẾ
KTS. ĐINH HÀ SƠN THUY

THIẾT KẾ
KTS. HÀ VĂN BÌNH

KIỂM
KTS. TRẦN VĂN NGHỊ

HẠNG MỤC:
TRẠM XỬ LÝ NƯỚC THẢI

TÊN BẢN VẼ:
MẶT BẰNG BỐ TRÍ TRẠM XỬ LÝ NƯỚC THẢI

SỐ HỢP ĐỒNG:


GIAI ĐOẠN: HS TKTC

TỶ LỆ BẢN VẼ:

NGÀY HT: 2025

SỐ HIỆU BẢN VẼ: XLNT-01

MẶT BẰNG BỐ TRÍ TRẠM XỬ LÝ NƯỚC THẢI

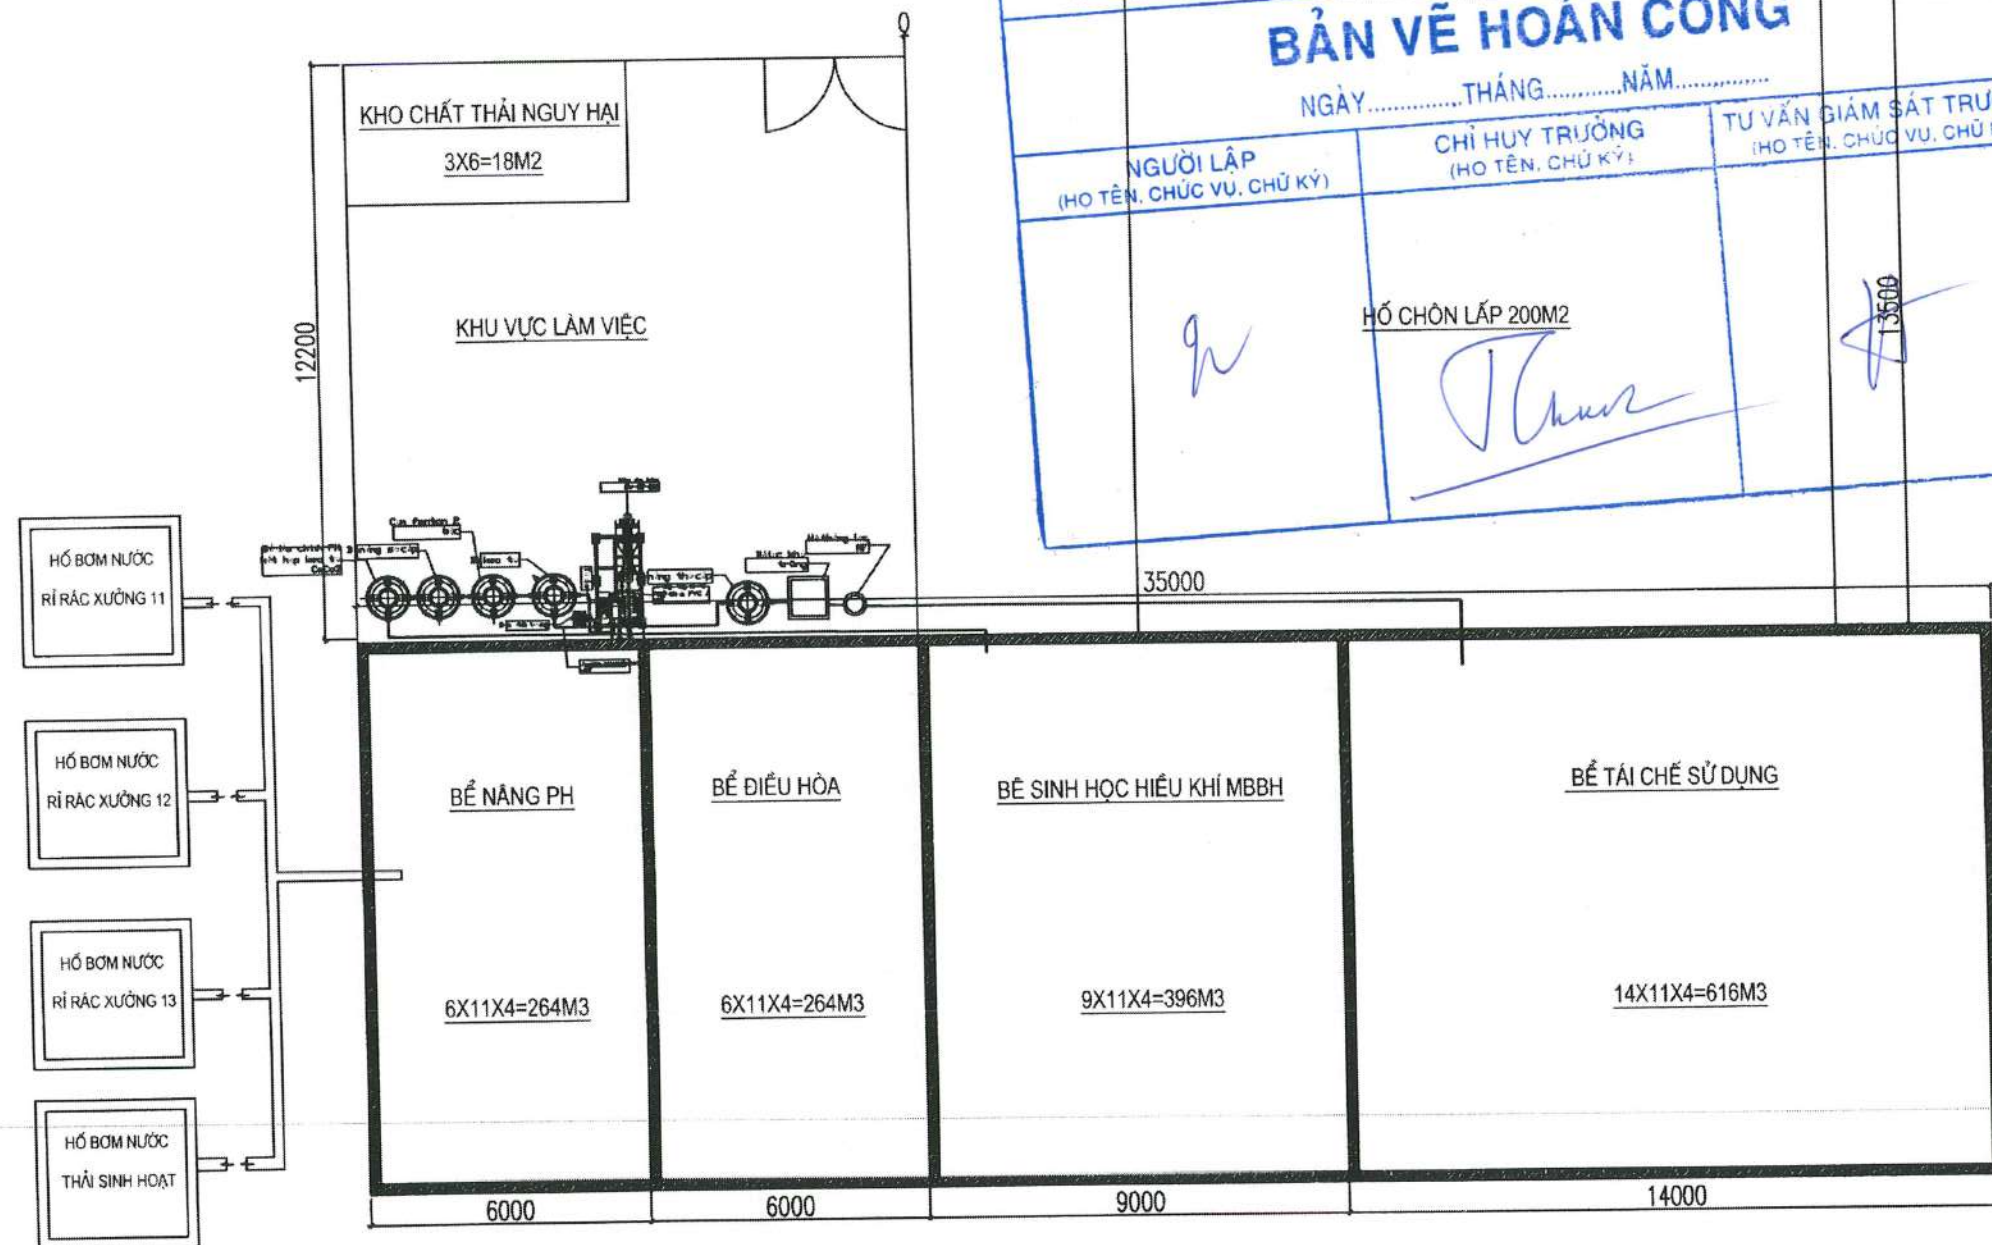

CÔNG TY CỔ PHẦN TƯ VẤN VÀ XÂY LẮP AN ĐÔNG

BẢN VẼ HOÀN CÔNG

NGÀY.....THÁNG.....NĂM.....

NGƯỜI LẬP (HO TÊN, CHỨC VỤ, CHỮ KÝ)	CHỈ HUY TRƯỞNG (HO TÊN, CHỨC VỤ, CHỮ KÝ)	TƯ VẤN GIÁM SÁT TRƯỞNG (HO TÊN, CHỨC VỤ, CHỮ KÝ)
<i>[Signature]</i>	<i>[Signature]</i>	<i>[Signature]</i>

**CÔNG TY CỔ PHẦN TƯ VẤN
ĐẦU TƯ XÂY DỰNG ĐẤT RỒNG**

THẨM TRA

Theo Văn bản số:...../.....

Ngày.....tháng.....năm 20.....

Chủ đầu tư ký tên: *[Signature]*

GHI CHÚ:

CHỦ ĐẦU TƯ:
**CÔNG TY TNHH MÔI TRƯỜNG XANH
MIỀN TRUNG**

DỰ ÁN:
**NHÀ MÁY XỬ LÝ RÁC THẢI SINH HOẠT
HUYỆN QUẢNG TRẠCH VÀ THỊ XÃ ĐA ĐỒN**

ĐỊA ĐIỂM:
XÃ QUẢNG LUY VÀ XÃ QUẢNG TẾN
HUYỆN QUẢNG TRẠCH, TỈNH QUẢNG BÌNH

**CÔNG TY CP TƯ VẤN THIẾT KẾ,
QUẢN LÝ DỰ ÁN VÀ PHÁT
TRIỂN CÔNG NGHỆ DMT**

DMT
Design & Development Technology



Tầng 3, Toà nhà Vineco, Lô E9
Đường Phạm Hùng, Quận Cầu Giấy, Hà Nội
Tel: 0942 801 777
Email: tungnguyen@dmtnet.vn

GIÁM ĐỐC
T KẾ
NGUYỄN THÀNH TRUNG

CHỦ NHIỆM THIẾT KẾ
KTS. ĐINH HÀ SƠN THUY

CHỦ TRÌ
KTS. ĐINH HÀ SƠN THUY

THIẾT KẾ
KTS. HÀ VĂN BÌNH

KIỂM
KTS. TRẦN VĂN NGHỊ


HẠNG MỤC:
TRẠM XỬ LÝ NƯỚC THẢI

TÊN BẢN VẼ:
MẶT BẰNG BỐ TRÍ TRẠM XỬ LÝ NƯỚC THẢI

SỐ HỢP ĐỒNG:
GIAI ĐOẠN: HS TKTC

TỶ LỆ BẢN VẼ:
NGÀY HT: 2025
SỐ HIỆU BẢN VẼ: XLNT-01

MẶT BẰNG MÁI TRẠM XLNT

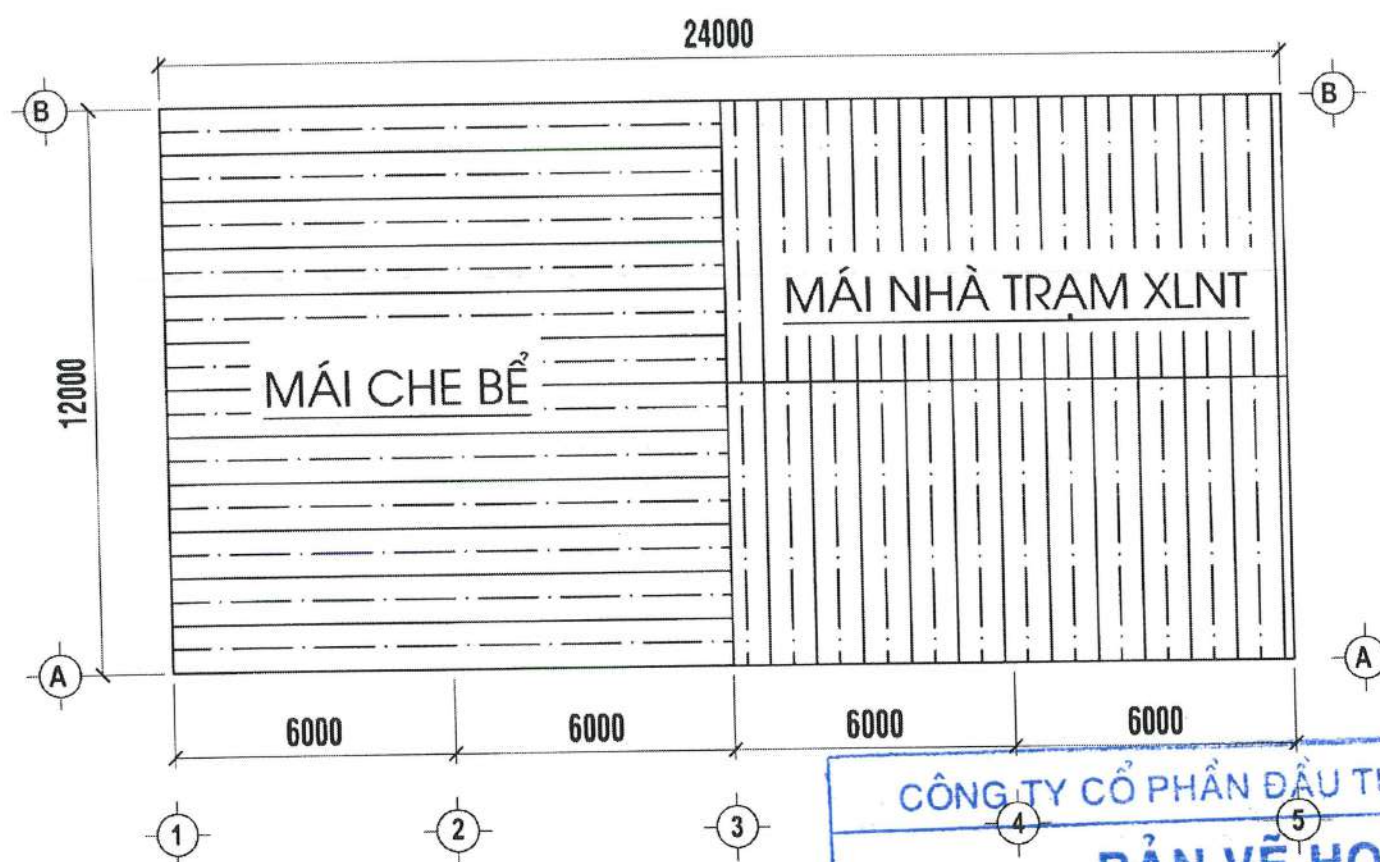

**CÔNG TY CỔ PHẦN TƯ VẤN
ĐẦU TƯ XÂY DỰNG ĐẤT RỒNG**

THẨM TRA

Theo Văn bản số:...../.....

Ngày.....tháng.....năm 20.....

Chủ trì bộ môn ký tên: *[Signature]*

CÔNG TY CỔ PHẦN ĐẦU TƯ VÀ XÂY LẮP AN ĐÔNG

BẢN VẼ HOÀN CÔNG

NGÀY.....THÁNG.....NĂM.....

NGƯỜI LẬP (HO TÊN, CHỨC VỤ, CHỮ KÝ)	CHỈ HUY TRƯỞNG (HO TÊN, CHỮ KÝ)	TƯ VẤN GIÁM SÁT TRƯỞNG (HO TÊN, CHỨC VỤ, CHỮ KÝ)
<i>[Signature]</i>	<i>[Signature]</i>	<i>[Signature]</i>



GHI CHÚ:

CHỦ ĐẦU TƯ:
**CÔNG TY TNHH MÔI TRƯỜNG XANH
MIỀN TRUNG**

DỰ ÁN:
**NHÀ MÁY XỬ LÝ RÁC THẢI SINH HOẠT
HUYỆN QUẢNG TRẠCH VÀ THỊ XÃ BA ĐỒN**

ĐỊA ĐIỂM:
XÃ QUẢNG LUY, VÀ XÃ QUẢNG TÊN
HUYỆN QUẢNG TRẠCH, TỈNH QUẢNG BÌNH

**CÔNG TY CP TƯ VẤN THIẾT KẾ,
QUẢN LÝ DỰ ÁN VÀ PHÁT
TRIỂN CÔNG NGHỆ DMT**

DMT
Design Management Technology

Tầng 3, Toà nhà Vimeco, Lô E9
Đường Phạm Hùng, Quận Cầu Giấy, Hà Nội
Tel: 0942 801 777
Email: quanganh@dmtnet.vn

CHẤM ĐỌC PHÂN

THIẾT KẾ: **NGUYỄN THÀNH TRUNG** *[Signature]*

CHỦ NHIỆM THIẾT KẾ CÔNG NGHỆ: *[Signature]*

KTS. ĐÌNH HÀ SƠN THUY *[Signature]*

CHỦ TRƯỞNG: *[Signature]*

KTS. ĐÌNH HÀ SƠN THUY *[Signature]*

THIẾT KẾ: *[Signature]*

KTS. HÀ VĂN BÌNH *[Signature]*

KIỂM: *[Signature]*

KTS. TRẦN VĂN NGHỊ *[Signature]*

HẠNG MỤC:

TRẠM XỬ LÝ NƯỚC THẢI

TÊN BẢN VẼ:

MẶT BẰNG MÁI TRẠM XỬ LÝ NƯỚC THẢI

SỐ HỢP ĐỒNG:


GIAI ĐOẠN: **HS TKTC**

TỶ LỆ BẢN VẼ:

NGÀY HT: **2025**

SỐ HIỆU BẢN VẼ: **XLNT-02**

MẶT BẰNG XÀ GỖ

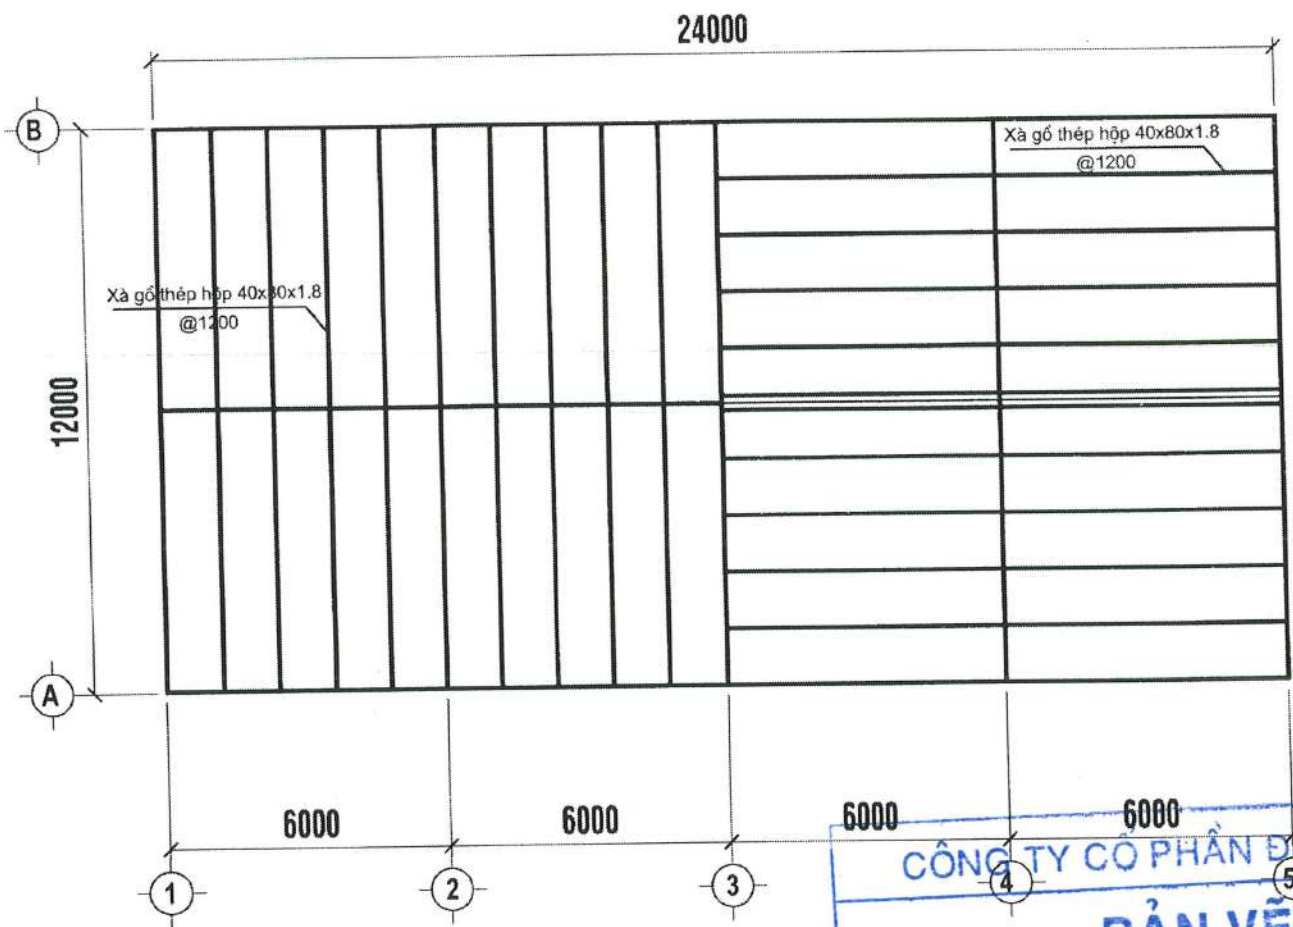

CÔNG TY CỔ PHẦN TƯ VẤN
ĐẦU TƯ XÂY DỰNG ĐẤT RỒNG

THẨM TRA

Theo Văn bản số:...../.....

Ngày.....tháng.....năm 20.....

Chủ trì bộ môn ký tên: *[Signature]*

GHI CHÚ:

CHỦ ĐẦU TƯ:

CÔNG TY TNHH MÔI TRƯỜNG XANH
MIỀN TRUNG

ĐUẬN:

NHÀ MÁY XỬ LÝ RÁC THẢI SINH HOẠT
HUYỆN QUẢNG TRẠCH VÀ THỊ XÃ BA ĐỒN

ĐỊA ĐIỂM:

XÃ QUẢNG LUY VÀ XÃ QUẢNG TIỀN
HUYỆN QUẢNG TRẠCH, TỈNH QUẢNG BÌNH

CÔNG TY CP TƯ VẤN THIẾT KẾ,
QUẢN LÝ DỰ ÁN VÀ PHÁT
TRIỂN CÔNG NGHỆ DMT

DMT
Design-Management-Technology

Tầng 3, Tòa nhà Vimeco, Lô E9
Đường Phạm Hùng, Quận Cầu Giấy, Hà Nội
Tel: 0942 801 777
Email: dmtnguyennh@dmtnet.vn

QUẢN LÝ:

HÀN NGUYỄN THÁNH TRUNG *[Signature]*

CHỦ NHIỆM THIẾT KẾ:

KTS. ĐINH HÀ SƠN THUY *[Signature]*

CHỦ TRÌ:

KTS. ĐINH HÀ SƠN THUY *[Signature]*

THIẾT KẾ:

KTS. HÀ VĂN BÌNH *[Signature]*

KIỂM:

KTS. TRẦN VĂN NGHỊ *[Signature]*

HÀNG MỤC:

TRẠM XỬ LÝ NƯỚC THẢI

TÊN BẢN VẼ:

MẶT BẰNG XÀ GỖ

SỐ HỢP ĐỒNG:

GIAI ĐOẠN: HS TKTC

TỶ LỆ BẢN VẼ:

NGÀY HT: 2025

SỐ HIỆU BẢN VẼ: XLNT-03


CÔNG TY CỔ PHẦN ĐẦU TƯ VÀ XÂY LẮP AN ĐÔNG

BẢN VẼ HOÀN CÔNG


NGÀY.....THÁNG.....NĂM.....

NGƯỜI LẬP (HO TÊN, CHỨC VỤ, CHỮ KÝ)	CHỈ HUY TRƯỞNG (HO TÊN, CHỮ KÝ)	TƯ VẤN GIÁM SÁT TRƯỞNG (HO TÊN, CHỨC VỤ, CHỮ KÝ)
<i>[Signature]</i>	<i>[Signature]</i>	<i>[Signature]</i>

MẶT CẮT A-A

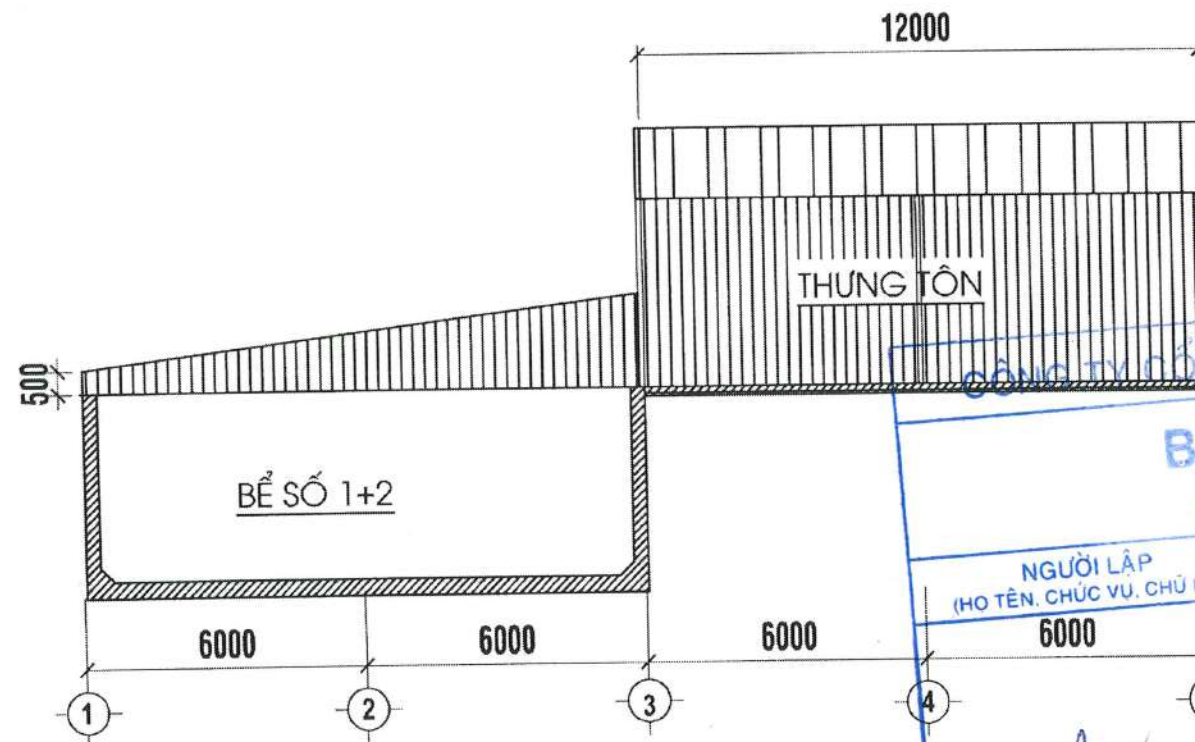

MẶT CẮT 3-3

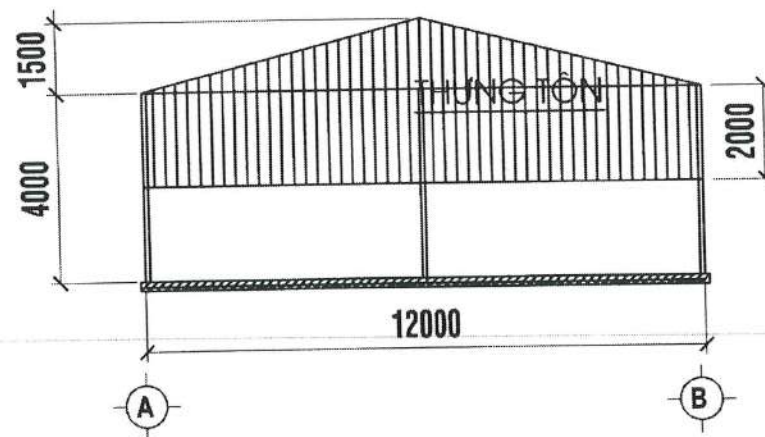

BẢN VẼ HOÀN CÔNG


NGÀY.....THÁNG.....NĂM.....

NGƯỜI LẬP
(HO TÊN, CHỨC VỤ, CHỮ KÝ)

CHỈ HUY TRƯỞNG
(HO TÊN, CHỮ KÝ)

TƯ VẤN GIÁM SÁT TRƯỞNG
(HO TÊN, CHỨC VỤ, CHỮ KÝ)

MẶT CẮT 5-5

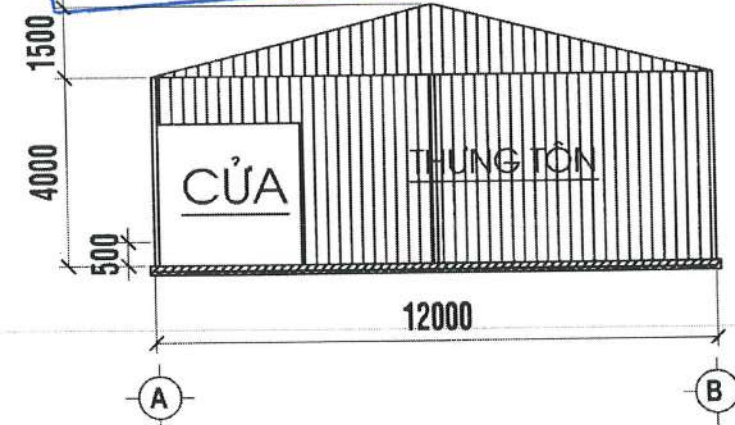

CÔNG TY CỔ PHẦN TƯ VẤN
ĐẦU TƯ XÂY DỰNG ĐẤT RỒNG

THẨM TRA

Theo Văn bản số:...../.....

Ngày.....tháng.....năm 20.....

Chủ trì bộ môn ký tên:

GHI CHÚ:

CHỦ ĐẦU TƯ:

CÔNG TY TNHH MÔI TRƯỜNG XANH
MIỀN TRUNG

DỰ ÁN:

NHÀ MÁY XỬ LÝ RÁC THẢI SINH HOẠT
HUYỆN QUẢNG TRẠCH VÀ THỊ XÃ BA ĐỒN

ĐỊA ĐIỂM:

XÃ QUẢNG LUY VÀ XÃ QUẢNG TỐN
HUYỆN QUẢNG TRẠCH, TỈNH QUẢNG BÌNH

CÔNG TY CP TƯ VẤN THIẾT KẾ
QUẢN LÝ DỰ ÁN VÀ PHÁT
TRIỂN CÔNG NGHỆ DMT

DMT
Design & Management Technology

Tầng 3, Tòa nhà Vincom, Lô E9
Đường Phạm Hùng, Quận Cầu Giấy, Hà Nội
Tel: 0942 801 777
Email: trungnguyen@dmtdesign.vn

GIÁM ĐỐC: KTS. NGUYỄN THÀNH TRUNG

CHỦ NHIỆM THIẾT KẾ: KTS. ĐINH HÀ SƠN THUY

CHỦ TRÌ: KTS. ĐINH HÀ SƠN THUY

THIẾT KẾ: KTS. HÀ VĂN BÌNH

KIỂM: KTS. TRẦN VĂN NGHỊ

HẠNG MỤC: TRẠM XỬ LÝ NƯỚC THẢI

TÊN BẢN VẼ:

MẶT CẮT

SỐ HỢP ĐỒNG:

GIAI ĐOẠN: HS TKTC

TỶ LỆ BẢN VẼ:


NGÀY HT: 2025

SỐ HIỆU BẢN VẼ: XLNT-04

CÔNG TY CỔ PHẦN TƯ VẤN
ĐẦU TƯ XÂY DỰNG ĐẤT RỒNG

THẨM TRA

Theo Văn bản số:...../.....
Ngày.....tháng.....năm 20.....
Chủ trì bộ môn ký tên: *Th*

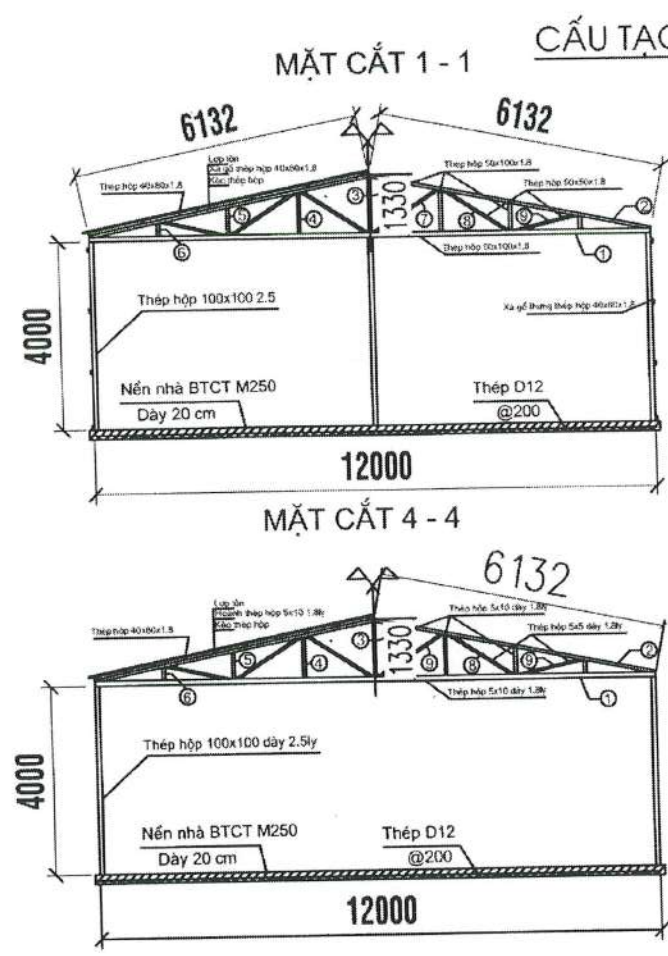

BẢNG THÔNG KÊ KHỐI LƯỢNG KẾT CẤU KÉO VÀ XÀ GỖ







CÔNG TY CỔ PHẦN ĐẦU TƯ VÀ XÂY LẮP AN ĐÔNG

PHẦN VẼ HOÀN CÔNG

GHI CHÚ:
- Kích thước bản vẽ ghi là mm, cao độ là m.
- Khoảng cách giữa 2 vì kèo là 6m.

NGÀY.....THÁNG.....NĂM.....

NGƯỜI LẬP (HO TÊN, CHỨC VỤ, CHỮ KÝ)	CHỈ HUY TRƯỞNG (HO TÊN, CHỮ KÝ)	TƯ VẤN GIÁM SÁT TRƯỞNG (HO TÊN, CHỨC VỤ, CHỮ KÝ)
<i>Th</i>	<i>Th</i>	<i>Th</i>

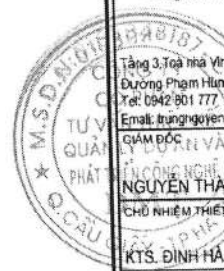

GHI CHÚ:

CHỦ ĐẦU TƯ:

CÔNG TY TNHH MÔI TRƯỜNG XANH MIỀN TRUNG

DIỆN:

NHÀ MÁY XỬ LÝ RÁC THẢI SINH HOẠT HUYỆN QUẢNG TRẠCH VÀ THỊ XÃ BA ĐỒN

ĐỊA ĐIỂM:

XÃ QUẢNG LƯU VÀ XÃ QUẢNG TIỀN HUYỆN QUẢNG TRẠCH, TỈNH QUẢNG BÌNH

CÔNG TY CP TƯ VẤN THIẾT KẾ, QUẢN LÝ DỰ ÁN VÀ PHÁT TRIỂN CÔNG NGHỆ DMT

DMT
Design-Management-Technology

Tầng 3, Tòa nhà Vincom, Lô E9
Đường Phạm Hùng, Quận Cầu Giấy, Hà Nội
Tel: 0942.801.777
Email: trungnguyen@dm.vn

QUẢN LÝ VÀ THIẾT KẾ:

NGUYỄN THÀNH TRUNG

CHỦ NHIỆM THIẾT KẾ:

KTS. ĐINH HÀ SƠN THUY

CHỦ TRÌ:

KTS. ĐINH HÀ SƠN THUY

THIẾT KẾ:

KTS. HÀ VĂN BÌNH

KIỂM:

KTS. TRẦN VĂN NGHỊ

HẠNG MỤC:

TRẠM XỬ LÝ NƯỚC THẢI

TÊN BẢN VẼ:

CẤU TẠO NHÀ TRẠM XỬ LÝ NƯỚC THẢI

SỐ HỢP ĐỒNG:


GIẢI ĐOẠN: **HS TKTC**

TỶ LỆ BẢN VẼ:

NGÀY HT: **2025**

SỐ HIỆU BẢN VẼ: **XLNT-05**

CẤU TẠO MÁI CHE BẾ

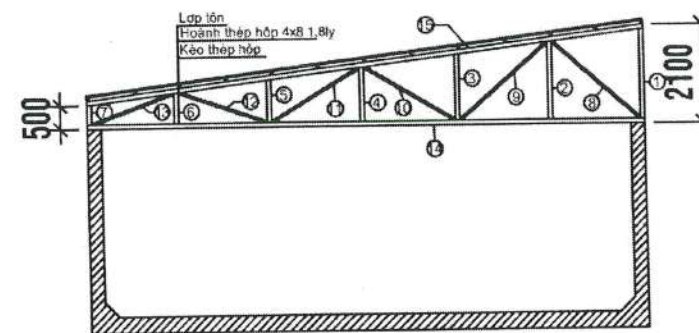

BẢNG THÔNG KÊ KHỐI LƯỢNG KẾT CẤU KÉO VÀ XÀ GỖ

TT	Thanh số	Quy cách	Đơn vị	Chiều dài	Số lượng thanh	Đơn trọng	Tổng chiều dài	Số lượng cấu kiện	Tổng khối lượng (kg)	Ghi chú
I		Phần cột kéo								
1	1	Thép hộp 50x100x1.5mm	mm	1.900	1,00	4,12	1.900	3,0	22,48	
2	2	Thép hộp 50x100x1.5mm	mm	1.650	1,00	4,12	1.650	3,0	20,29	
3	3	Thép hộp 50x100x1.5mm	mm	1.400	1,00	4,12	1.400	3,0	17,30	
4	4	Thép hộp 50x100x1.5mm	mm	1.150	1,00	4,12	1.150	3,0	14,21	
5	5	Thép hộp 50x100x1.5mm	mm	900	1,00	4,12	900	3,0	11,12	
6	6	Thép hộp 50x100x1.5mm	mm	658	1,00	4,12	658	3,0	8,13	
7	7	Thép hộp 50x100x1.5mm	mm	413	1,00	4,12	413	3,0	5,10	
8	8	Thép hộp 50x100x1.5mm	mm	2.516	1,00	2,70	2.516	3,0	20,38	
9	9	Thép hộp 50x100x1.5mm	mm	12.000	1,00	4,12	12.000	3,0	148,32	
10	10	Thép hộp 50x100x1.5mm	mm	12.150	1,00	2,70	12.150	3,0	98,42	
II		Phần xà gỗ mái								
		Thép hộp 40x80x1.5	mm	12.000	11,00	3,34	132.000	1,0	440,88	
		Tổng cộng							787,22	

BẢNG THÔNG KÊ KHỐI LƯỢNG TÓN LỘP VÀ TÓN THÙNG

TT	Thanh số	Quy cách	Đơn vị	Chiều dài	chiều rộng	số lượng	Tổng chiều dài
I		Phần tôn lợp					171,00
1	1	Tôn vộp lợp mái	m2	12,00	12,00	1,00	144
3	3	Tôn xếp bao thượng mặt bên	m2	12,00	0,50	1,00	6
4	4	Tôn xếp bao thượng mặt hông	m2	12,00	1,75	3,00	21

CÔNG TY CỔ PHẦN TƯ VẤN
ĐẦU TƯ XÂY DỰNG ĐẤT RỒNG

THẨM TRA

Theo Văn bản số:...../.....
Ngày.....tháng.....năm 20.....
Chủ trì bộ môn ký tên:

Handwritten signature

GHI CHÚ:

CHỦ ĐẦU TƯ:

CÔNG TY TNHH MÔI TRƯỜNG XANH
MIỀN TRUNG

ĐƠN AN:

NHÀ MÁY XỬ LÝ RÁC THẢI SINH HOẠT
HUYỆN QUẢNG TRẠCH VÀ THỊ XÃ BA ĐỒN

ĐỊA ĐIỂM:

XÃ QUẢNG LỢU VÀ XÃ QUẢNG BẾN
HUYỆN QUẢNG TRẠCH, TỈNH QUẢNG BÌNH

CÔNG TY CP TƯ VẤN THIẾT KẾ,
QUẢN LÝ DỰ ÁN VÀ PHÁT
TRIỂN CÔNG NGHỆ DMT

DMT

Design-Management-Technology

Tầng 3, Tòa nhà Vincom, Lô E9
Đường Phạm Hùng, Quận Cầu Giấy, Hà Nội
Tel: 0942 801 777
Email: tungnguyen@dmtnet.vn

NGUYỄN THÀNH TRUNG

CHỦ NHIỆM THIẾT KẾ

KTS. ĐINH HÀ SƠN THUY

CHỦ TRÌ

KTS. ĐINH HÀ SƠN THUY

THIẾT KẾ

KTS. HÀ VĂN BÌNH

KIỂM

KTS. TRẦN VĂN NGHỊ

HÀNG MỤC:

TRẠM XỬ LÝ NƯỚC THẢI

TÊN BẢN VẼ:

HỒ CHÉN LẬP 200M2

SỐ HỢP ĐỒNG:

GIẢI ĐOẠN: HS TKTC

TỶ LỆ BẢN VẼ:

NGÀY HT: 2025

SỐ HIỆU BẢN VẼ: XLNT-06

CÔNG TY CỔ PHẦN ĐẦU TƯ VÀ XÂY LẮP AN ĐÔNG

BẢN VẼ HOÀN CÔNG

NGÀY.....THÁNG.....NĂM.....

NGƯỜI LẬP
(HO TÊN, CHỨC VỤ, CHỮ KÝ)

CHỈ HUY TRƯỞNG
(HO TÊN, CHỮ KÝ)

TƯ VẤN GIÁM SÁT TRƯỞNG
(HO TÊN, CHỨC VỤ, CHỮ KÝ)

Handwritten signature

Handwritten signature

Handwritten signature

CÔNG TY CỔ PHẦN TƯ VẤN
ĐẦU TƯ XÂY DỰNG ĐẤT RỒNG

THẨM TRA

Theo Văn bản số:...../.....

Ngày.....tháng.....năm 20.....

Chủ trì bộ môn ký tên:


STT	KÝ HIỆU	TÊN BẢN VẼ	KHỔ GIẤY
THÔNG TIN CHUNG			
1	N-00	DANH MỤC BẢN VẼ	A3
MẶT BẰNG			
2	N-01	MẶT BẰNG BỂ TRẠM XỬ LÝ NƯỚC THẢI	A3
3	N-02	MẶT BẰNG BỐ TRÍ CỐT THÉP BỂ TRẠM XLNT	A3
THỐNG KÊ KHỐI LƯỢNG			
4	N-03	THỐNG KÊ KHỐI LƯỢNG	A3

CÔNG TY CỔ PHẦN ĐẦU TƯ VÀ XÂY LẬP AN ĐÔNG

BẢN VẼ HOÀN CÔNG

NGÀY.....THÁNG.....NĂM.....

NGƯỜI LẬP (HO TÊN, CHỨC VỤ, CHỮ KÝ)	CHỈ HUY TRƯỞNG (HO TÊN, CHỮ KÝ)	TƯ VẤN GIÁM SÁT TRƯỞNG (HO TÊN, CHỨC VỤ, CHỮ KÝ)
		

GHI CHÚ:

CHỦ ĐẦU TƯ:
CÔNG TY TNHH MÔI TRƯỜNG XANH
MIỀN TRUNG

ĐƠN VỊ:
NHÀ MÁY XỬ LÝ RÁC THẢI SINH HOẠT
HUYỆN QUẢNG TRẠCH VÀ THỊ XÃ BA ĐỒN

ĐỊA ĐIỂM:
XÃ QUẢNG LUY VÀ XÃ QUẢNG BẾN
HUYỆN QUẢNG TRẠCH, TỈNH QUẢNG BÌNH

CÔNG TY CP TƯ VẤN THIẾT KẾ,
QUẢN LÝ DỰ ÁN VÀ PHÁT
TRIỂN CÔNG NGHỆ DMT


Design - Manage - Construct Technology


Tầng 3 Tòa nhà Vincoop, Lô E9
Đường Phạm Hùng, Quận Cầu Giấy, Hà Nội
Tel: 0942.801.777
Email: buonguyen@dmtpol.vn

NGUYỄN THÀNH TRUNG
CHỦ NHIỆM THIẾT KẾ
GIẤY TỜ

KTS. DINH HÀ SƠN THUY
CHỦ TRÌ

KS. LÊ ĐỨC CHÍNH
THIẾT KẾ

KS. TRẦN PHÚ
KIỂM

KTS. TRẦN VĂN NGHỊ

HẠNG MỤC:
HỒ SINH HỌC

TÊN BẢN VẼ:
DANH MỤC BẢN VẼ


SỐ HỢP ĐỒNG:

GIẢI ĐOẠN: HS TKCS

TỶ LỆ BẢN VẼ:

NGÀY HT: 2025

SỐ HIỆU BẢN VẼ: N-00

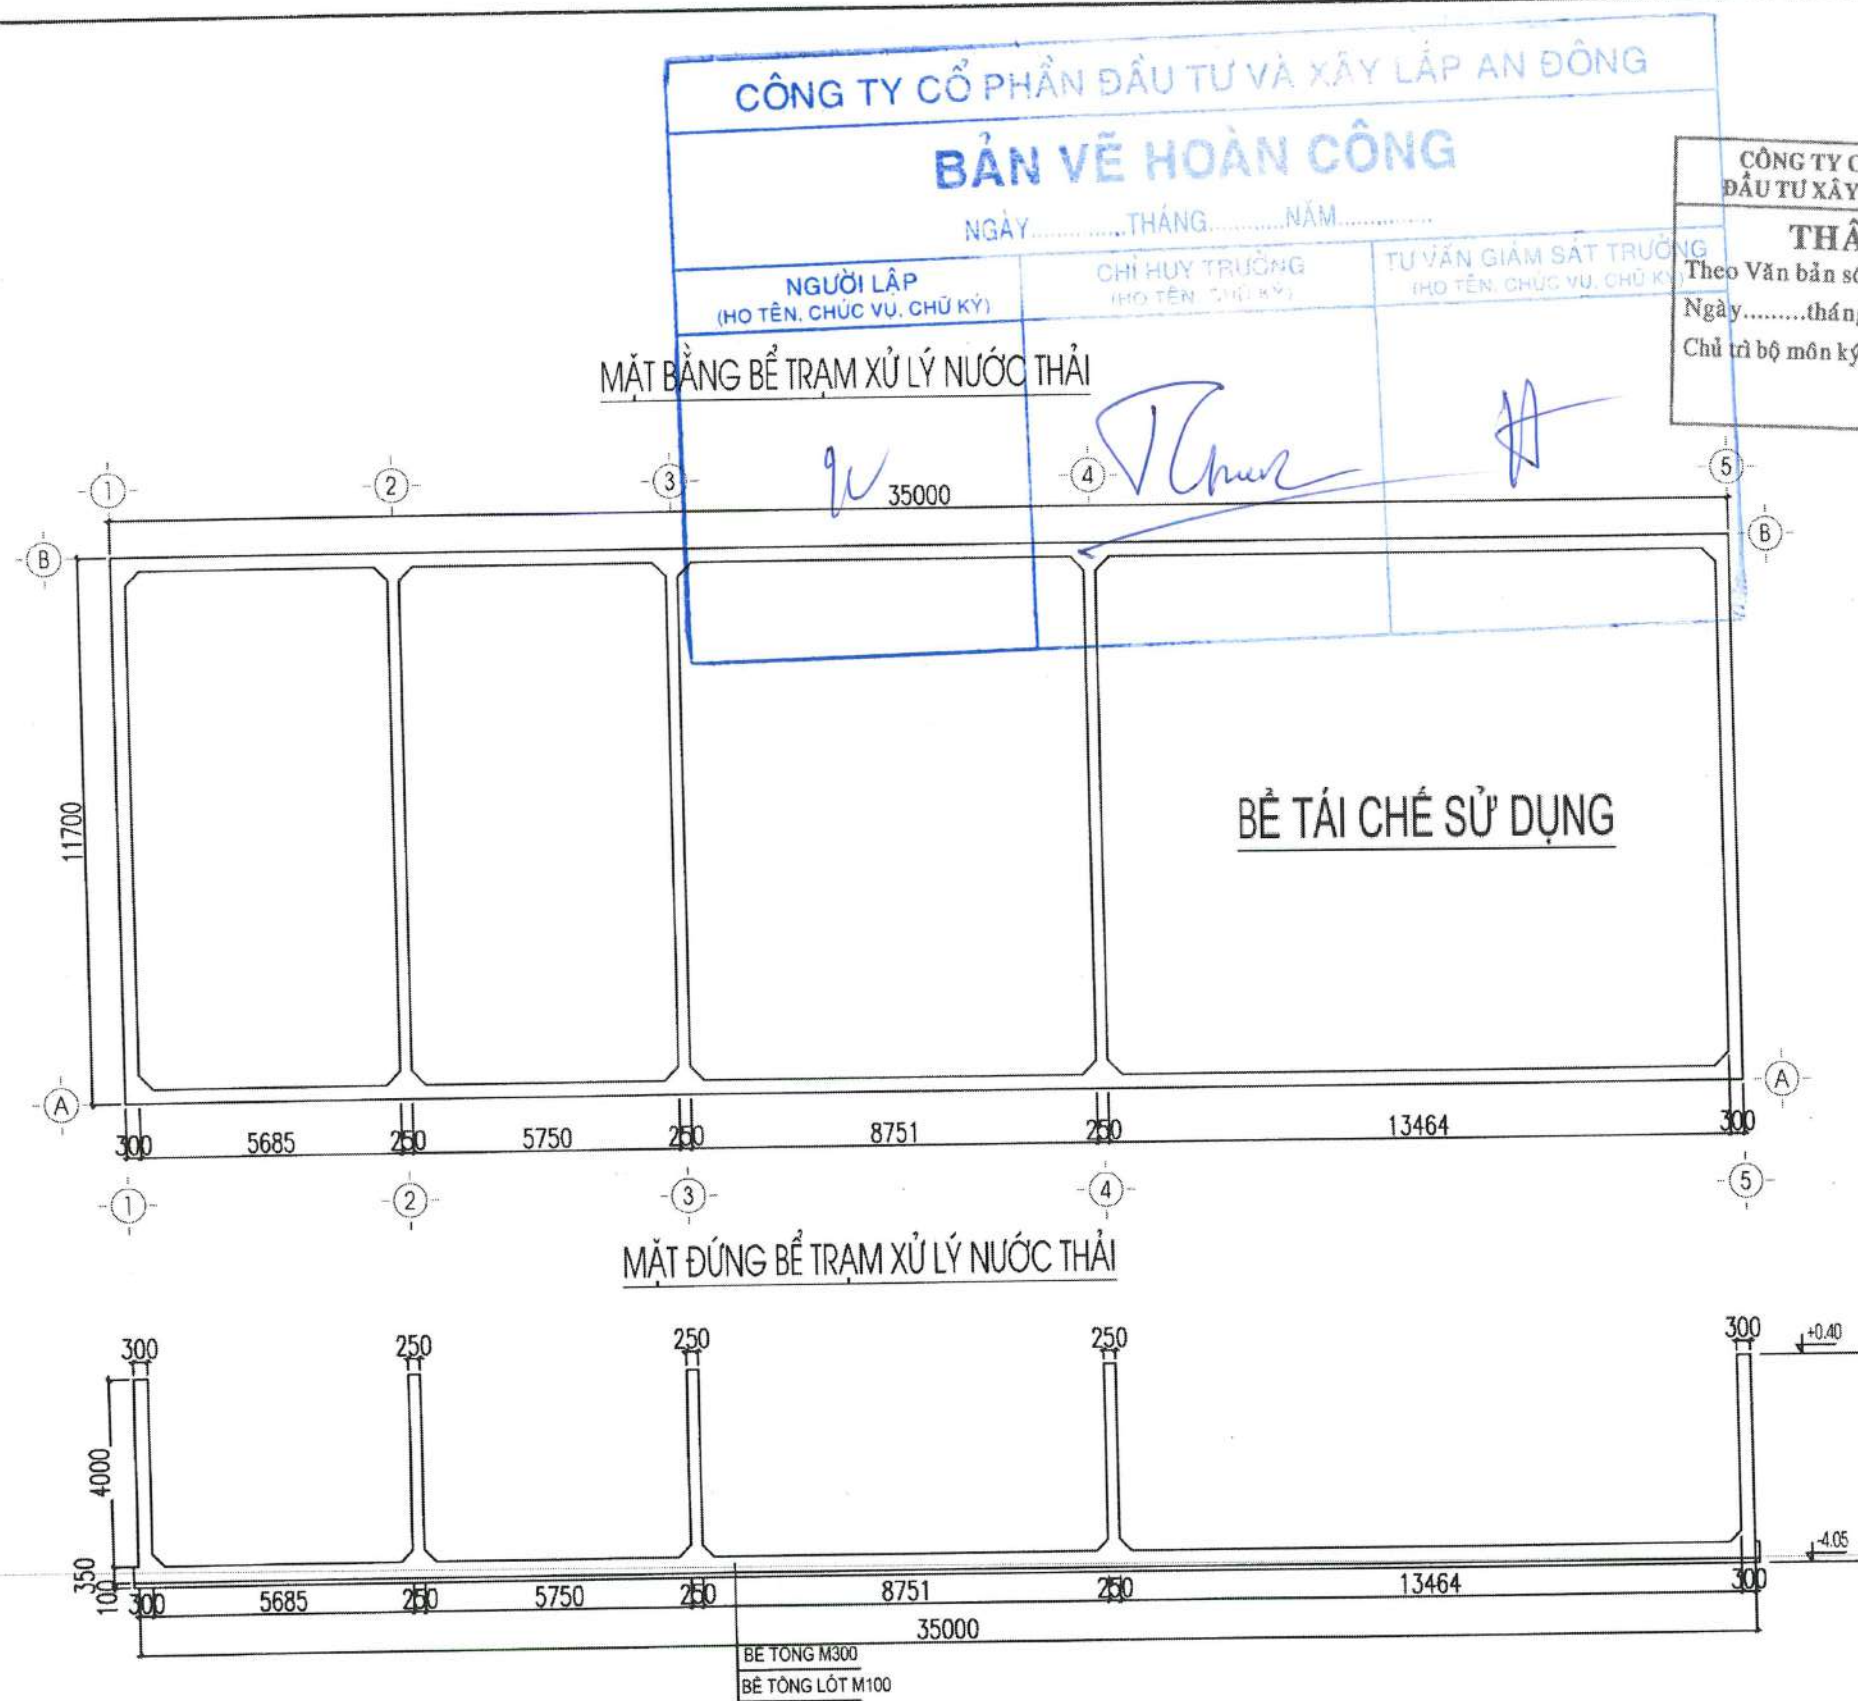

GHI CHÚ:

CHỦ ĐẦU TƯ:

**CÔNG TY TNHH MÔI TRƯỜNG XANH
MIỀN TRUNG**

ĐƠN AN:

**NHÀ MÁY XỬ LÝ RÁC THẢI SINH HOẠT
HUYỆN QUẢNG TRẠCH VÀ THỊ XÃ BA BỐN**

ĐỊA ĐIỂM:

XÃ QUẢNG LUY VÀ XÃ QUẢNG TIẾN
HUYỆN QUẢNG TRẠCH, TỈNH QUẢNG BÌNH

**CÔNG TY CP TƯ VẤN THIẾT KẾ,
QUẢN LÝ DỰ ÁN VÀ PHÁT
TRIỂN CÔNG NGHỆ DMT**

DMT
Design-Management-Technology

Tầng 3 Toà nhà Vinaco, Lô E9
Đường Phạm Hùng, Quận Cầu Giấy, Hà Nội
Tel: 0942 801 777
Email: thunguyen@dm.vn

CHỦ ĐẦU TƯ
NGUYỄN THANH TRUNG
CHỦ NHIỆM THIẾT KẾ

KTS. ĐINH HÀ SƠN THUY
CHỦ TRÌ

KS. LÊ ĐỨC CHÍNH
THIẾT KẾ

KS. TRẦN PHÚ
KIỂM

KTS. TRẦN VĂN NGHỊ
HẠNG MỤC:

HỒ SINH HỌC

TÊN BẢN VẼ:

MẶT BẰNG BỂ TRẠM XỬ LÝ NƯỚC THẢI

SỐ HỢP ĐỒNG:


GIAI ĐOẠN: HS TKCS

TỶ LỆ BẢN VẼ:


NGÀY HI: 2025
SỐ HIỆU BẢN VẼ: N-01

BỐ TRÍ CỐT THÉP BỂ TRẠM XNLT

CỐT THÉP MẶT CẮT A-A

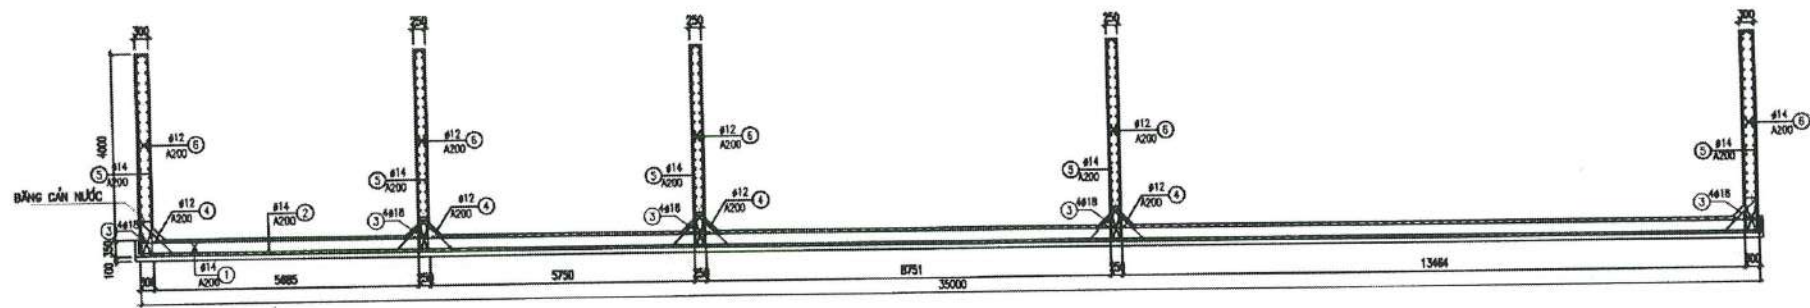

CỐT THÉP MẶT CẮT 1-1

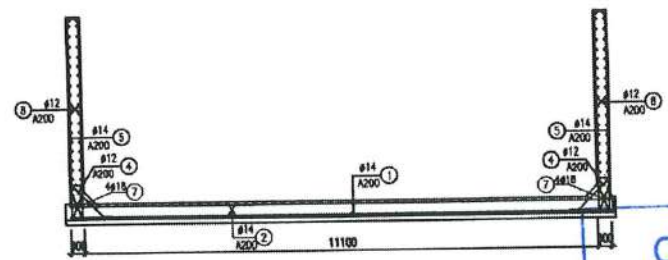

CÔNG TY CỔ PHẦN TƯ VẤN
ĐẦU TƯ XÂY DỰNG ĐẤT RỒNG

THẨM TRA

Theo Văn bản số:...../.....

Ngày.....tháng.....năm 20.....

Chủ trì bộ môn ký tên: *Hoc*

CÔNG TY CỔ PHẦN ĐẦU TƯ VÀ XÂY LẮP AN ĐÔNG

BẢN VẼ HOÀN CÔNG

NGÀY.....THÁNG.....NĂM.....

NGƯỜI LẬP (HO TÊN, CHỨC VỤ, CHỮ KÝ)	CHỈ HUY TRƯỞNG (HO TÊN, CHỨC VỤ, CHỮ KÝ)	TƯ VẤN GIÁM SÁT TRƯỞNG (HO TÊN, CHỨC VỤ, CHỮ KÝ)
<i>N</i>	<i>T. Chur</i>	<i>#</i>

GHI CHÚ:

CHỖ ĐẦU TƯ:

CÔNG TY TNHH MÔI TRƯỜNG XANH
MIỀN TRUNG

DỰ ÁN:

NHÀ MÁY XỬ LÝ RÁC THẢI SINH HOẠT
HUYỆN QUẢNG TRẠCH VÀ THỊ XÃ BA ĐƠN

ĐỊA ĐIỂM:

XÃ QUẢNG LƯU VÀ XÃ QUẢNG TIẾN
HUYỆN QUẢNG TRẠCH, TỈNH QUẢNG BÌNH

CÔNG TY CP TƯ VẤN THIẾT KẾ,
QUẢN LÝ DỰ ÁN VÀ PHÁT
TRIỂN CÔNG NGHỆ DMT

DMT
Design-Management-Technology

Tầng 3, Tòa nhà Vincom, Lô E9
Đường Phạm Hùng, Quận Cầu Giấy, Hà Nội
Tel: 0942 801 777
Email: trungnguyendmt.net.vn

NGUYỄN THANH TRUNG
CHỖ NHIỆM THIẾT KẾ

KTS. ĐINH HÀ SON THUY
CHỦ TRÌ

KS. LÊ ĐỨC CHÍNH
THIẾT KẾ

KS. TRẦN PHÚ
KIỂM

KTS. TRẦN VĂN NGHỊ

HÀNG MỤC:

HỒ SINH HỌC

TÊN BẢN VẼ:

BỐ TRÍ CỐT THÉP BỂ TRẠM XNLT

SỐ HỢP ĐỒNG:

GIẢI ĐOẠN: HS TKCS

TỶ LỆ BẢN VẼ:

NGÀY HT: 2025

SỐ HIỆU BẢN VẼ: N-02

BẢNG THỐNG KÊ CỐT THÉP

CK	Số Hiệu Thép	Hình dạng kích thước	Đường kính	Chiều dài thanh (mm)	Số thanh	mỗi nối	Tổng chiều dài (mm)	Đơn trọng	Khối lượng (kg)	SL Kết cấu	Tổng KL
M1	1		14	11.700	352		4.118.400	1,2	4.942,08	1	4.942,1
	2		14	35.000	119	3	4.166.680	1,2	5.000,02	1	5.000,0
	3		18	11.700	20		234.000	2	468,00	1	468,0
	4		12	1.150	793		911.950	0,888	809,81	1	809,8
	5		14	4.550	1270		5.778.500	1,2	6.934,20	1	6.934,2
	6		12	11.700	210		2.457.000	0,888	2.181,82	1	2.181,8
	7		18	35.000	8	3	282.160	2	564,32	1	564,3
	8		12	35.000	84	3	2.941.440	0,394	1.158,93	1	1.158,9
Tổng cộng		Thép D8	8								-
		Thép D10	10								-
		Thép D12	12								4.150,6
		Thép D14	14								16.876,3
		Thép D18	18								1.032,3
											22.059,2

BẢNG TÍNH KHỐI LƯỢNG BÊ TÔNG

TT	HẠNG MỤC	KÍCH THƯỚC (m)			KHỐI LƯỢNG 1 CẤU KIỆN	SỐ CẤU KIỆN	TỔNG KL (m3)	GHI CHÚ
		DÀI	RỘNG	CAO				
1	Bê tông lót móng M100	35,2	11,9	0,1	41,888	1	41,89	M100
2	Bê tông đáy bể M300	35	11,7	0,35	143,325	1	143,33	
3	Bê tông tường bể bao quanh M300	92,2	0,3	4	110,64	1	110,64	
4	Bê tông tường bể vách ngăn M300	11,1	0,25	4	11,1	3	33,30	
5	Bê tông phần vát thành M300	0,3	0,15	4	0,18	16	2,88	
6	Bê tông phần vát đáy M300	156,1	0,15	0,3	7,0245	1	7,02	
Tổng cộng	Bê tông M100						41,89	
	Bê tông M300						297,17	

BẢNG TÍNH KHỐI LƯỢNG ĐÀO ĐẮP

TT	HẠNG MỤC	KÍCH THƯỚC (m)			KHỐI LƯỢNG 1 CẤU KIỆN	SỐ CẤU KIỆN	TỔNG KL (m3)	GHI CHÚ
		DÀI	RỘNG	CAO				
1	Đào hố móng	41	17,7	4,1	2975,37	1	2.975,37	
2	Đắp đất hố móng					1	1.337,37	

BẢNG TÍNH KHỐI LƯỢNG VÁN KHUÔN

TT	HẠNG MỤC	KÍCH THƯỚC (m)			KHỐI LƯỢNG 1 CẤU KIỆN	SỐ CẤU KIỆN	TỔNG KL (m2)	GHI CHÚ
		DÀI	RỘNG	CAO				
1	Ván khuôn bê tông lót	35,2	11,9	0,1	9,42	1	9,42	
2	Ván Khuôn đáy bể	35	11,7	0,35	32,69	1	32,69	
3	Ván khuôn thành bể bao quanh	93,4		4	747,2	2	1.494,40	
4	Ván khuôn thành bể vách ngăn	11,1		4	44,4	6	266,40	
Tổng cộng	Ván khuôn móng						42,11	
	Ván khuôn thành bể						1.760,80	

CÔNG TY CỔ PHẦN TƯ VẤN
ĐẦU TƯ XÂY DỰNG ĐẤT RỒNG

THẨM TRA

Theo Văn bản số:...../.....

Ngày.....tháng.....năm 20.....

Chủ trì bộ môn ký tên:

GHI CHÚ:

CHỦ ĐẦU TƯ:

CÔNG TY TNHH MÔI TRƯỜNG XANH
MIỀN TRUNG

QUẢN:

NHÀ MÁY XỬ LÝ RÁC THẢI SINH HOẠT
HUYỆN QUẢNG TRẠCH VÀ THỊ XÃ BA ĐỒN

ĐỊA ĐIỂM:

XÃ QUẢNG LUY VÀ XÃ QUẢNG TIẾN
HUYỆN QUẢNG TRẠCH, TỈNH QUẢNG BÌNH

CÔNG TY CP TƯ VẤN THIẾT KẾ,
QUẢN LÝ DỰ ÁN VÀ PHÁT
TRIỂN CÔNG NGHỆ DMT

DMT
Design - Manage - Construct

Tầng 5 Tòa nhà Mpetco, Lô E9
Đường Phạm Hùng, Quận Cầu Giấy, Hà Nội
Tel: 0942 801 777
Email: truongnguyen@dm.vn

CHẤM Duyệt Dự Án và

THỰC HIỆN CÔNG NGHỆ

NGUYỄN THANH TRUNG

CHỨC NHIỆM THIẾT KẾ

KTS. ĐINH HÀ SƠN THUY

CHỦ TRÌ

KS. LÊ ĐỨC CHÍNH

THIẾT KẾ

KS. TRẦN PHÚ

KIỂM

KTS. TRẦN VĂN NGHỊ

HẠNG MỤC:

HỒ SINH HỌC

TÊN BẢN VẼ:

THÔNG KÊ KHỐI LƯỢNG

SỐ HỢP ĐỒNG:

GIAI ĐOẠN: HS TKCS

TÝ LỆ BẢN VẼ:

NGÀY HT: 2025

SỐ HIỆU BẢN VẼ: N-03

CÔNG TY CỔ PHẦN ĐẦU TƯ VÀ XÂY LẮP AN ĐÔNG

BẢN VẼ HOÀN CÔNG

NGÀY.....THÁNG.....NĂM.....

NGƯỜI LẬP

(HO TÊN, CHỨC VỤ, CHỮ KÝ)

CHỈ HUY TRƯỞNG

(HO TÊN, CHỨC VỤ, CHỮ KÝ)

TU VẤN GIÁM SÁT TRƯỞNG

(HO TÊN, CHỨC VỤ, CHỮ KÝ)